


Samþykkt á fundi bygginga-
nefndar þ. 7/7 1993


BYGGINGAFULLTRÚINN
HAFNARFIRÐI
Sigurður Halldór

Við undirritaðir húseigendur í Lækjarvammum 1-15 föllumst fyrir okkar leyti á
að neðri hæð hússins að Lækjarvammum 1 verði gerð að séríbúð og gluggar á S-Vesturgafli
húslengjunnar verði síkkaðir eins og sýnt er á þessu blaði.:


*Sveinbjörg Sigurðardóttir Lækjarvammum 3. Ragnheiður Egeþórunn Lækjarvammum 4
Freida Eyrjafsdóttir Lækjarvammum 5
Þorgerður Halldórsdóttir Lækjarvammum 7
Hilmi Sigurðsson Lækjarvammum 11
Hindrikkur Þorvaldur Lækjarvammum 15
Arni Þorsteinsson Lækjarvammum 13*

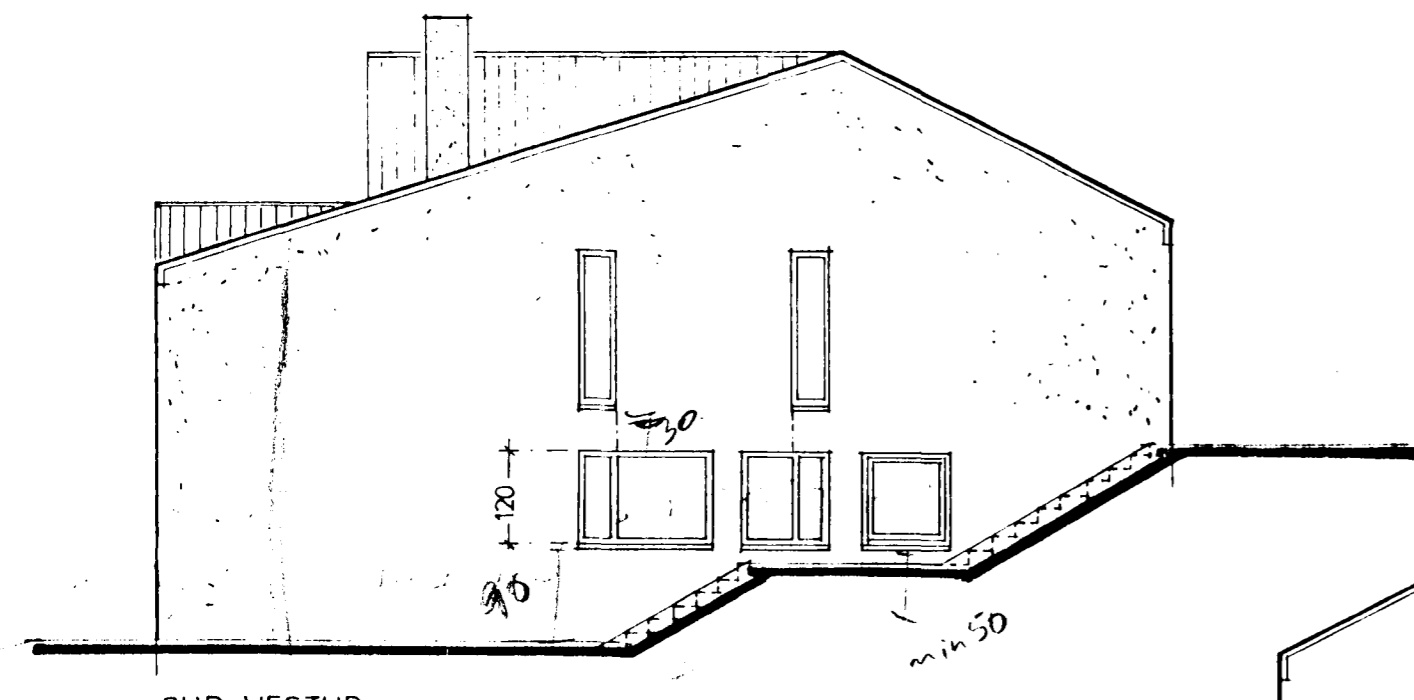


SUÐ-VESTUR
NR 1

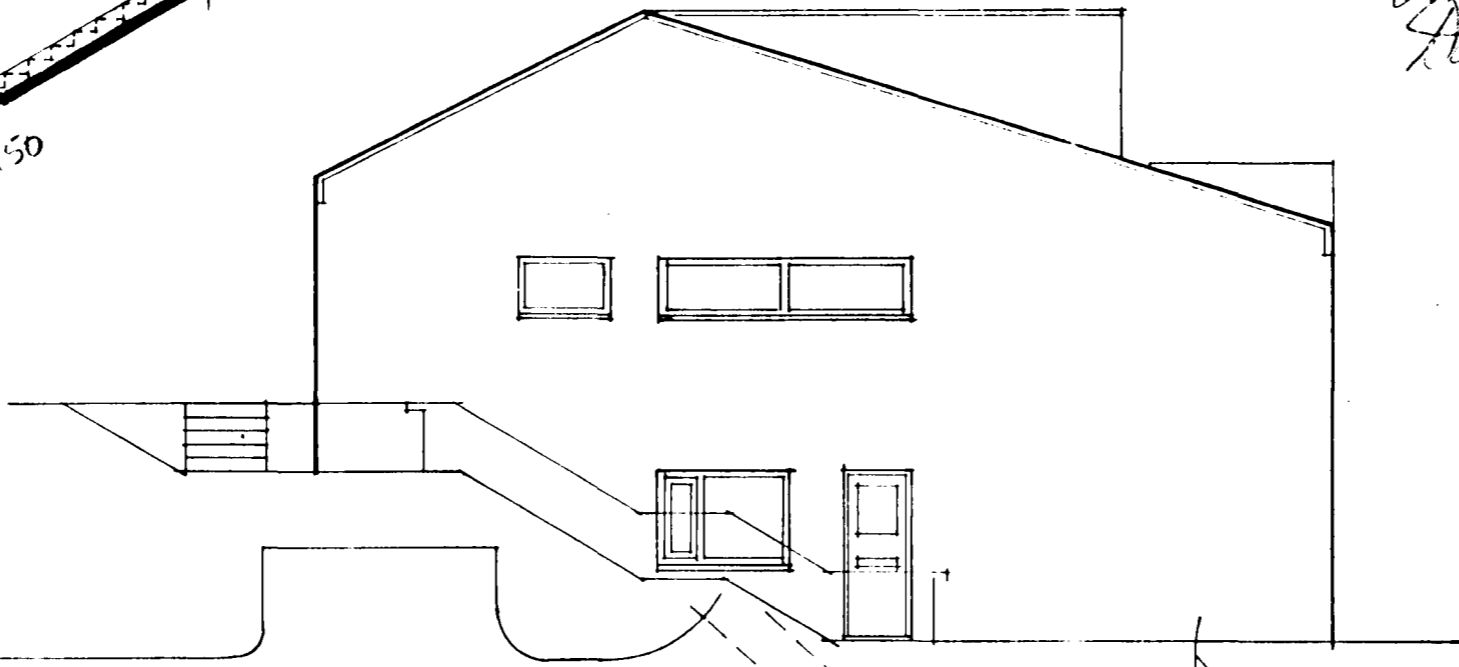


LÆKJARVAMMUR
NORÐ-AUSTUR
NR 15

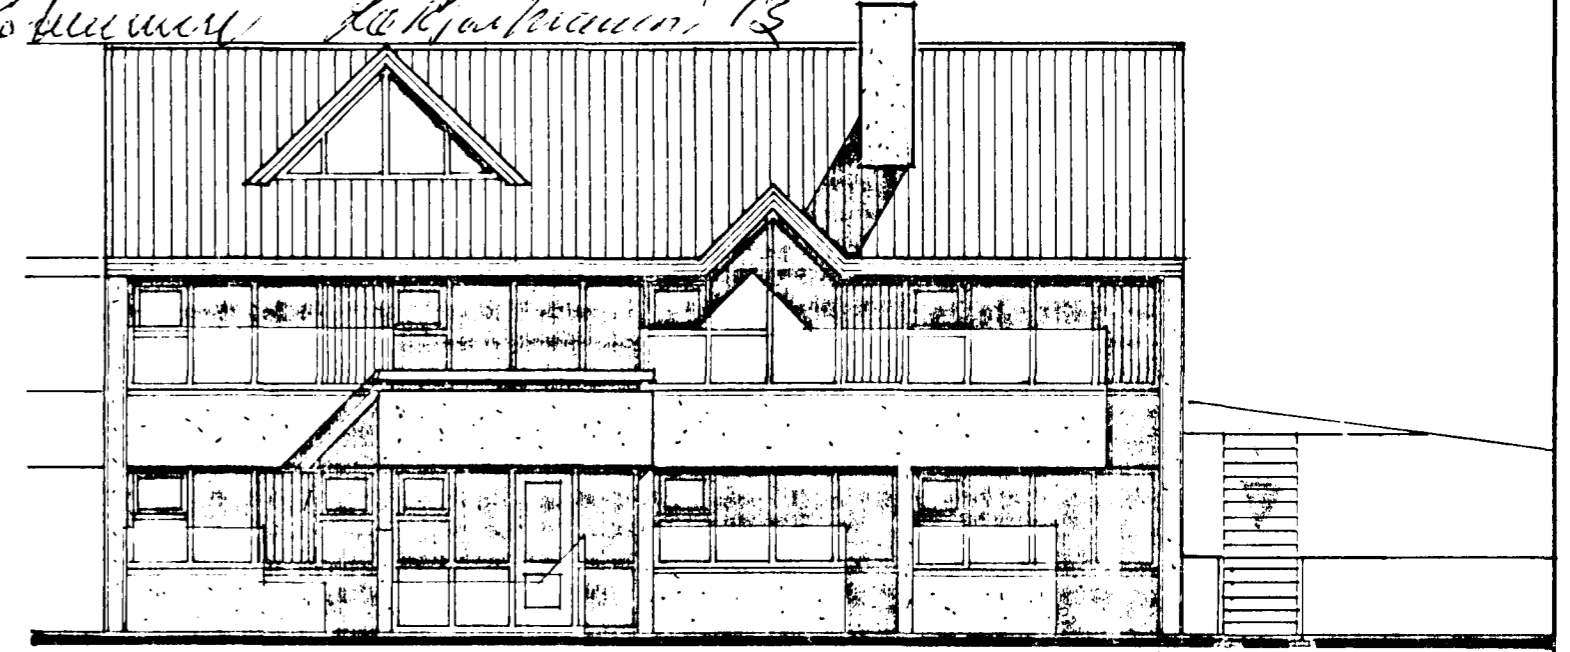


NORÐ-VESTUR

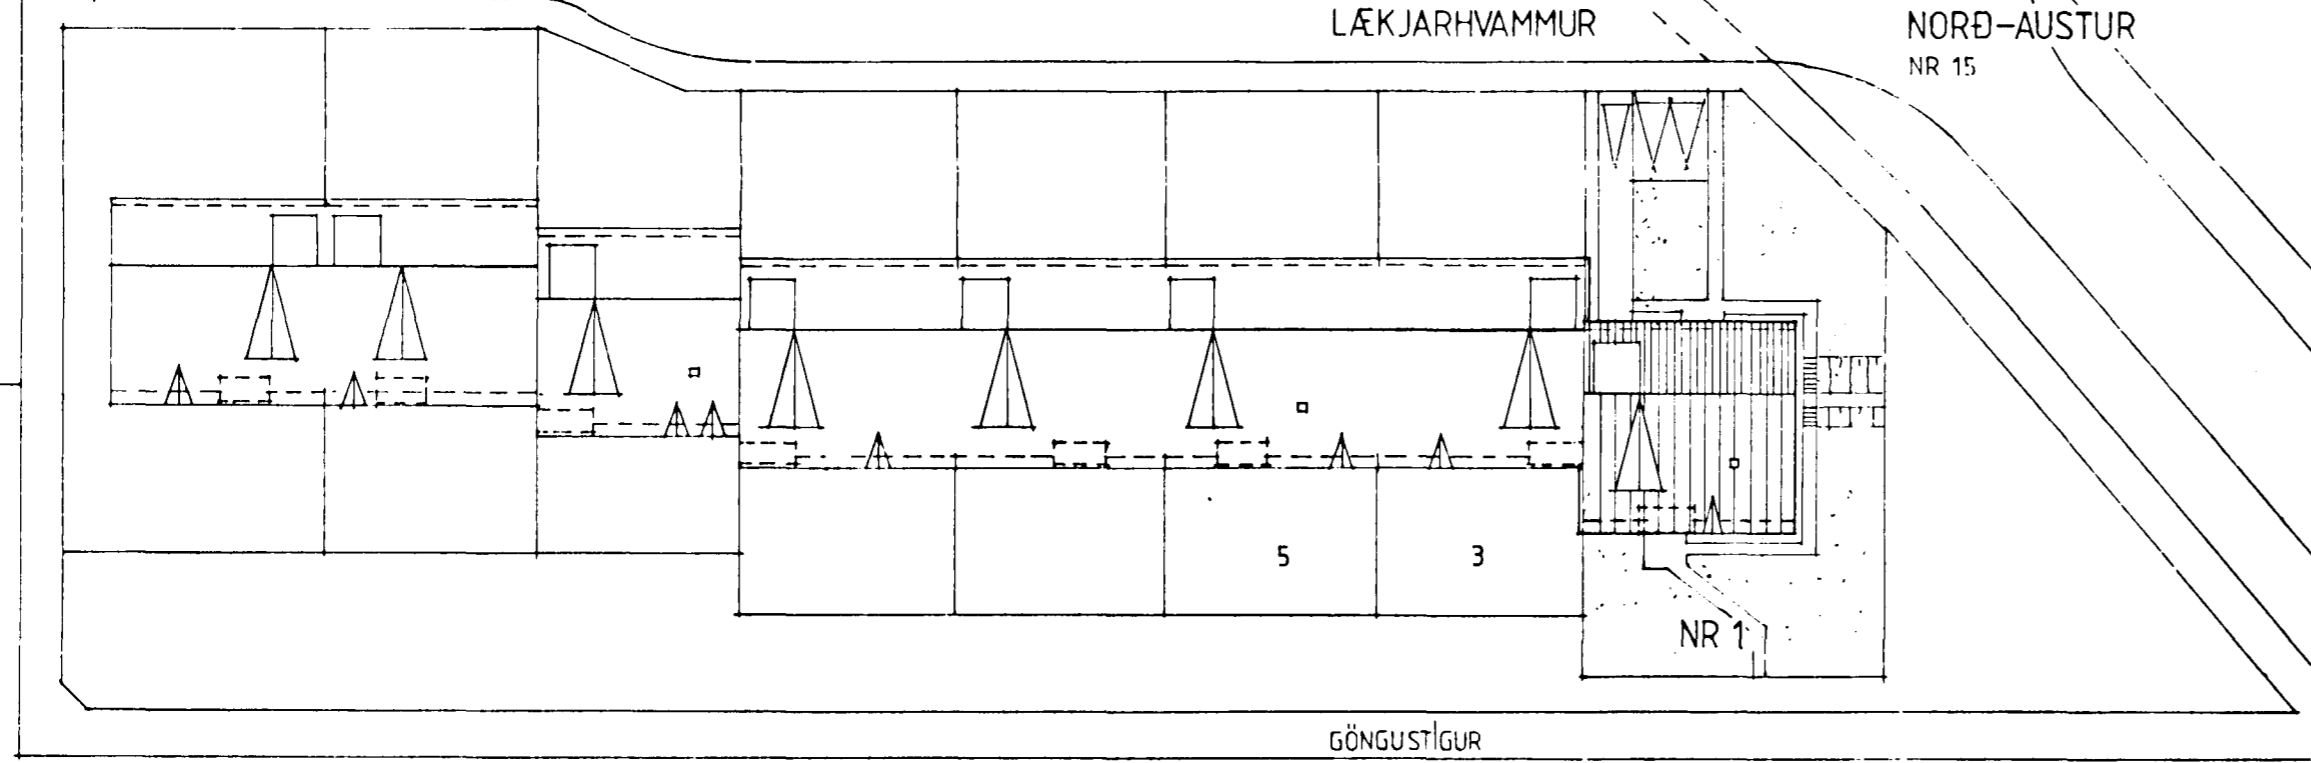


GÖNGUSTÍGUR

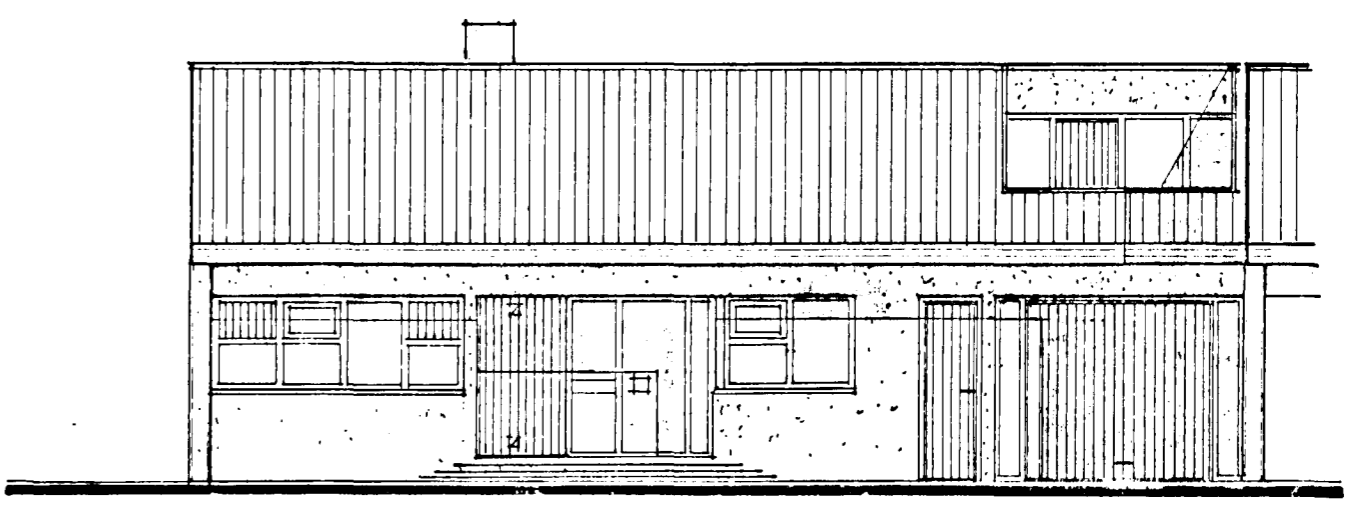

SUÐ-AUSTUR

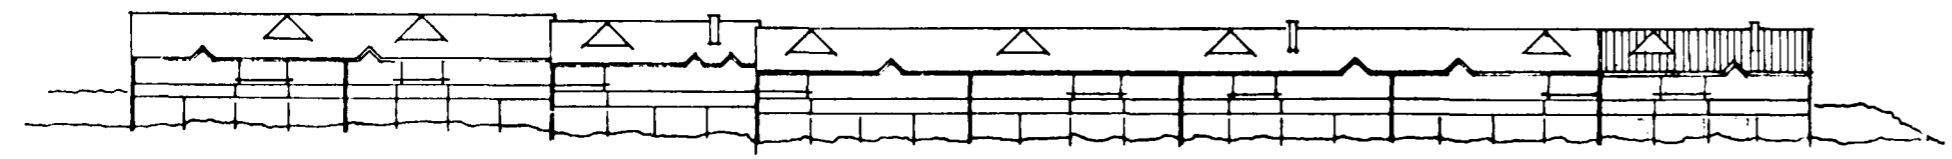


ÚTLIT AÐ HÖFN

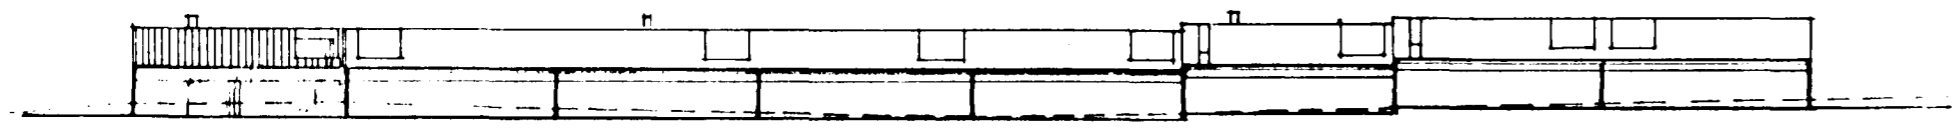

ÚTLIT AÐ GÖTU

AFSTÖÐUMYND M-1:500

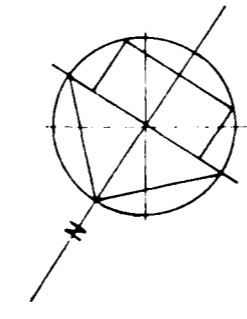

GAFGLUGGAR Á NR.1 SÍKKAÐIR 40 CM / 25.06.1993 h.
ÍBÚÐ Á NEDRI HÆÐ MÆLD 18.05.1992 h.
Gafgluggum á NR. 1 breytt 13.01. 1983 h.
Gafgluggum á nr.15 breytt 26.05. 1982 h.

02.09. 1979

Sigurður Halldór

LÆKJARVAMMUR 1 HAFNARFIRÐI	
ÚTLIT, AFSTÖÐUMYND	M-1:100 - 1:500
	BLAÐ 3
SIGURÞÓR AÐALSTEINSSON ARKITEKT FAI	