




Samþykkt á fundi bygginga-
nefndar þ. 7.7. 1993.
BYGGINGAFULLTRÚGINN
Í HAFNARFIRÐI
Sigurð Björnsdóttir

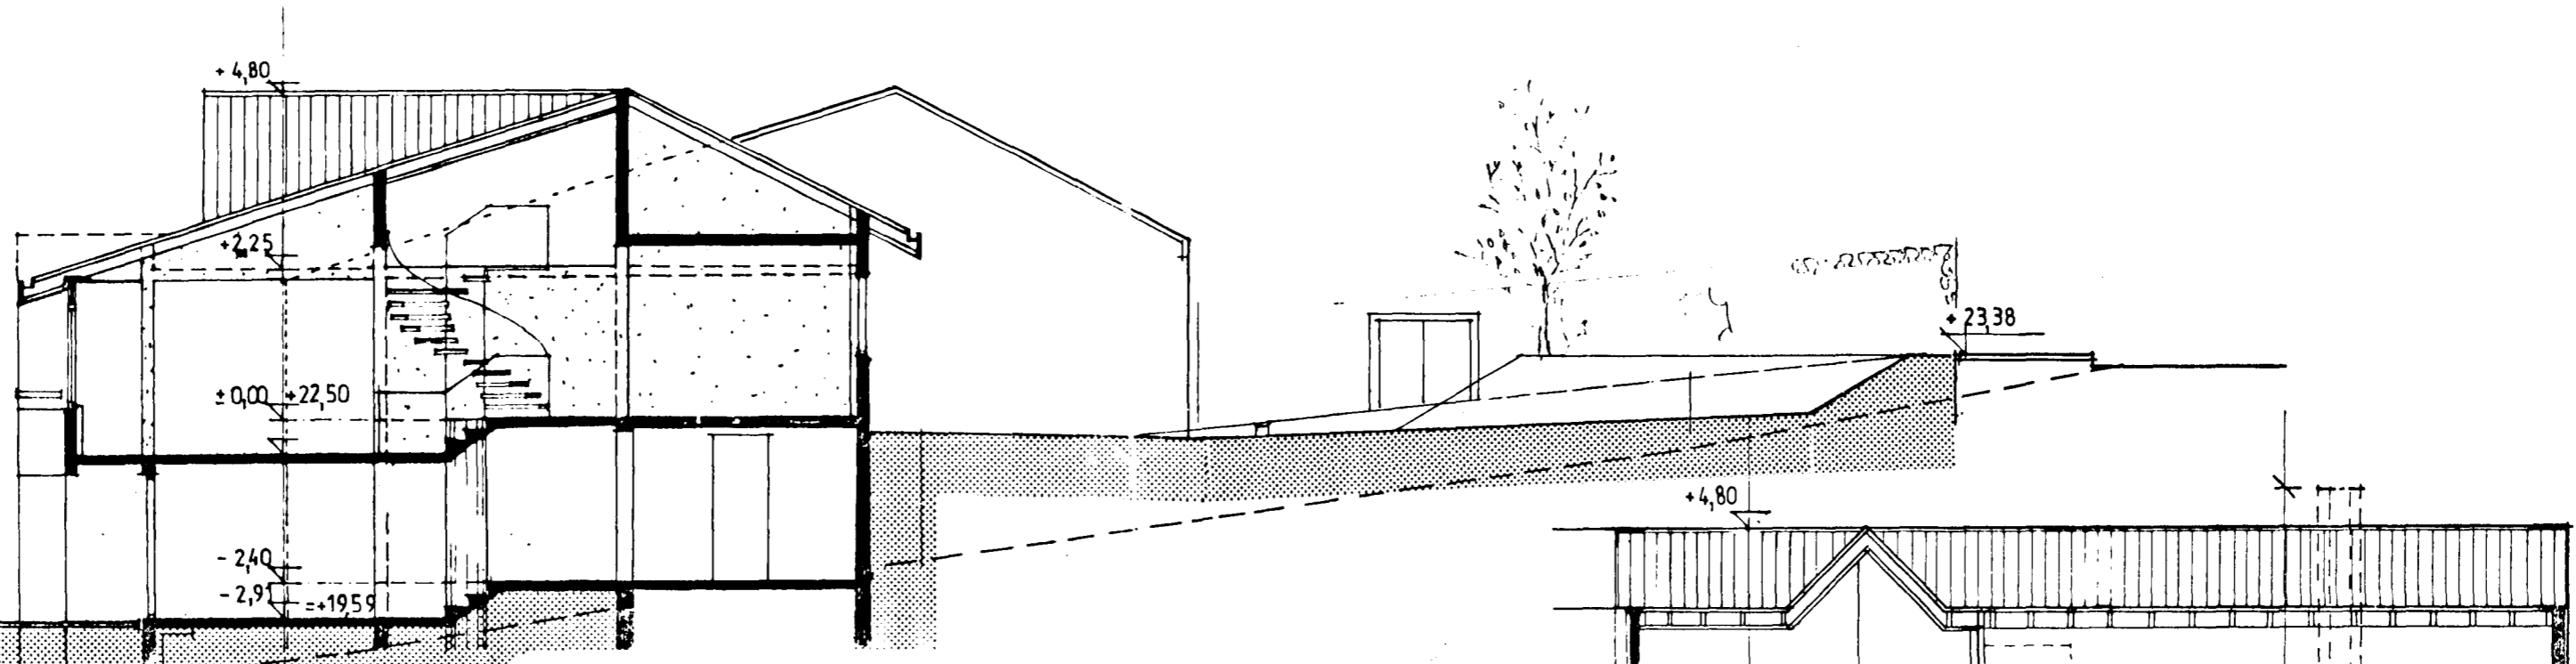

SNEIÐING AA

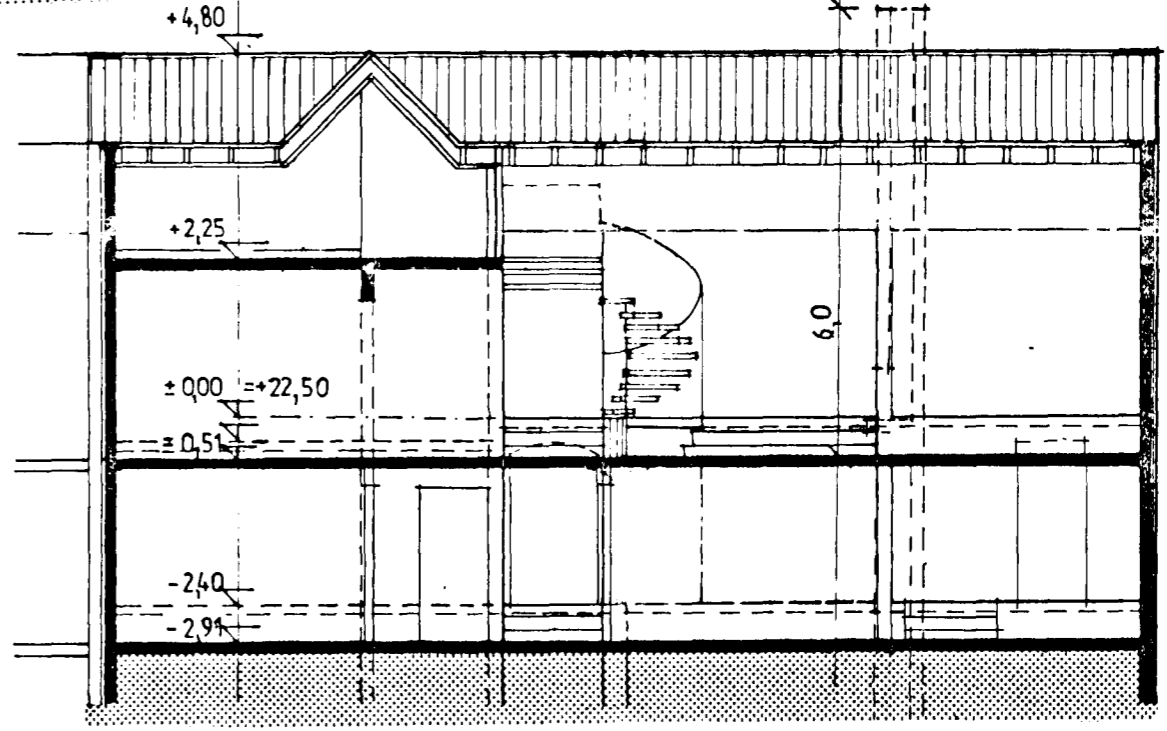

SNEIÐING CC

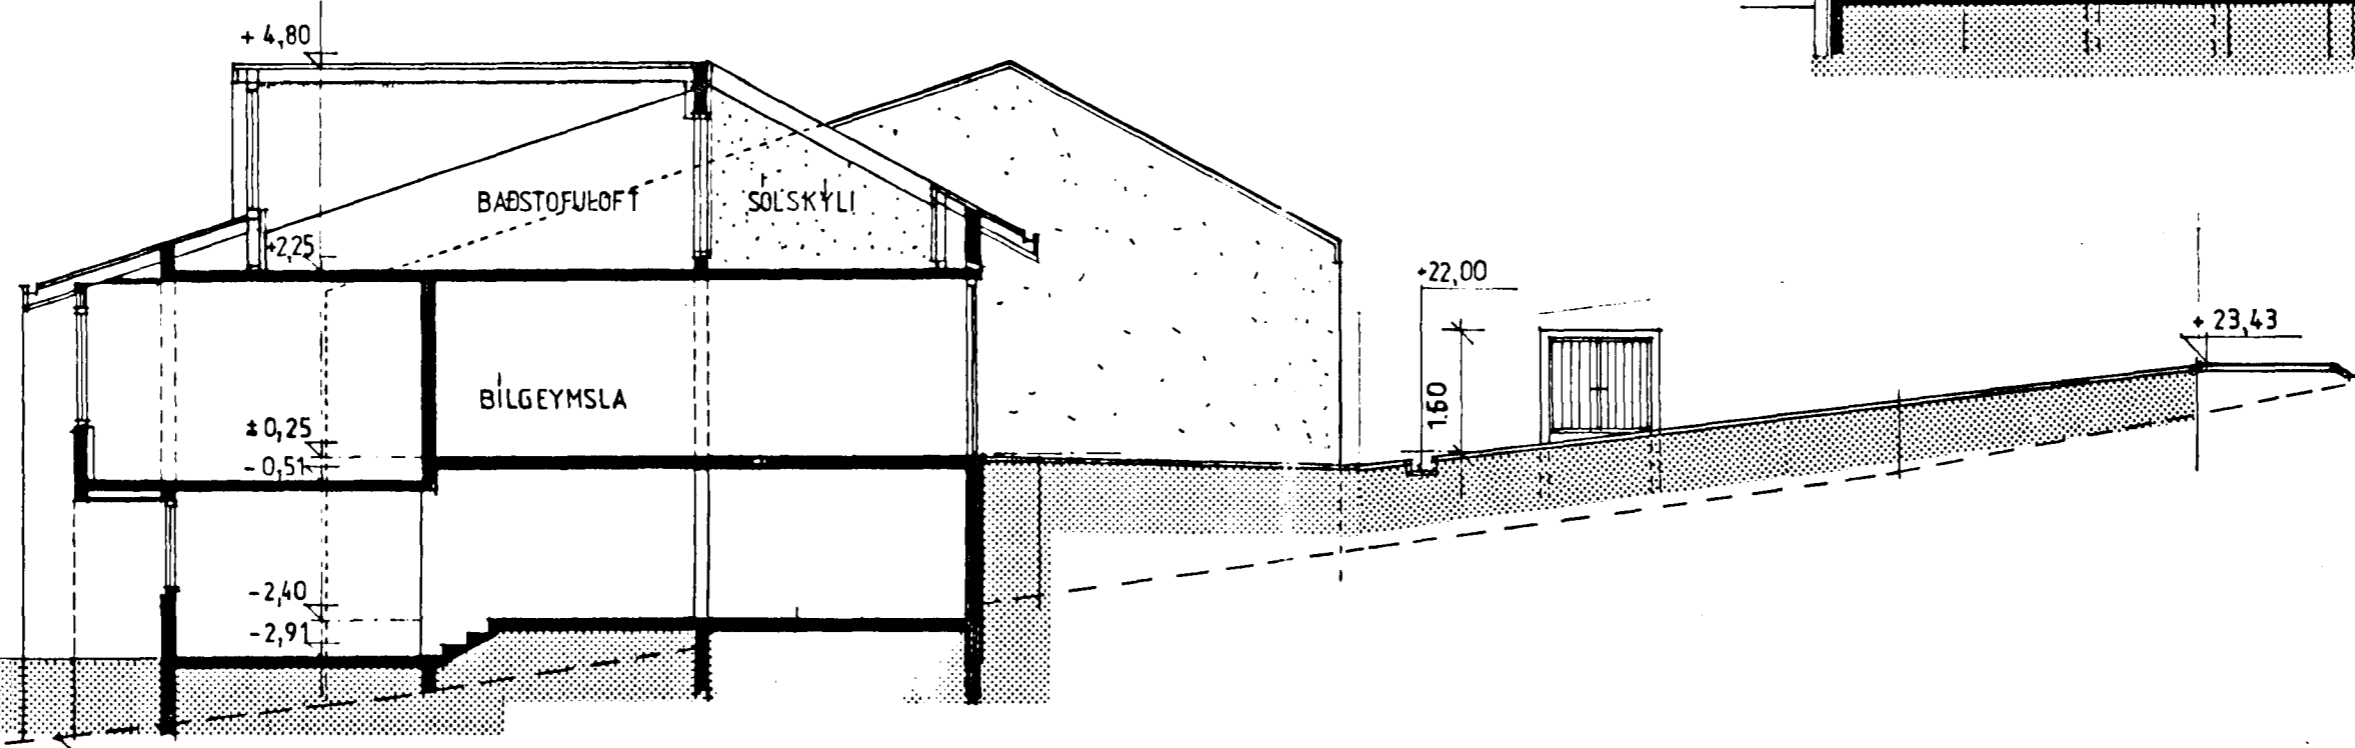

SNEIÐING BB

ÍBÚÐIR ALVEG AÐSKILDAR 25.06.1993
ÍBÚÐ 'A' NEÐRI HÆÐ MÆLD 18.05.1992

02.09.1979

Sigurður Adalsteinsson

LÆKJARHVAMMUR 1 HAFNARFIRÐI	
SNEIÐINGAR	M-1:100
	BLAÐ 2
SIGURÐOR AÐALSTEINSSON ARKITEKT.FAÍ	