



GRUNNMÝND 1:50

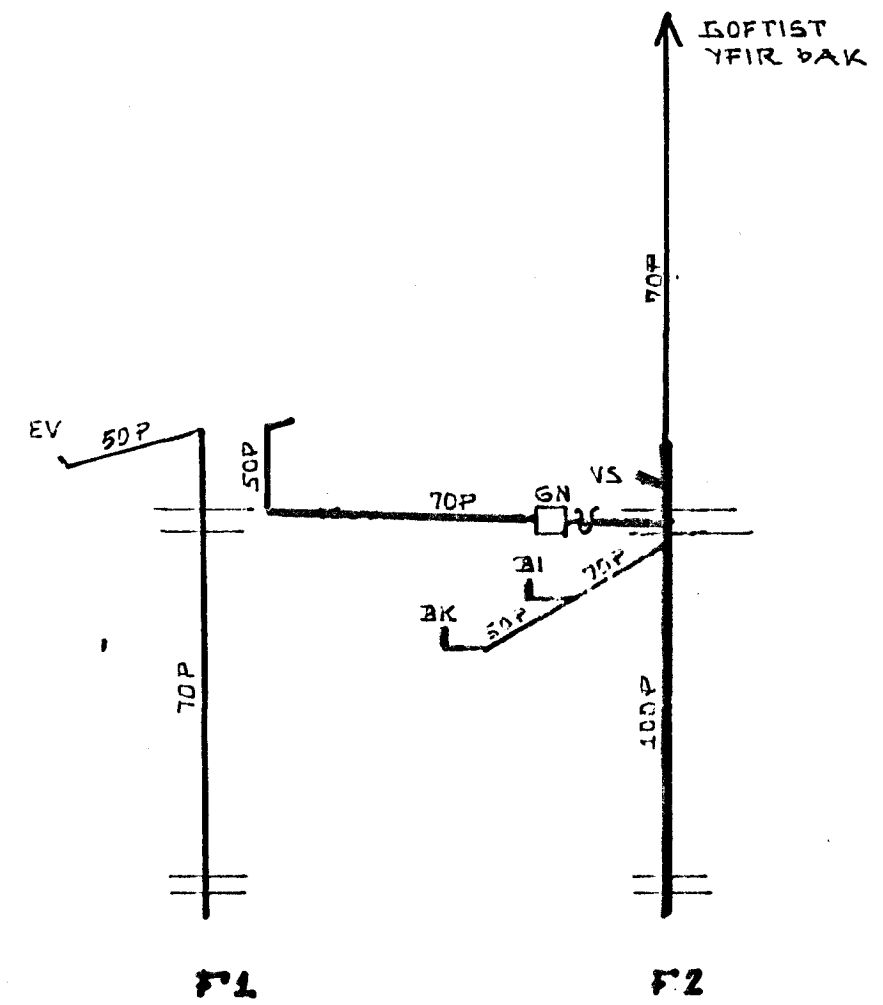

KERTISMÝNDIR FRÆNNISLISSTOFNA 1:50

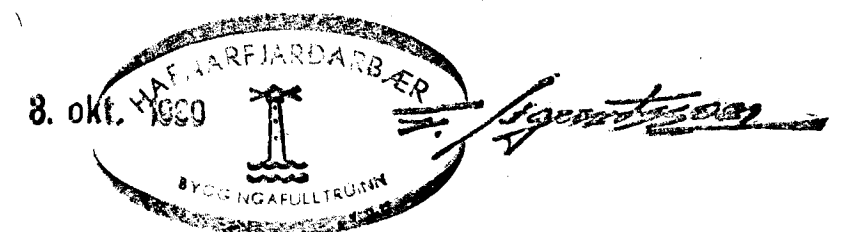

BREYTT SKV. ZEÐNI PÍPULAGNINGARMEISTARA 15-09-80 K.S.

<b>ÍÆKJARHVAMMUR 22, HAFNARFIRÐI.</b>	DAGS 28-01-80
<b>HITA- OG FRÆNNISLISJAGNIR Á HÆÐ.</b>	HANNAÐ. K.S.
MÆÐIVARÐI: 1:50	TEIKNAD K.S.
<b>KRISTJÁN STEFÁNSSON</b> TEKNIFRÆÐINGUR <b>F.T.F.I.</b>	VERK NR. ÞLOKKUR
BREIÐVANGI 9, HAFNARFIRÐI, Sími 52870 <i>Kristján Stefánsson</i>	<b>7910-02</b>
	TEIKN NR. <b>-03</b>