

OPNATAFLA.

OFN NR	HITABÖRF KCA/D/H	MESTA LENGÐ CM	MESTA HÆÐ CM	TENGINGAR	VAÐIN OPNAGERÐ	HITAGJÖF KCA/D/H	GENGI CM	HÆÐ CM	ATH.
KJALLARI									
1.1	2900	300	100	A - B					
1.2									
1.3	1880	200	90	A - B					
1.4	1030	150	90	C - D					
1.5	750	150	90	A - B					
1.6	300	100	50	C - D					
1.7	350	150	60	A - B					
1.8	700	130	60	A - B					
1.9	880	150	90	A - B					
1.10	440	200	90	A - B					
HÆÐ									
2.1	3000	500	40	C - D					
2.2	1200	170	40	A - B					
2.3	1280	200	65	A - B					
2.4	750	100	65	A - B					
2.5	950	150	65	A - B					
2.6	830	110	40	C - D					
2.7	950	150	65	A - B					
2.8	1960	150	75	A - B					
2.9	800	100	40	C - D					
2.10									
2.11									
2.12									
2.13									
2.14									
2.15									

OPNASTÆRDIR SKAL MÍÐA VIÐ HITAVEITU $\Delta T = 40^\circ C$.
 AÐLAR TENGINGAR AÐ OG FRÁ OPNUM ERU 10 MM.
 AÐUR EN OPNAR ERU PANTARIR SKAÐ YFIRFARA MÁÐ Á BYGGINGARSTAÐ. MESTA HÆÐ Á OFNI ER HÆÐ UPP Í GLUGGA, MÆLT FRÁ GÖLFÍ AÐ FRADREGNUM 20 CM.
 HAFNA SKAL SAMRÆÐ VIÐ ARKITEKT AÐUR EN FRÁ ENDANLEGGRI OFNAPÖNTUN ER GENGIÐ


SKÝRINGAR:

ÞERT ER RÁÐ FYRIR AÐ EINANGRUN HÚSS SÉ SKV. BYGGINGARREGLUGERÐ, TVÖFOLDU GLERI Í ÖÐLUM GLUGGUM OG ÞÉTTILISTUM Í OPNANLIGUM GLUGGATÖGUM OG HURÐUM, 75MM FRAUBÞASTI INNAN Á UTVEGGJUM OG 100MM FRAUBÞASTI/ GLERUGI Í ÞÖK Í SAMRÆMI VIÐ BRUNAMÁLAREGLUGERÐ. ÞIPUR SEU SVARTAR JARNPÍPUR MEÐ SKRÚFUÐUM TENGI-STYKKJUM EÐA STÁLPÍPUR MEÐ ÞRYKKTUM TENGI-STYKKJUM AÐ VIÐURKENDRI GERÐ. ÞVERMÁÐ ÞÍPNA ER GERIÐ UPP Í MM Á KERFISMYND OG SÉRMYND AP TENGINGU MÆLAGRINDAR


ALLUR ÞRÁGANUR ÞÍPNA SÉ Í SAMRÆMI VIÐ REGUGERÐ UM HITALAGNIR O.Þ.Í. Í REYKJAVÍK. ÞIPUR EINANGRIST MEÐ 20 MM GLERUGARHÓLKUM OG VERJAST ÞLÁSTI EÐA SÍSAÞAPPA.

Á AÐLA OFNA KOMI SJÁLFVIRKIR „DANFOSS ÞOKAR“ AP GERÐ „RAVI“ EÐA „FJVR“ ÞOPTSKRÚTUR SÉU Á ÖÐLUM OPNUM. ÞEMINGARVENTÐAR KOMI ÞAR SEM SÝNT ER OG ANNARS STAÐAR ÞAR SEM HENTA ÞYKIR. STILBÍTÉ KOMI Á AÐLA OFNA.

SKÝRINGAR TÁKNA SJÁ ÍST 64

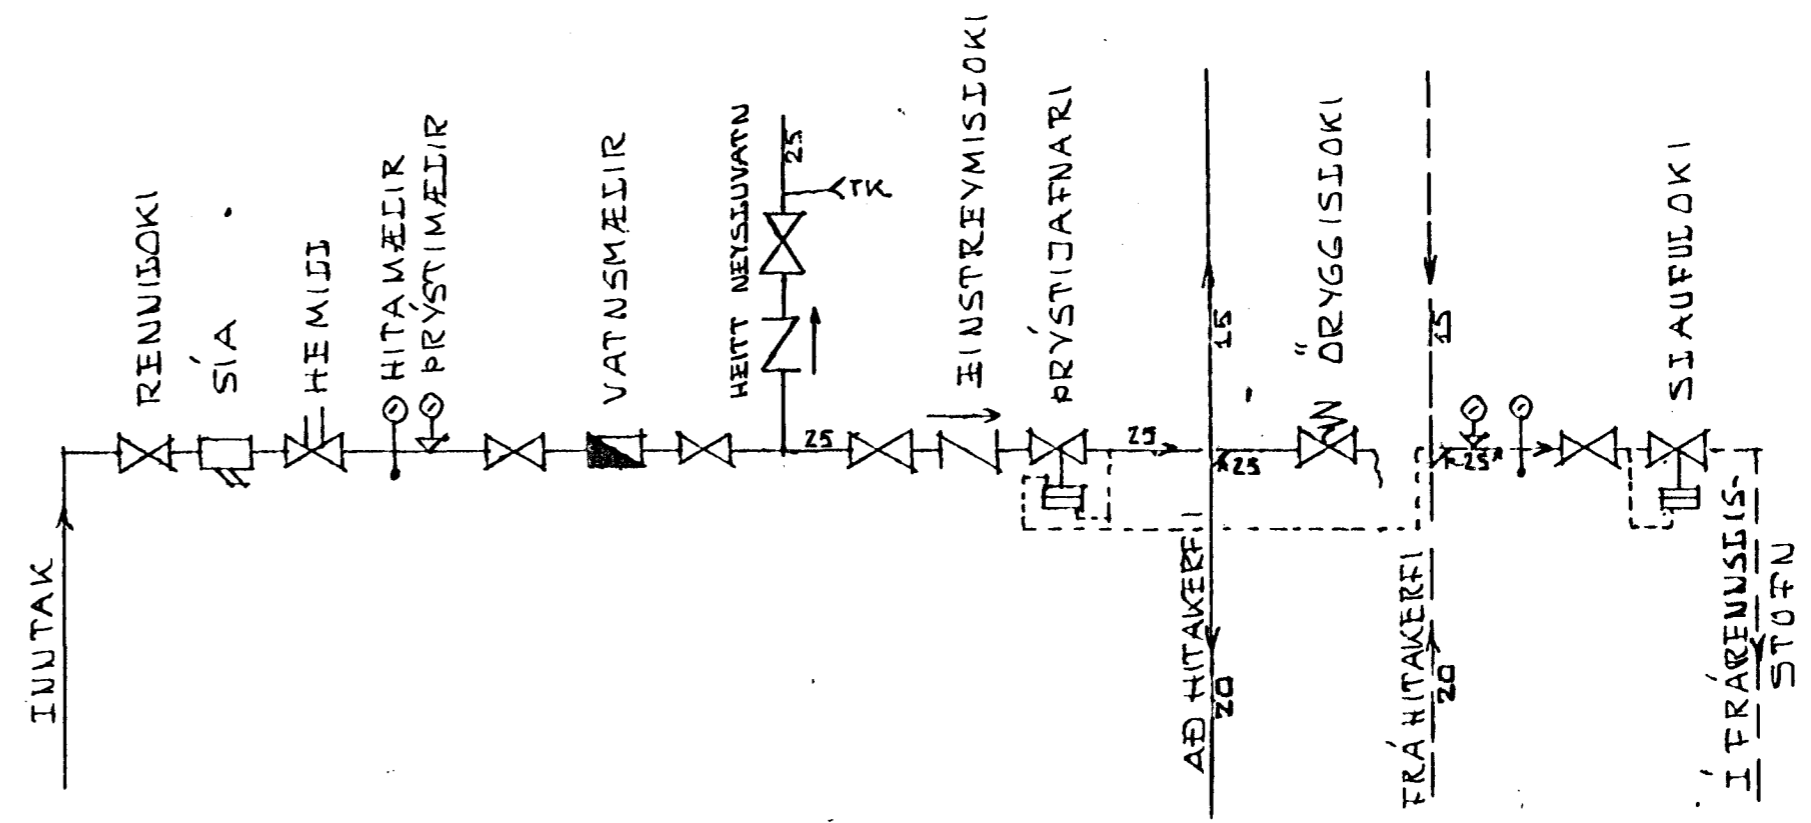

INNTAKS- OG MÆLATENGINGAR.
 (EKKI Í MÆLIKVARÐA)

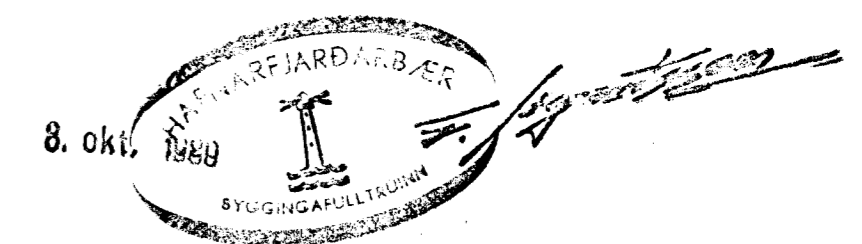

BRÝTT SKV. ÞEÐNI ÞÍPULAGNINGARMEISTARA 25-09-80 KS

ÞEKKJARHVAMMUR 22. HAFNARFIRÐI.	DAGS. 28-01-80
OFNATAFLA. SKÝRINGAR OG SÉRMYND AP INNTAKS- OG MÆLATENGINGUM VITAVEITULAGNA.	HANNAÐ. KS
KRISTJAN STEFANSSON TEKNIFRÆÐINGUR T.F.I.	TEIKNAB. KS
BRÉIÐVANGI 9, HAFNARFIRÐI SÍMI 57870	VERK NR. ÞIÖKKUR 7910-02
	TEIKNALR. -05