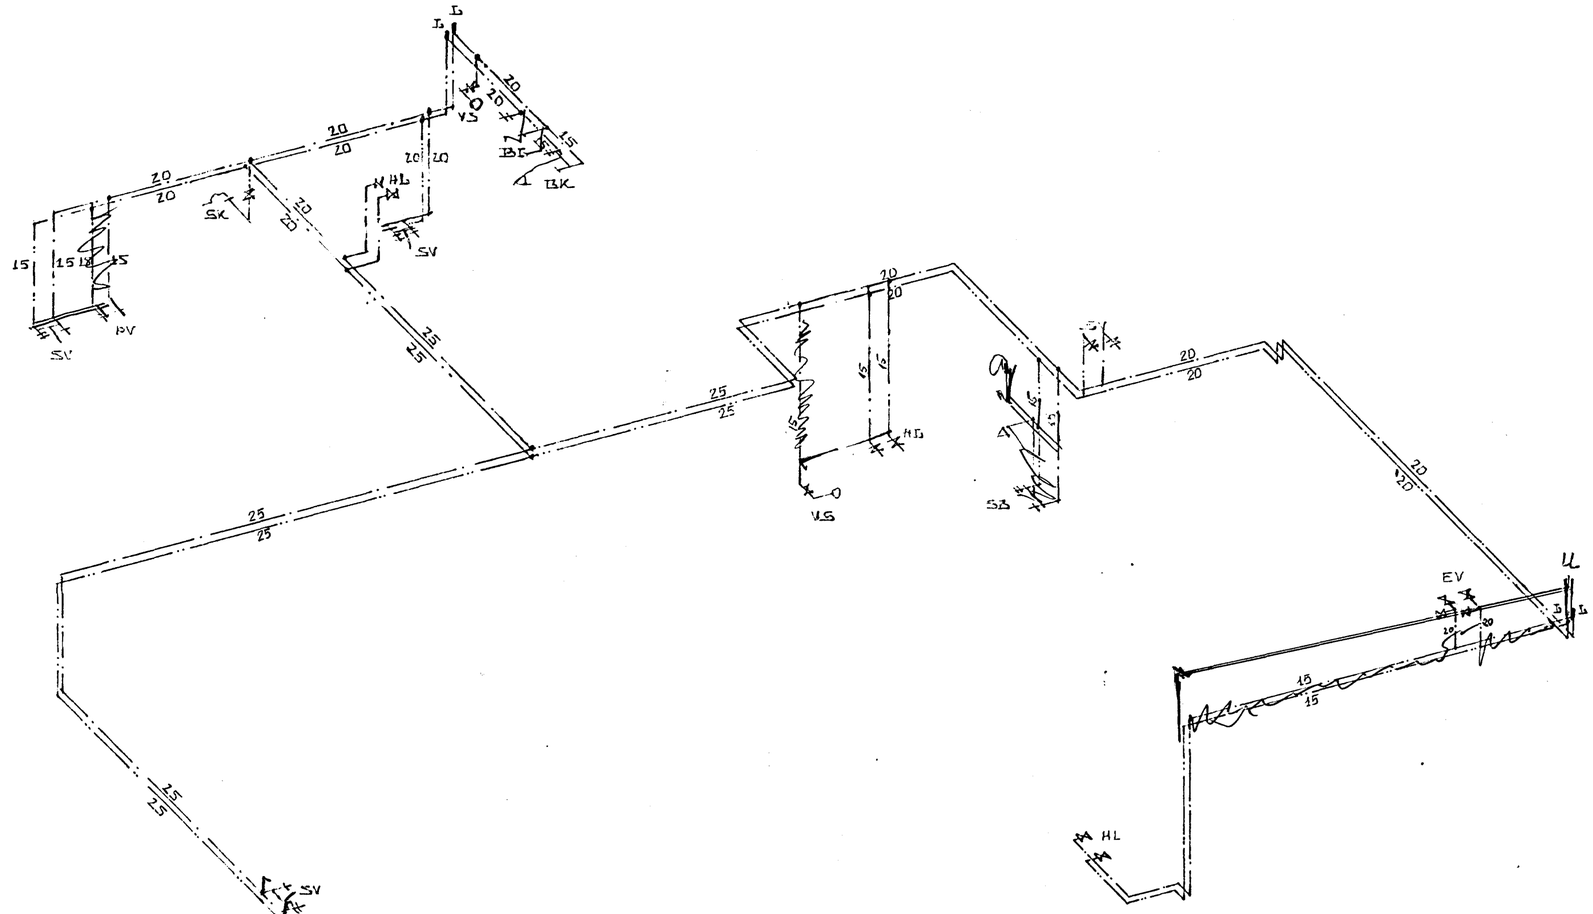

KERFISMYND VATNSLAGNA 1:50

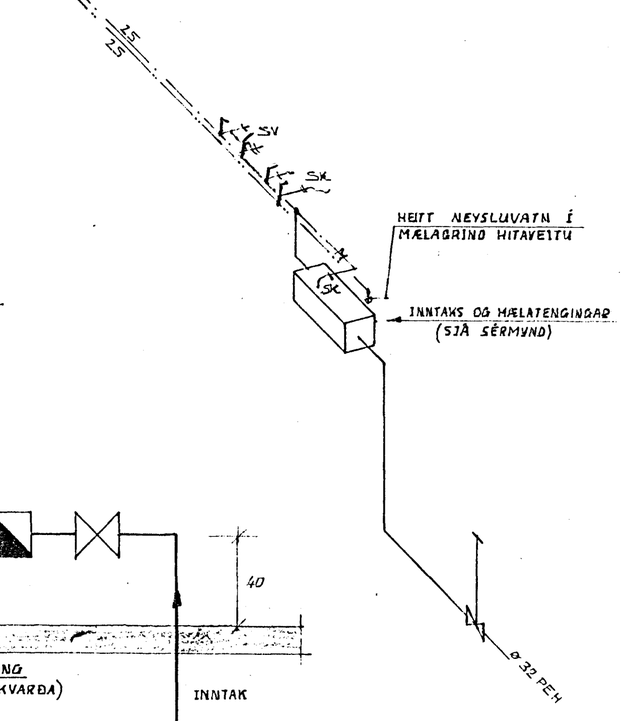

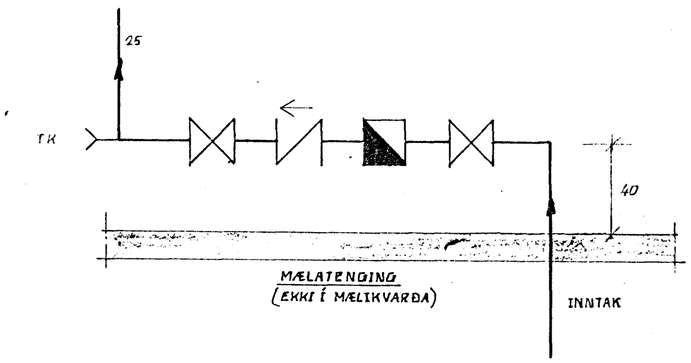

L. LOFTPÚÐI.

Á STÖÐUM MERKT MEÐ „L" KOMI 30CM LANGUR LOFTPÚÐI. ÁVERMÁL HANS SKAL VERA JAFNT OG SVERASTI HLUTI STOFNS EÐA HLIÐARGREINAR.

8. okt. 1980 HAFNARFJARÐARBÆR BYGGINGAFULLTRÚINN

SKÝRINGAR.

LAGNASTÆRÐIR UPPGEFNAR Í MM.
LAGNAEFNI PÍPUR OG TENGISTYKKI SKAL VERA GALVANISERAÐ.

PÍPUR SKAL EINANGRA MEÐ 20MM GLERULLARHÓLKUM SEM VEFJAST PLASTI EÐA SÍSALPAPPA.

LAGNIR SKULU VERA MÍN. 100 MM FYRIR OFAN PLÖTU.

ANNAR FRÁGANGUR SKV. REGLUGERÐUM SKÝRINGAR TÁKNA SJÁ ÍST 64.

BREYTT SKV. BEIÐNI PÍPULAGNINGARMEISTARA 25-09-80 KS

LÆKJARHVAMMUR 22, HAFNARFIRÐI.	DAGS. 28-01-80
	HANNAÐ KS
KERFISMYND VATNSLAGNA.	TEIKNAÐ KS
MÆLIKVARÐI: 1:50	VERKNR FLOKKUR 7910-02
KRISTJÁN STEFÁNSSON TÆKNIFRÆÐINGUR F.T.F.I. BREIÐVANGI 9, HAFNARFIRÐI. SÍMI 52870	TEIKN NR ~06