
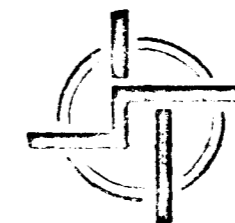


áskilur veggur sjá útlitn.

Úr Gildi

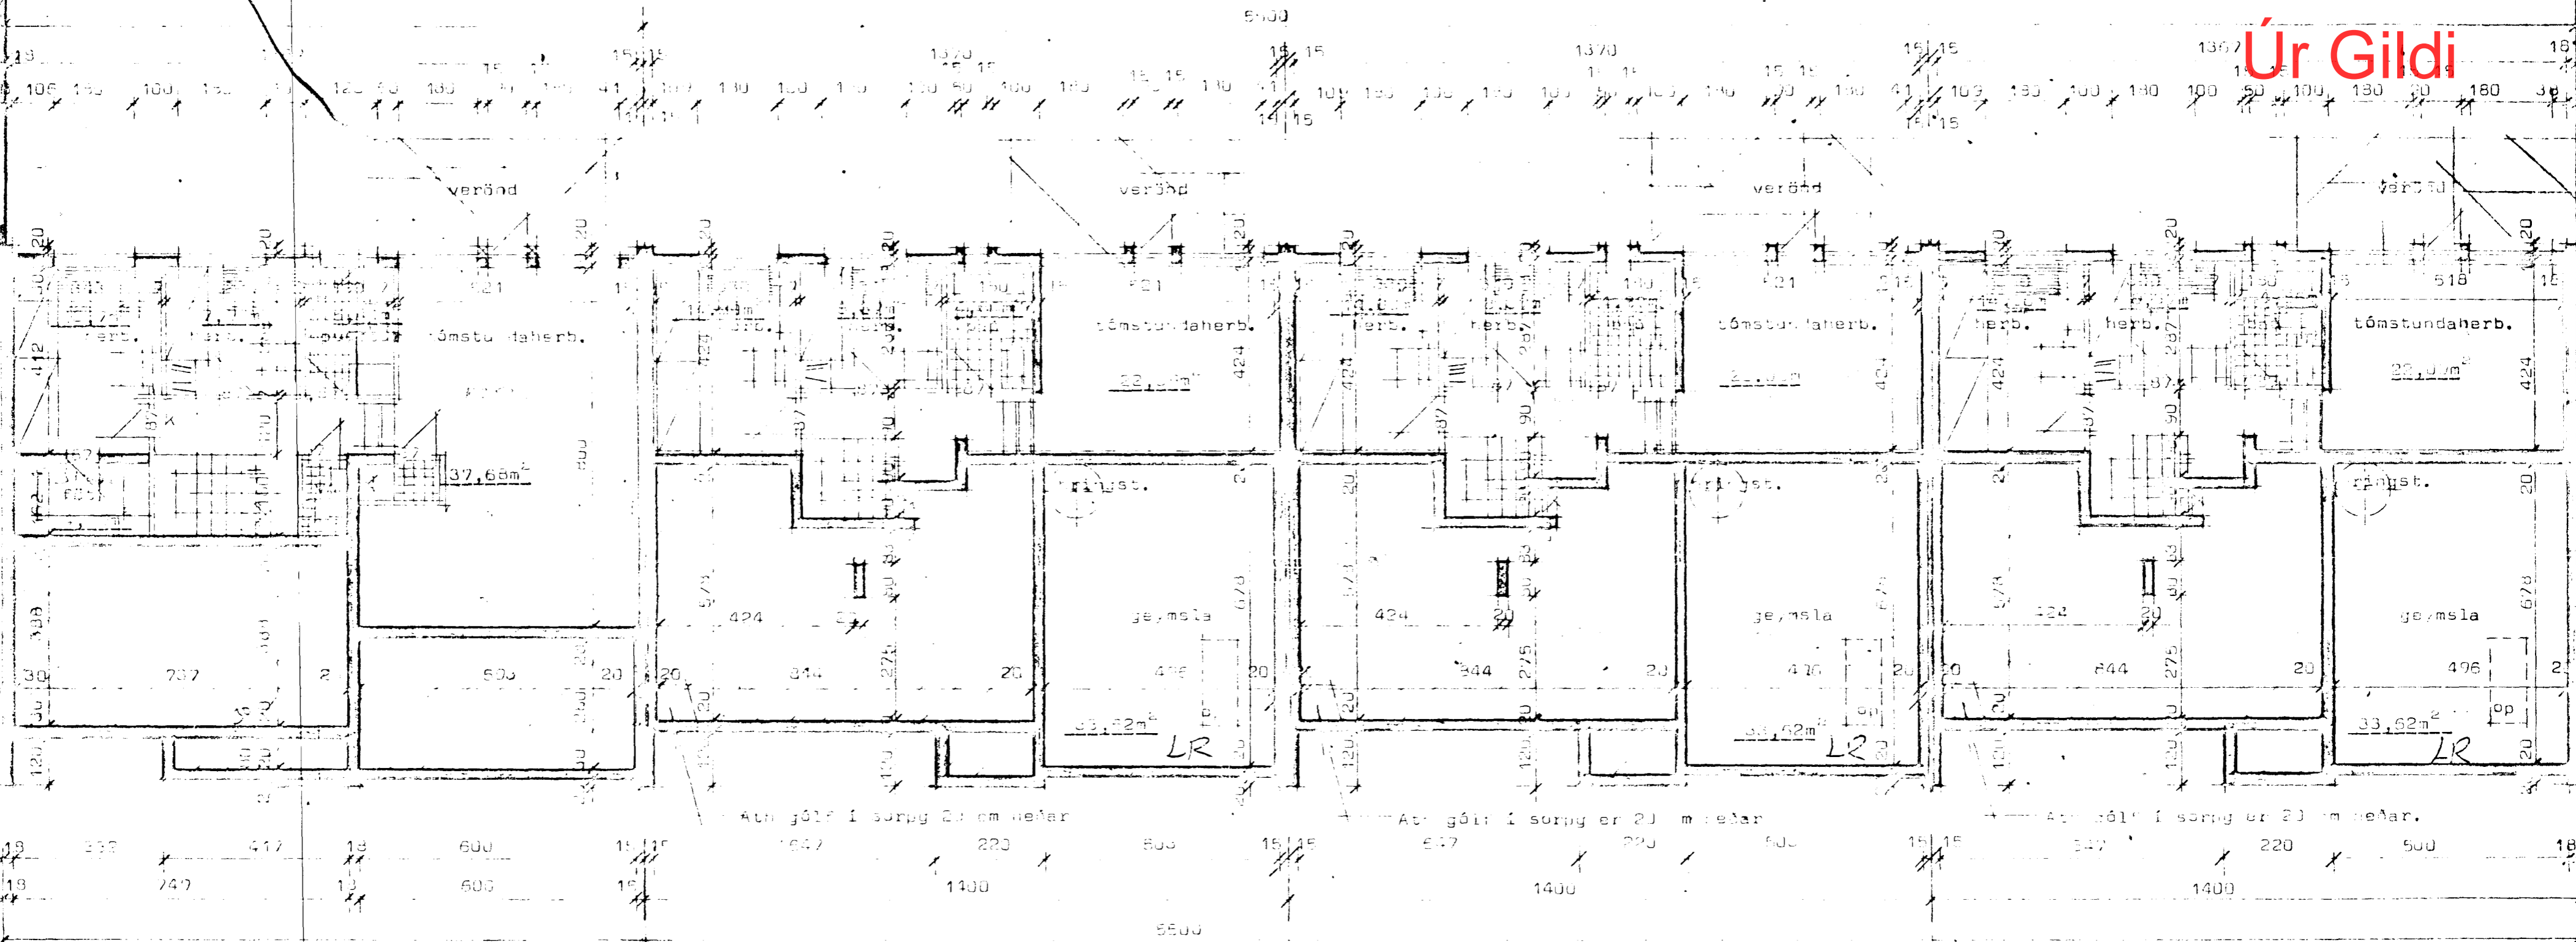

STADALHUS  
TEIKNISTOFA SÍÐUMÚLA 31 SÍMI 03141

|                                      |       |       |         |
|--------------------------------------|-------|-------|---------|
| VERKERNI                             | ÞAGS. | 1979  | VERK NR |
| Grunnmynd Jarðhæfar                  | SKY.  | 1:100 | SU 34   |
| Lækjarvannur 23-25-27-29 Hafnarfirði | DR.   |       |         |
|                                      |       | 1:01  |         |

*[Handwritten signatures and notes]*