

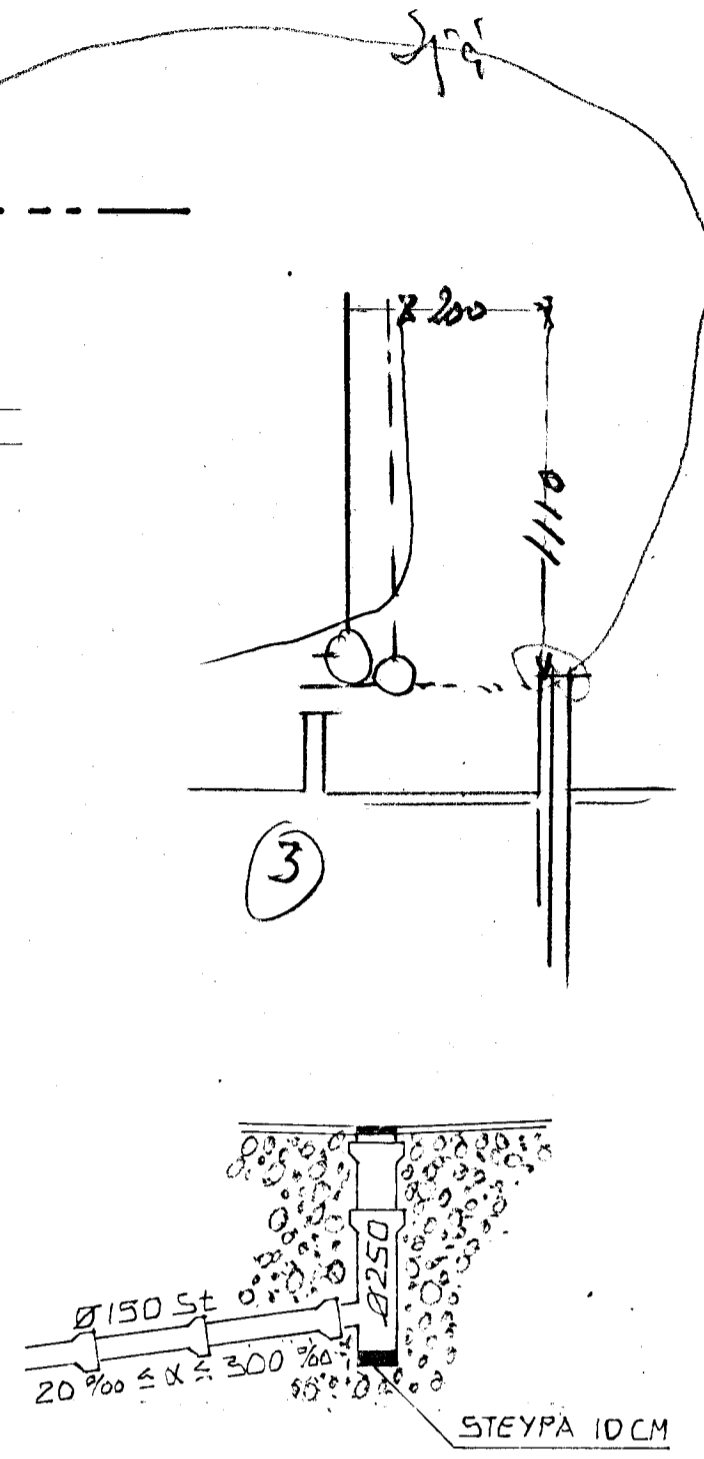


JARÞVATNSLÖGN ER GERÐ ÚR ÖPÖKKUÐUM OG HALFPÖKKUÐUM STEINPIPUM.
 FYLLA SKAL AÐ JARÞVATNSLÖGN MED GRÖFUM SANDI EÐA MÖL.
 SKOLPLÖGN SKAL GERÐ ÚR 100 MM PVC PLASTRÖRUM.

- MERKINGAR OG TÁKN
- SKOLPLÖGN
 - - - JARÞVATNSLÖGN ÖPÖKKUÐ
 - - - " HALFPÖKKUÐ
 - - - " PÖKKUÐ
 - BI SKOLSKÁL (BIDET)
 - BK BAKKER
 - EY ELDHÚSVASKUR
 - GN GÖLFNIÐURFALL
 - HL HANDLAUG
 - HP HÄPUNKTUR JARÞVATNSLAGNAR
 - HRB HREINSIBRUNNUR
 - SV SKOLVASKUR
 - ÞV ÞVOTTAVÆL
 - VS VATNSSALERNI
 - PN ÞAKNIÐURFALL
 - SN SVALANIÐURFALL
 - FP FALLPIPA
 - HV HITAVEITUVATN FRÆRENNSLI
 - SB STURTUBOTN

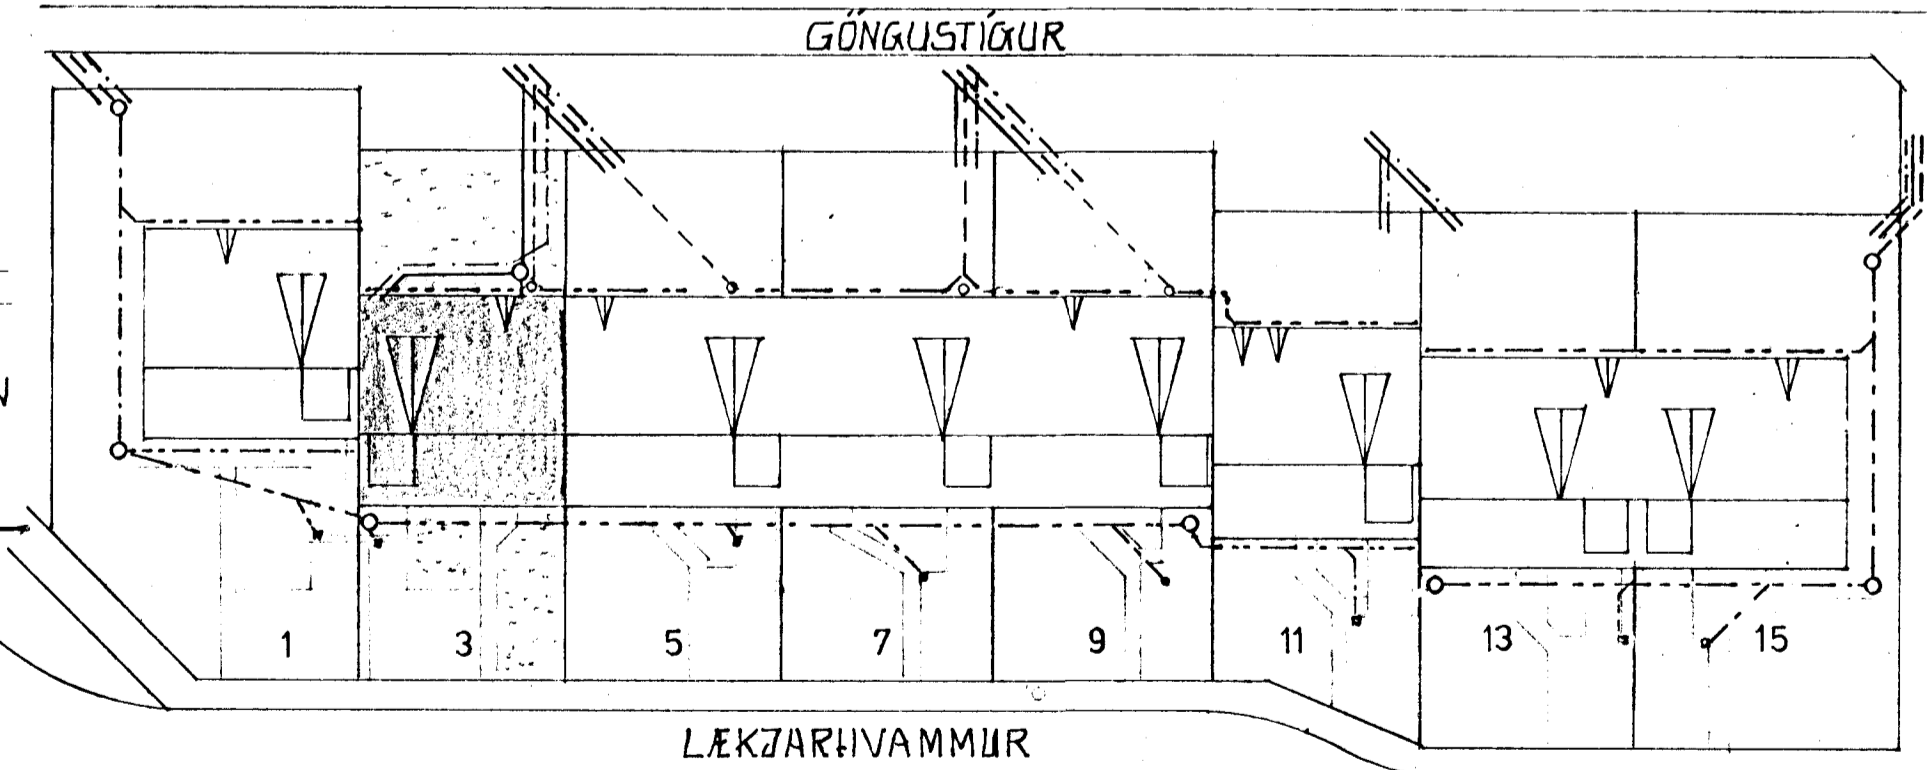

NIÐURFALL 1
 HEIMREIÐ M 1:50

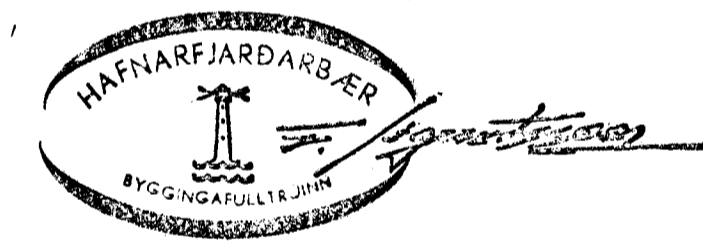

AFSTÖÐUMYND M 1:500

Gunnar Ingi Ragnarsson

LEKJARHVAMMUR 3	HAFNARFIRÐI	VERKNR. 1.17
FRÆRENNSLISLAGNIR 1 GRUNNI		M 1:50
		M 1:500
GUNNAR INGI RAGNARSSON FVF1		L 01
LAUFÁSVEGI 54 REYKJAVÍK S.1690B		
		OKT 1979