OFNATAFLA

OFN NR	HITAÞÖRF KCAL/H	MESTA LENGD MM	MESTA HÆÐ MM	TENGING A B C D	VALIN OFNAGERÐ	HITAGJÖF KCAL/H	LENGD MM	HÆÐ MM	ATHUGASEMD
01	800	3000	600	A-B					
02	750	1000	600	A-B					
03	600	1000	600	A-B					
04	1100	2000	600	C-D					
05	750	2000	600	C-D					
06	1200	1600	700	C-D					

OFNASTÆRÐIR SKAL MIÐA VIÐ HITAVEITU Δt=40°C ALLAR TENGINGAR AÐ OG FRÁ OFNUM ERU 10MM NEMA ANNARS SÉ GETIÐ
ÁÐUR EN OFNAR ERU PANTAÐIR SKAL YFIRFARA MÁL Á BYGGINGASTAÐ MESTA HÆÐ Á OFNI ER HÆÐ FRÁ GÓLFI UPP Í GLUGGA AÐ FRÁDREGNUM 20 CM
HAFA SKAL SAMRÁÐ VIÐ ARKITEKT ER GENGIÐ ER FRÁ ENDANLEGRI OFNAPÖNTUN

SKÝRINGAR

GERT ER RÁÐ FYRIR AÐ EINANGRUN HÚSS SÉ SKV. BYGGINGASAMÞYKKT, TVÖFÖLDU GLERI Í ÖLLUM GLUGGUM OG ÞÉTTILISTUM Í ÖLLUM OPNANLEGUM GLUGGAOPUM OG HURÐUM.

PÍPULÖGN
PÍPUR SÉU SVARTAR JÁRNPÍPUR MEÐ SKRÚFUÐUM TENGISTYKKJUM
ÞVERMÁL PÍPNA ER GEFIÐ Í MM Á RÚMMYND OG Á TENGIMYND MÆLAGRINDAR

ALLUR FRÁGANGUR PÍPNA SÉ Í SAMRÆMI VIÐ GILDANDI REGLUGERÐIR OG STAÐLA
PÍPUR EINANGRIST MEÐ AMK 20 MM GLERULLAR-HÓLKUM OG VEFJIST MEÐ PLASTI EÐA SÍSALPAPPA

Á ALLA OFNA KOMI:
LOFTSKRÚFUR, STILLITÆ OG SJÁLFVIRKIR OFNLOKAR T.D. DANFOSS GERÐ FJVR EÐA RAVL.
TÆMINGARKRANAR KOMI ÞAR SEM SÝNT ER OG ANNARSSTAÐAR ER ÞURFA ÞYKIR

ÖLL TÁKN OG SKÝRINGAR SÉU SKV. ÍSLENSKUM STAÐLI ÍST 64.

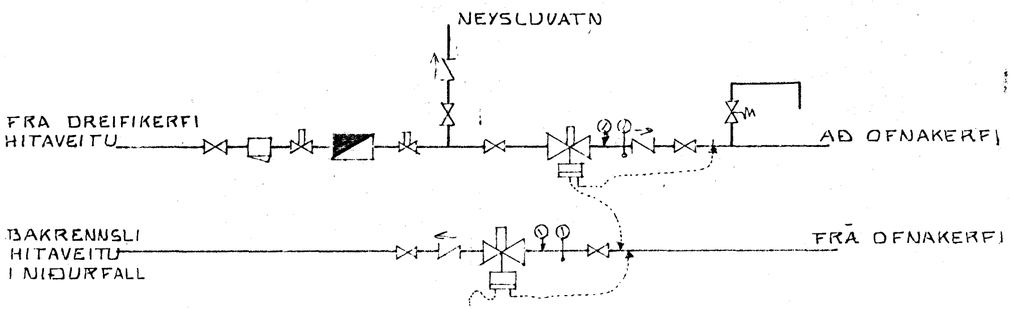

TENGIMYND MÆLAGRINDAR HITAV.
EKKI Í KVARÐA

HAFNARFJARÐARBÆR
30. maí 1981
BYGGINGAFULLTRÚINN

BRAÐABIRGÐTEIKN. OFNA Á HÆÐ VANTAR

LÆKJARHVAMMUR 5 HAFNARF.	DAGS. 25. MAÍ 1981
OFNATAFLA, SKÝRINGAR OG TENGIMYND HITAVETU	REIKN. Sigurður
	TEIKN.
MÆLIKV. ENGINN	VERK NR. 8107
SIGURÐUR ÞORLEIFSSON TÆKNIFR. F.T.F.Í. STRANDGÖTU 11 HAFNARFIRÐI SÍMI 54751	BLAÐ NR. 05