



Samþykkt á fundi bygginga-  
nefndar þ. 5/9 1979  
BYGGINGAFULLTRÖKK  
Í HAFNARFIRÐI  
F. Sigurðsson


Ganga skal frá opnu  
eldstæði í samráði við  
slökkviliðsfora

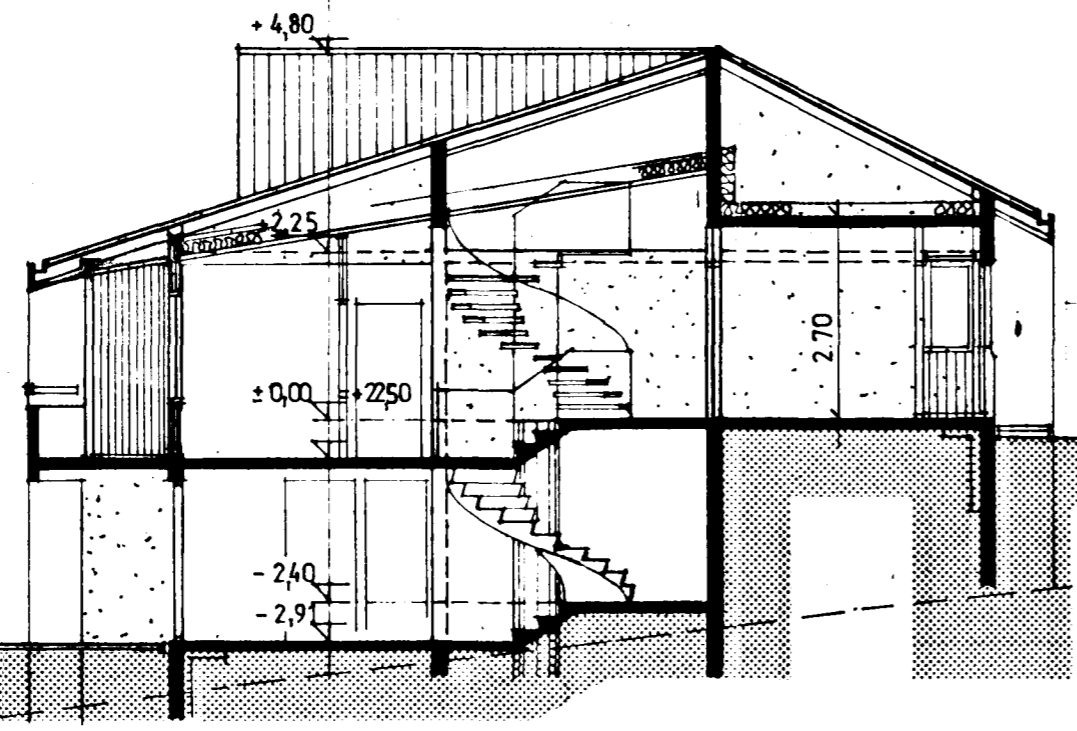

SNEIÐING AA

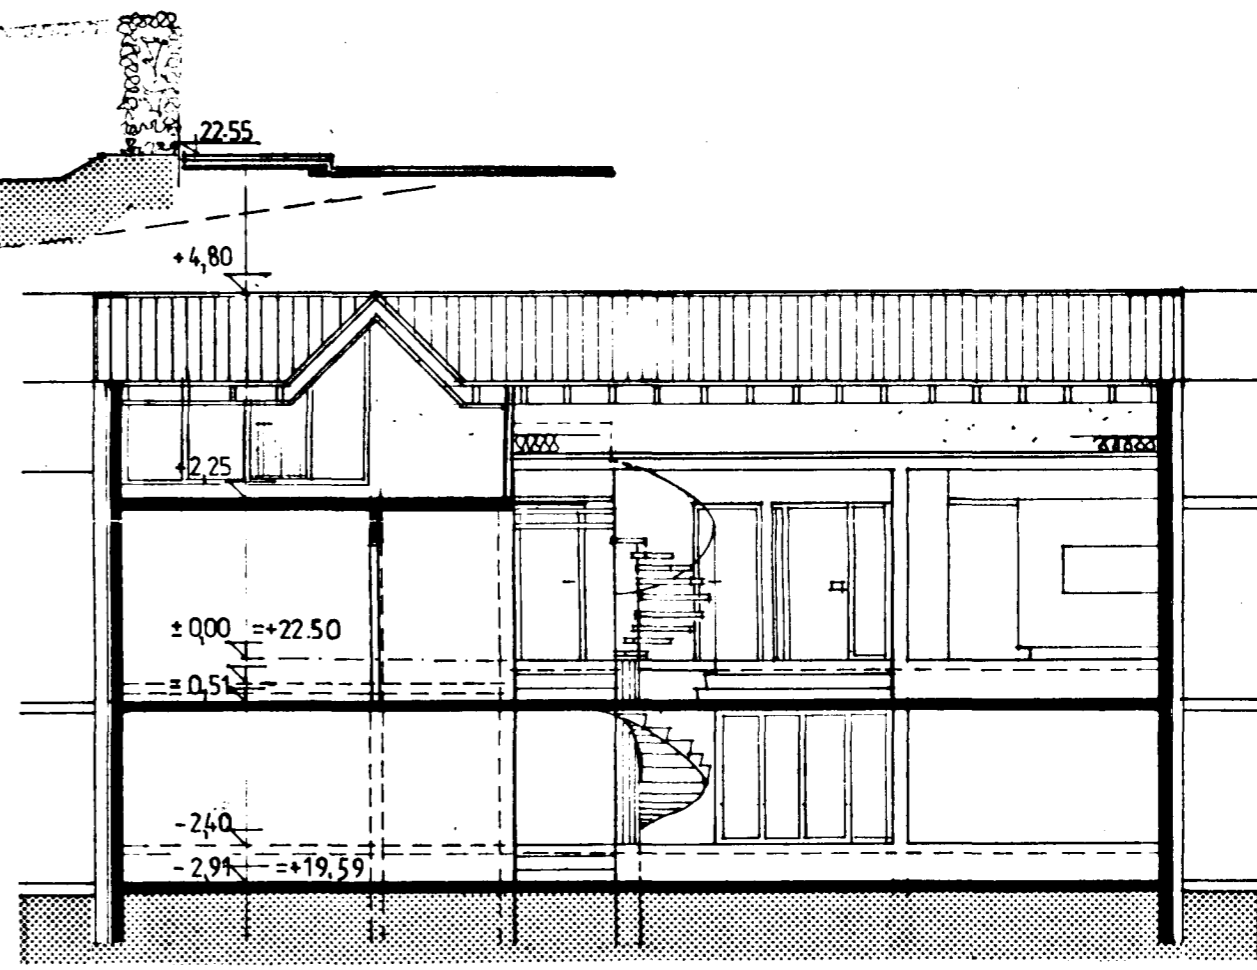

SNEIÐING CC

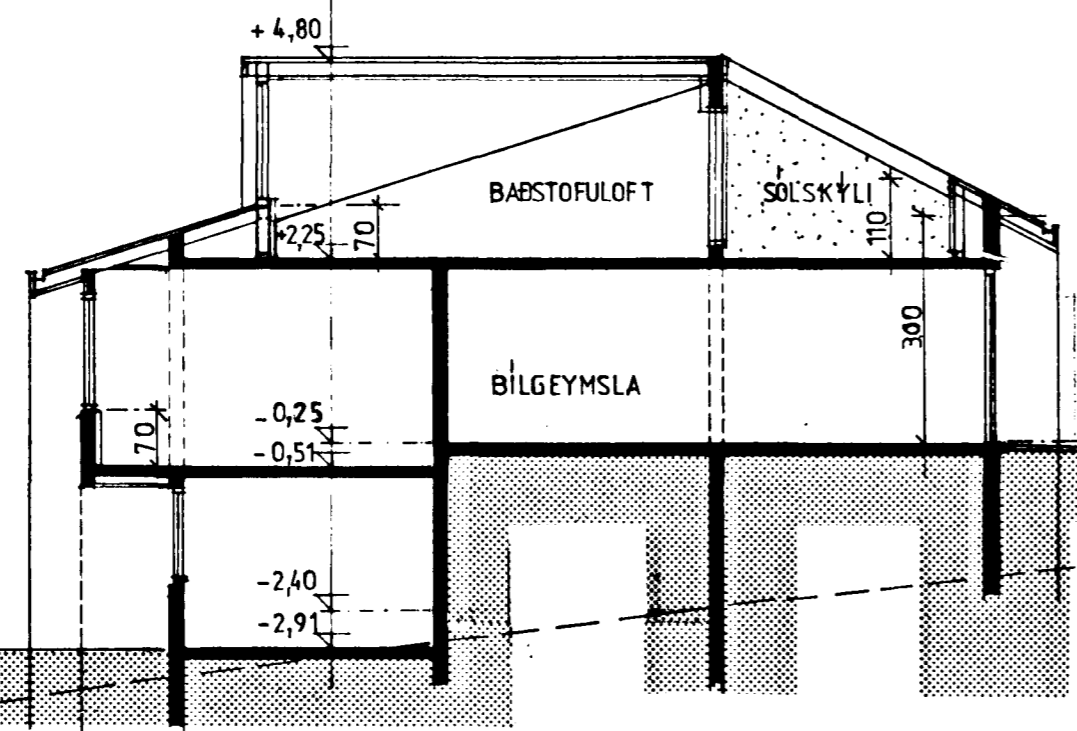

SNEIÐING BB

02-09-1979

*Sigurður A. Atlafinnsson*

LÆKJARHVAMMUR 7 HAFNARFIRÐI	
SNEIÐINGAR	M-1:100
	BLAÐ 2
SIGURÐÖR AÐALSTEINSSON ARKITEKT FAI	