



Samþykkt á fundi bygginga-
nefndar þ. 5.19.1979
BYGGINGAFULLTRÚÐIN
Í HAFNARFIRÐI
Sigurðsson


Ganga skal frá önnu
eldstæði í samráði við
slökkvildisstjóra

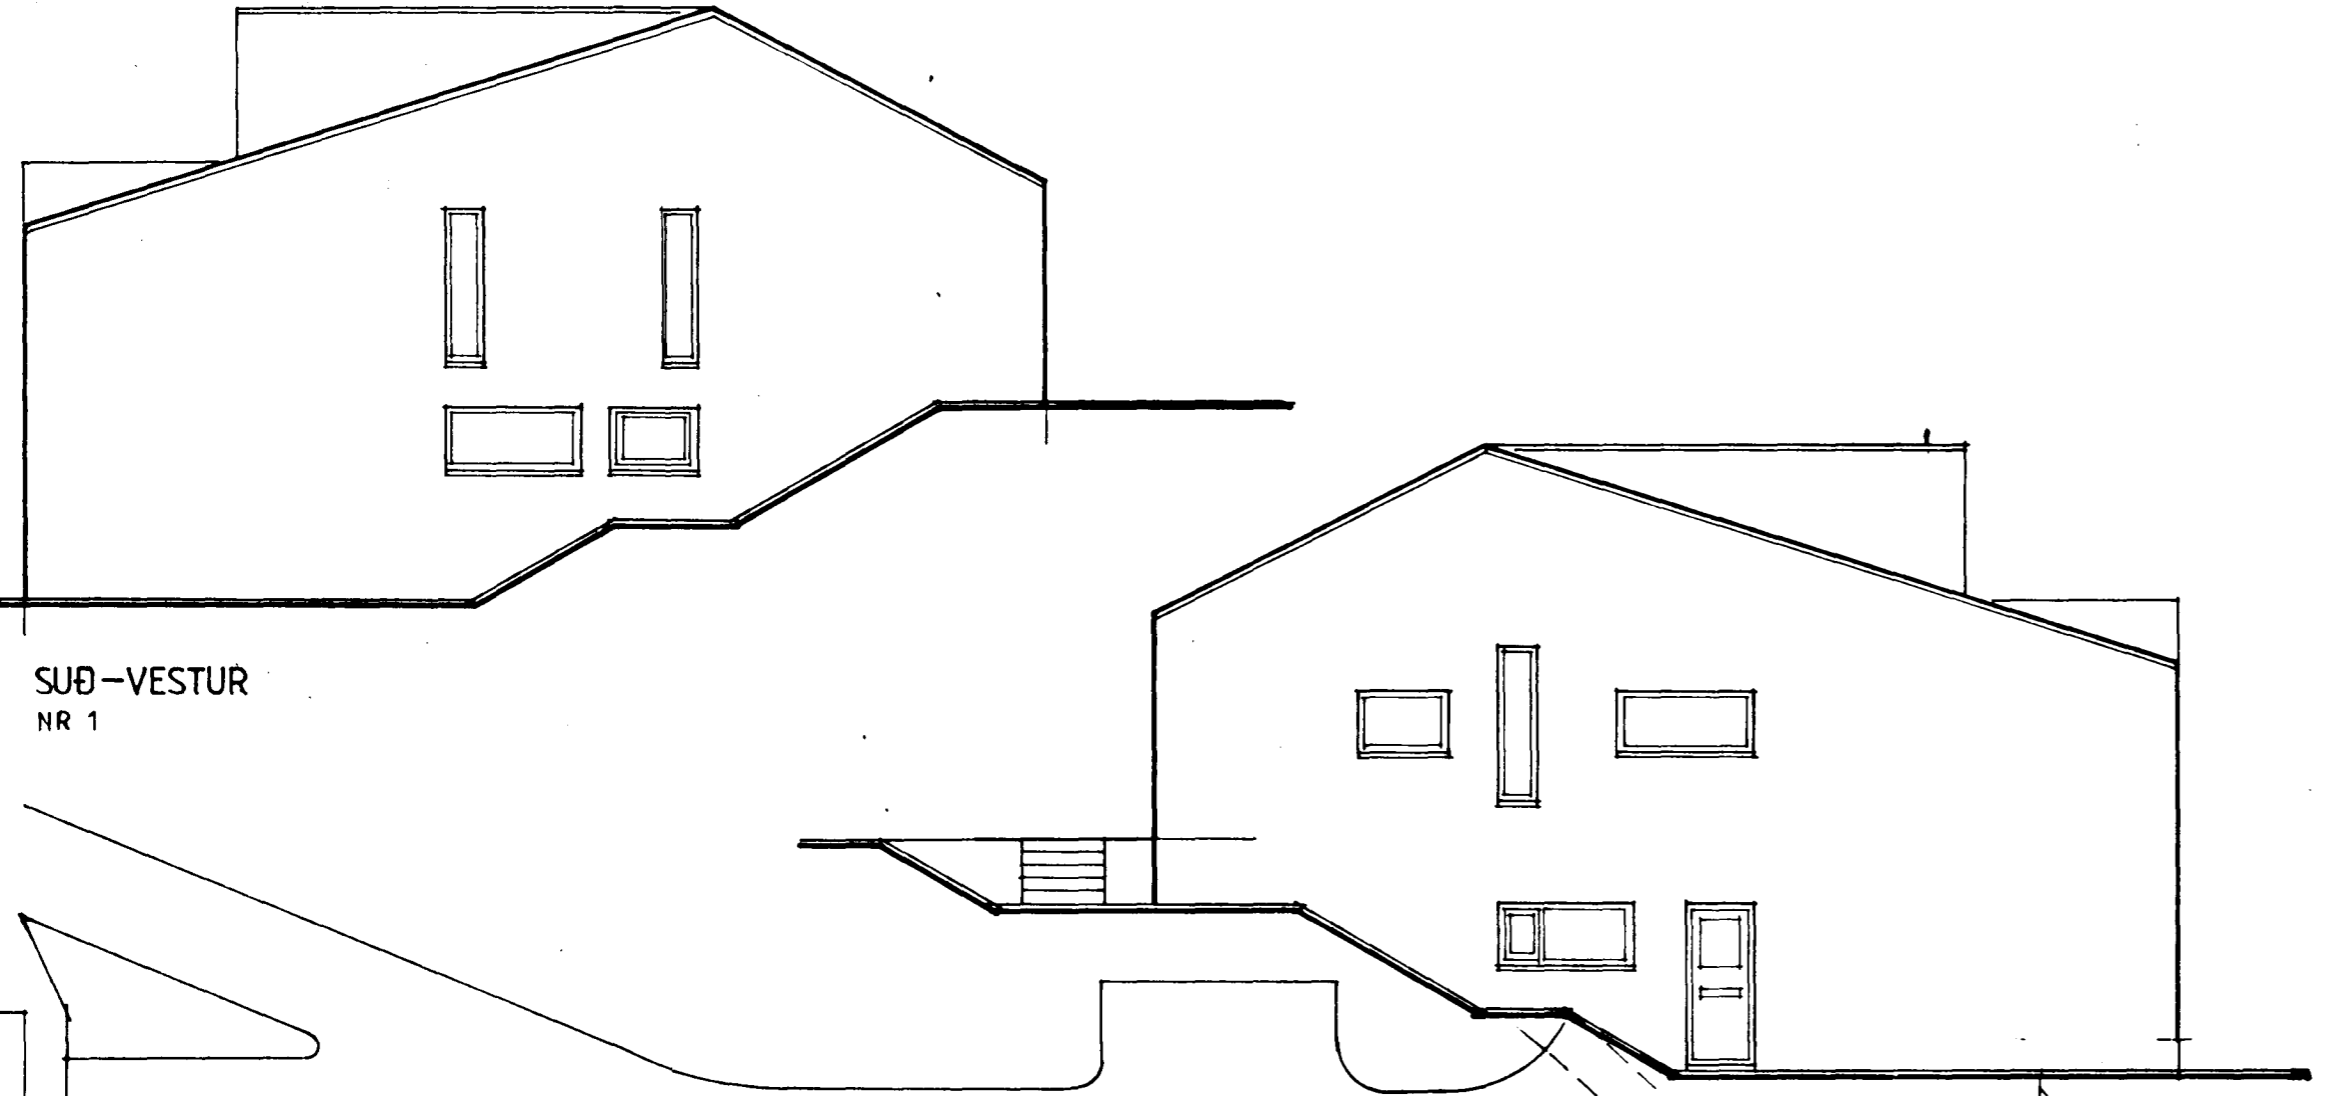

SUÐ-VESTUR
NR 1

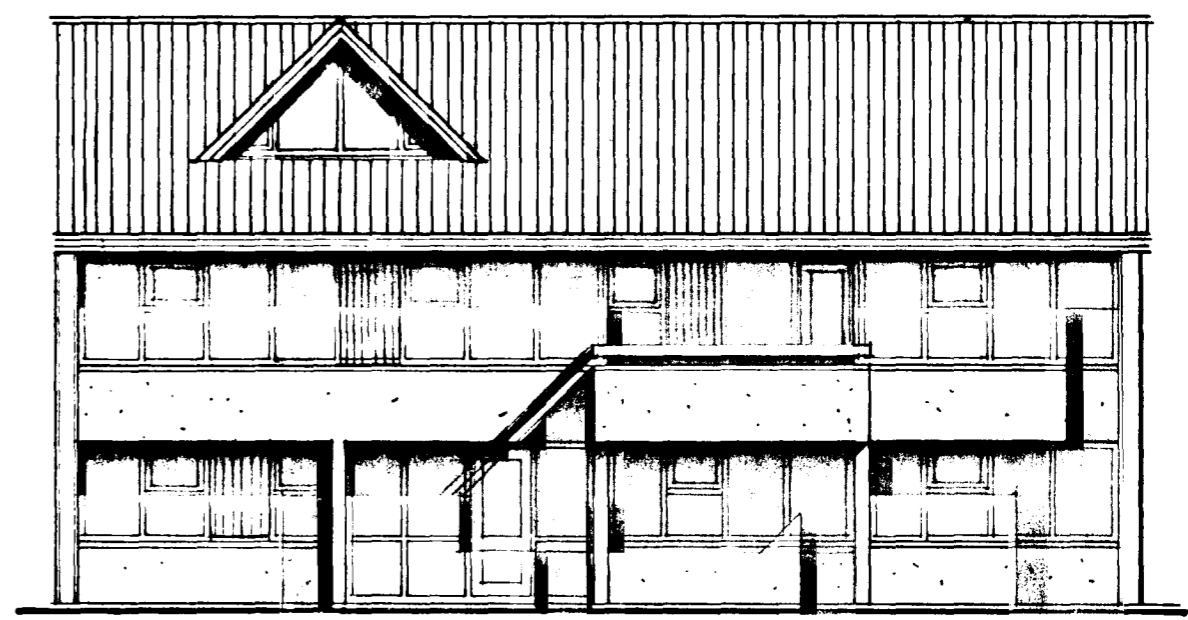


NORD-VESTUR

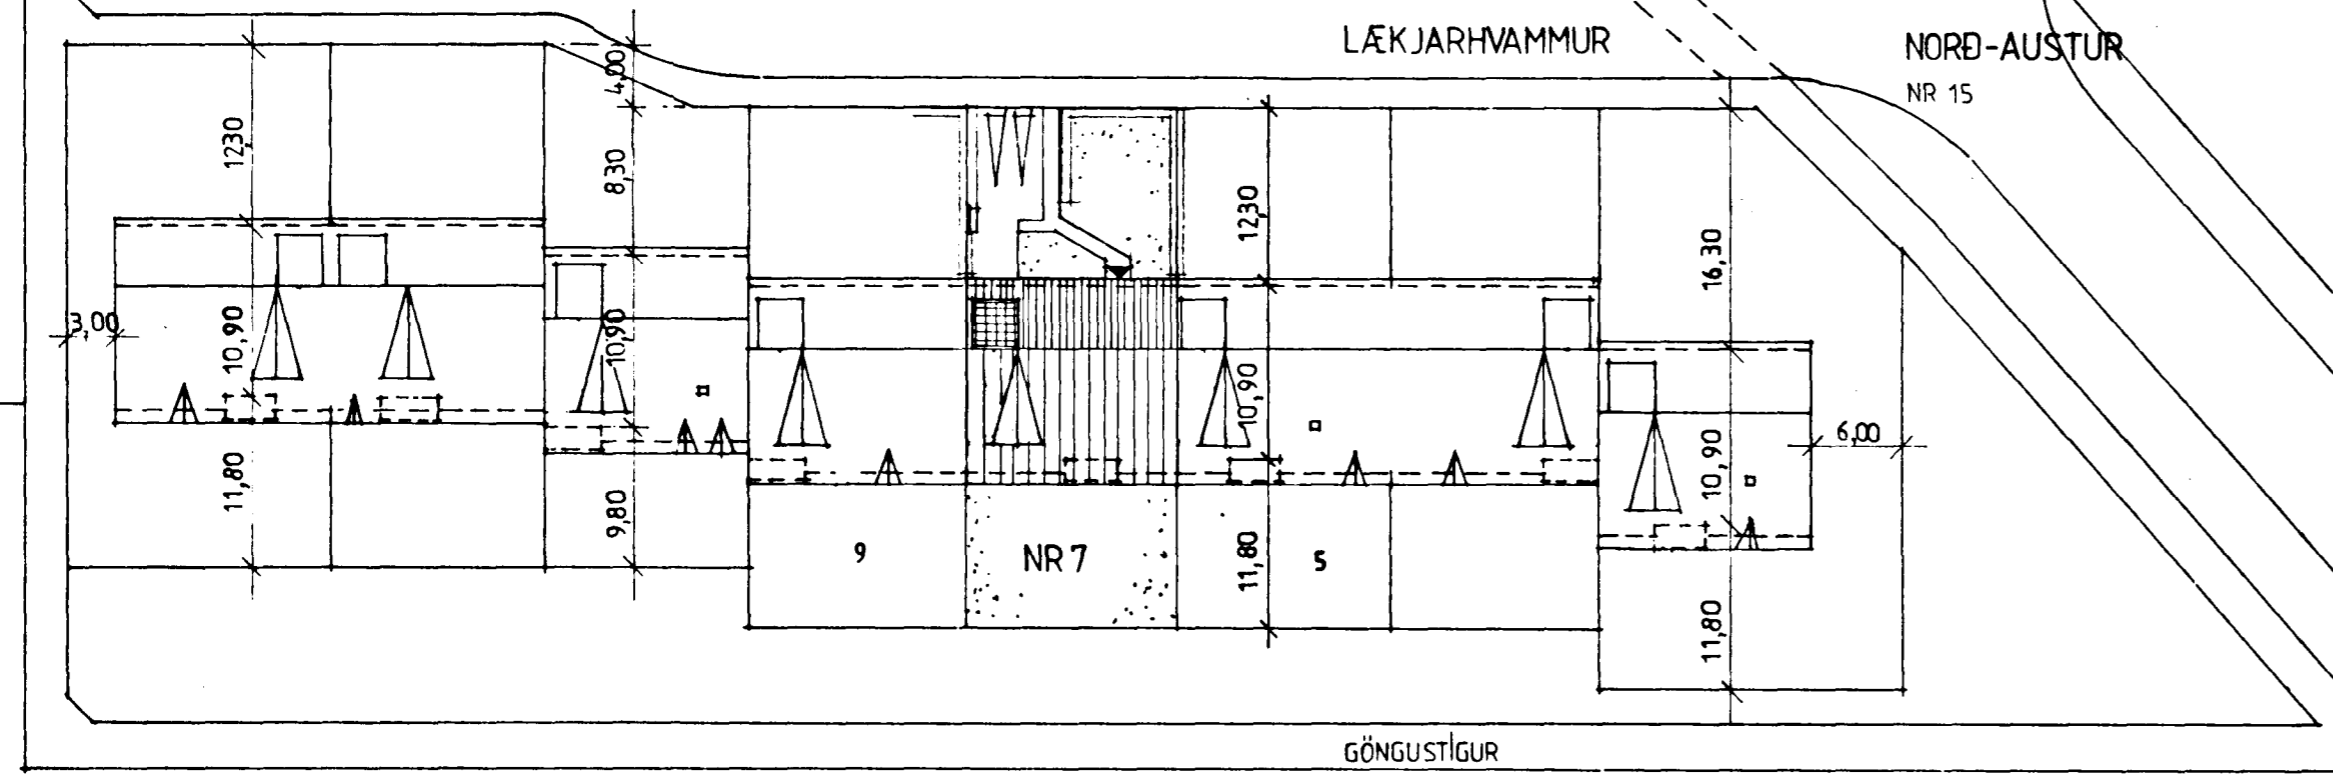



LÆKJARHVAMMUR
NORD-AUSTUR
NR 15



SUÐ-AUSTUR

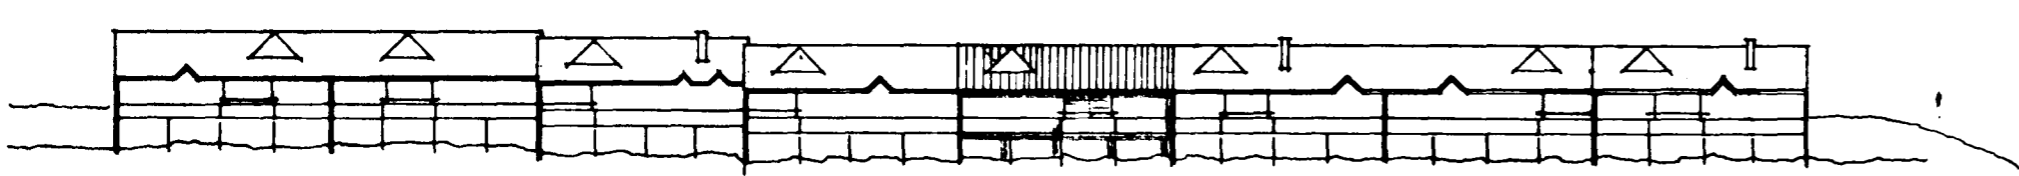

ÚTLIT AÐ HÖFN

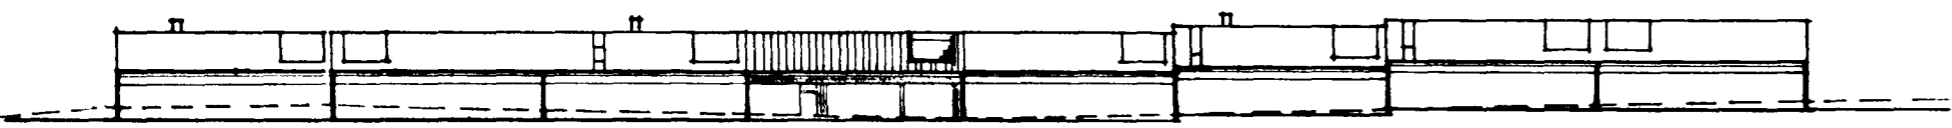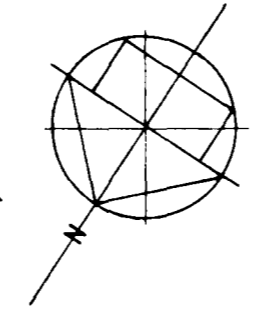

ÚTLIT AÐ GÖTU

AFSTÖÐUMYND M-1:500

02.09.1979

Sigurður Aðalsteinnsson

LÆKJARHVAMMUR 7 HAFNARFIRÐI	
ÚTLIT, AFSTÖÐUMYND	M-1:100 - 1:500
	BLAÐ 3
SIGURÐÓR AÐALSTEINSSON ARKITEKT FAI	