LÆKJARHVAMMUR 8

Hafnarfirði

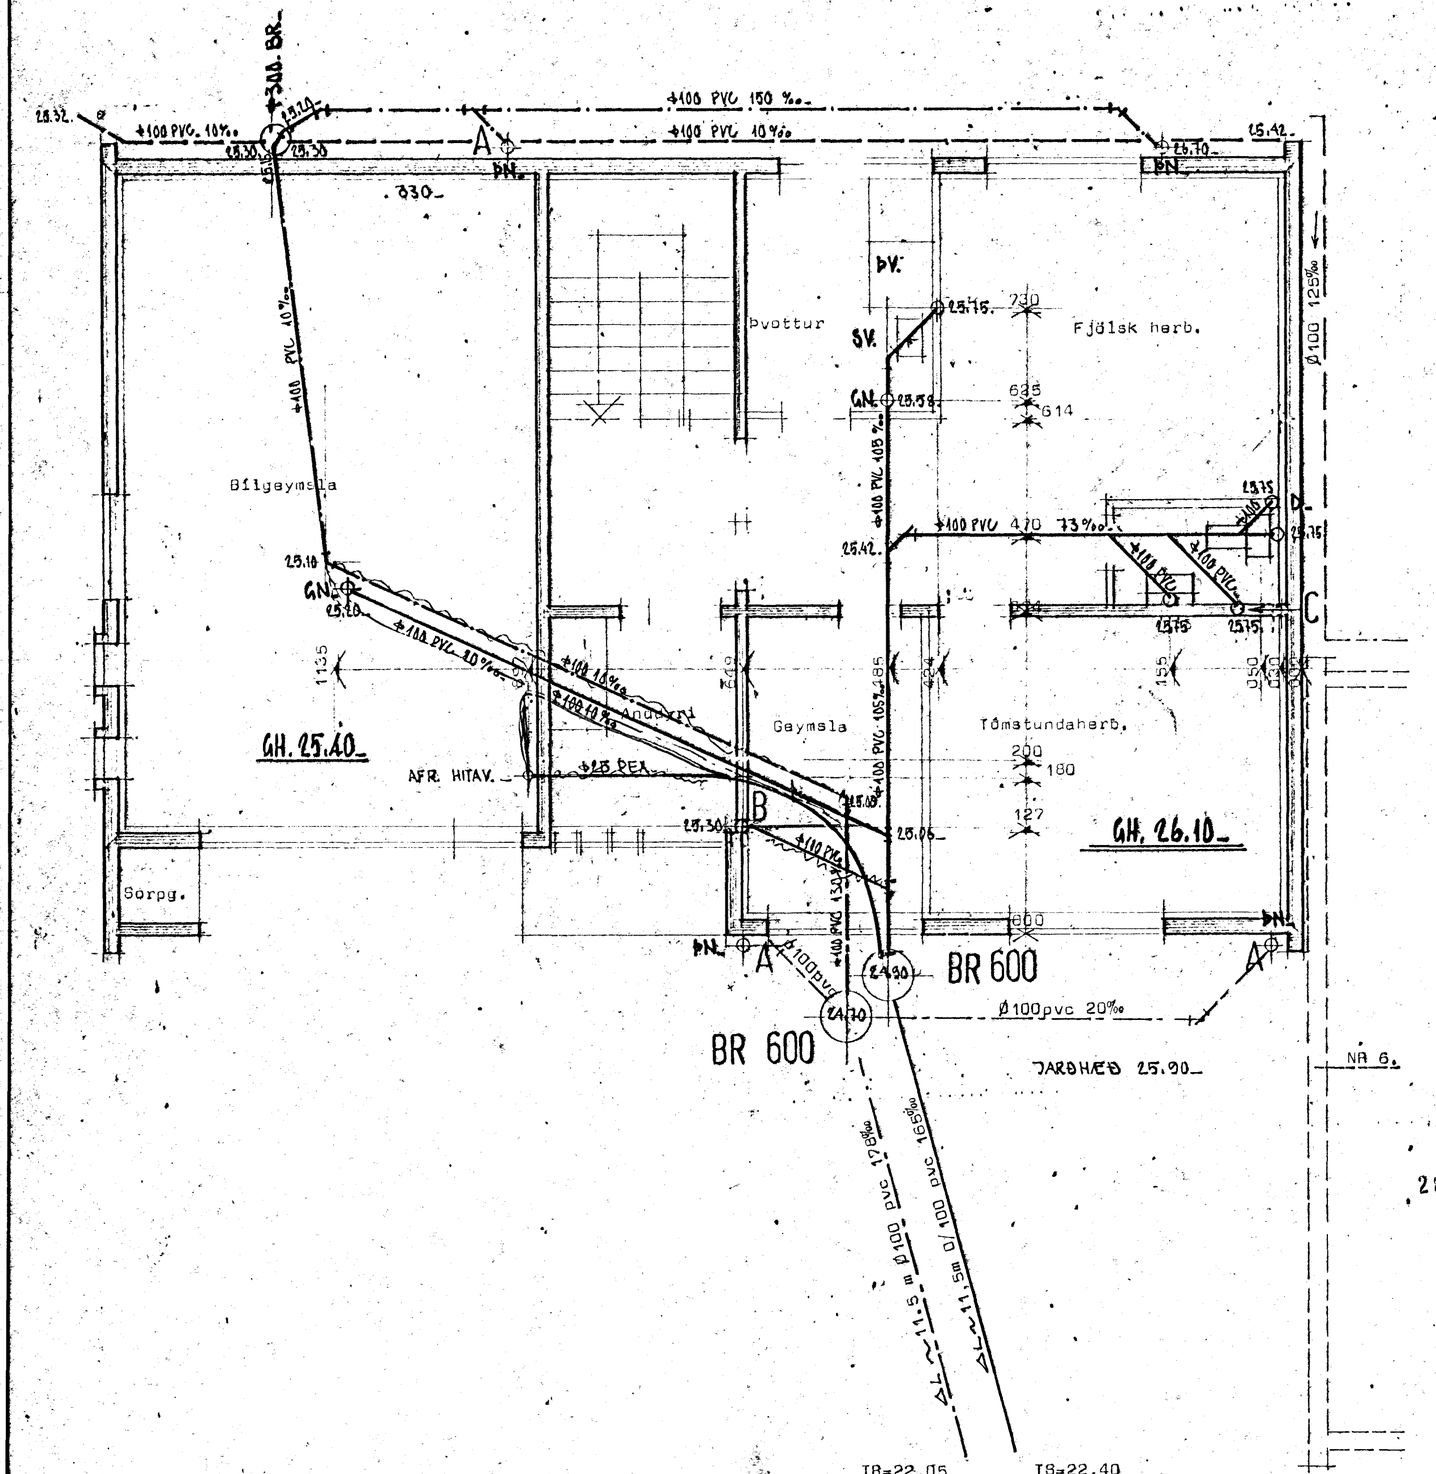

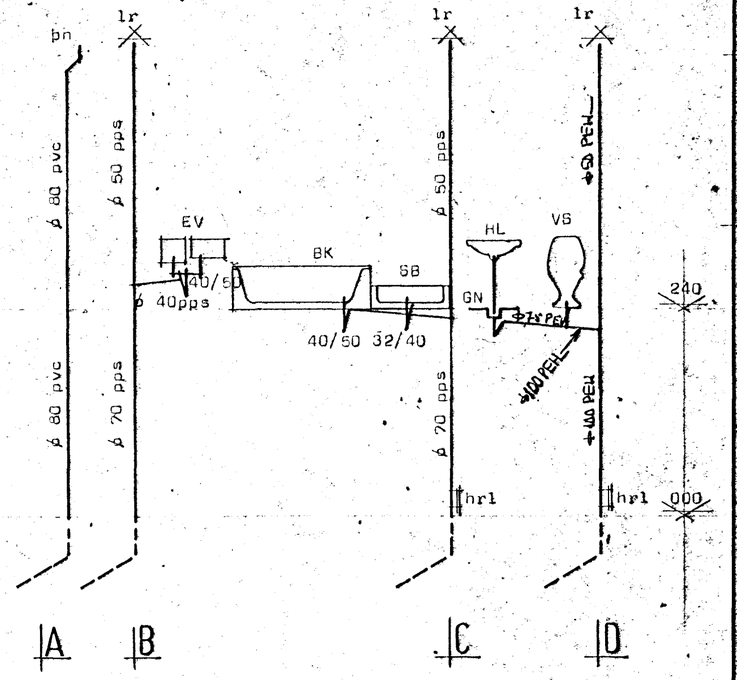

STOFNAR.

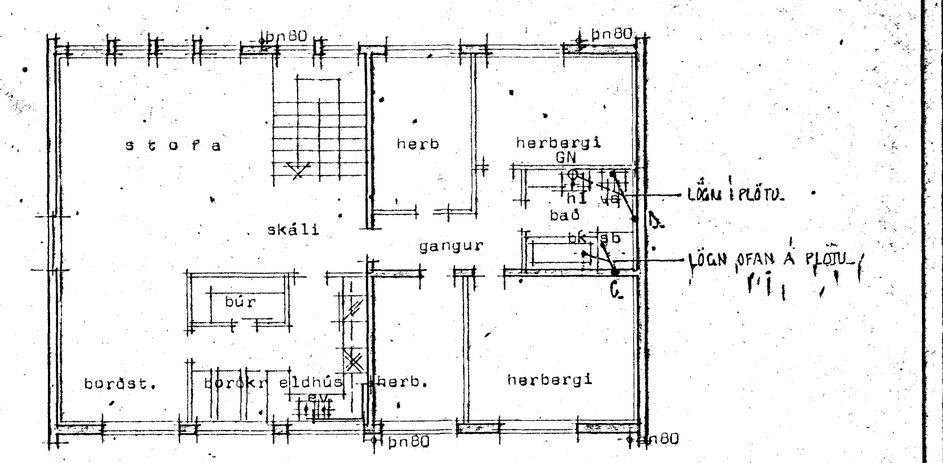

Grunnmynd hæðar

HAFNARFJARÐARBÆR BYGGINGAFULLTRÚI 28. des. 1979

Efni og frágangur lagna sé samkv ÍST 66

Skýringar sjá blað nr 3.01

STAÐALHÚS S/F

TEIKNISTOFA SÍÐUMÚLA 31 SÍMI 83141

VERKEFNI	DAGS.	VERK NR
.Frárennislislagnir.	MKV. 1:100 1:50	SU 35
Lækjarhvammur 8 Hafnarfirði	BR. Des 79. SK.	
	BLAÐ NR	

SIGURÐUR GUÐMUNDSSON SIGURÐUR P KRISTJÁNSSON FTFÍ