



Samþykkt á fundi bygginga-
nefndar þ. 5/9 1979
BYGGINGAFULLTRÖÐIN
Í HAFNARFIRÐI
S. Sigurðsson


Ganga skal frá opnu
eldstæði í samráði við
stökuváðgjafi

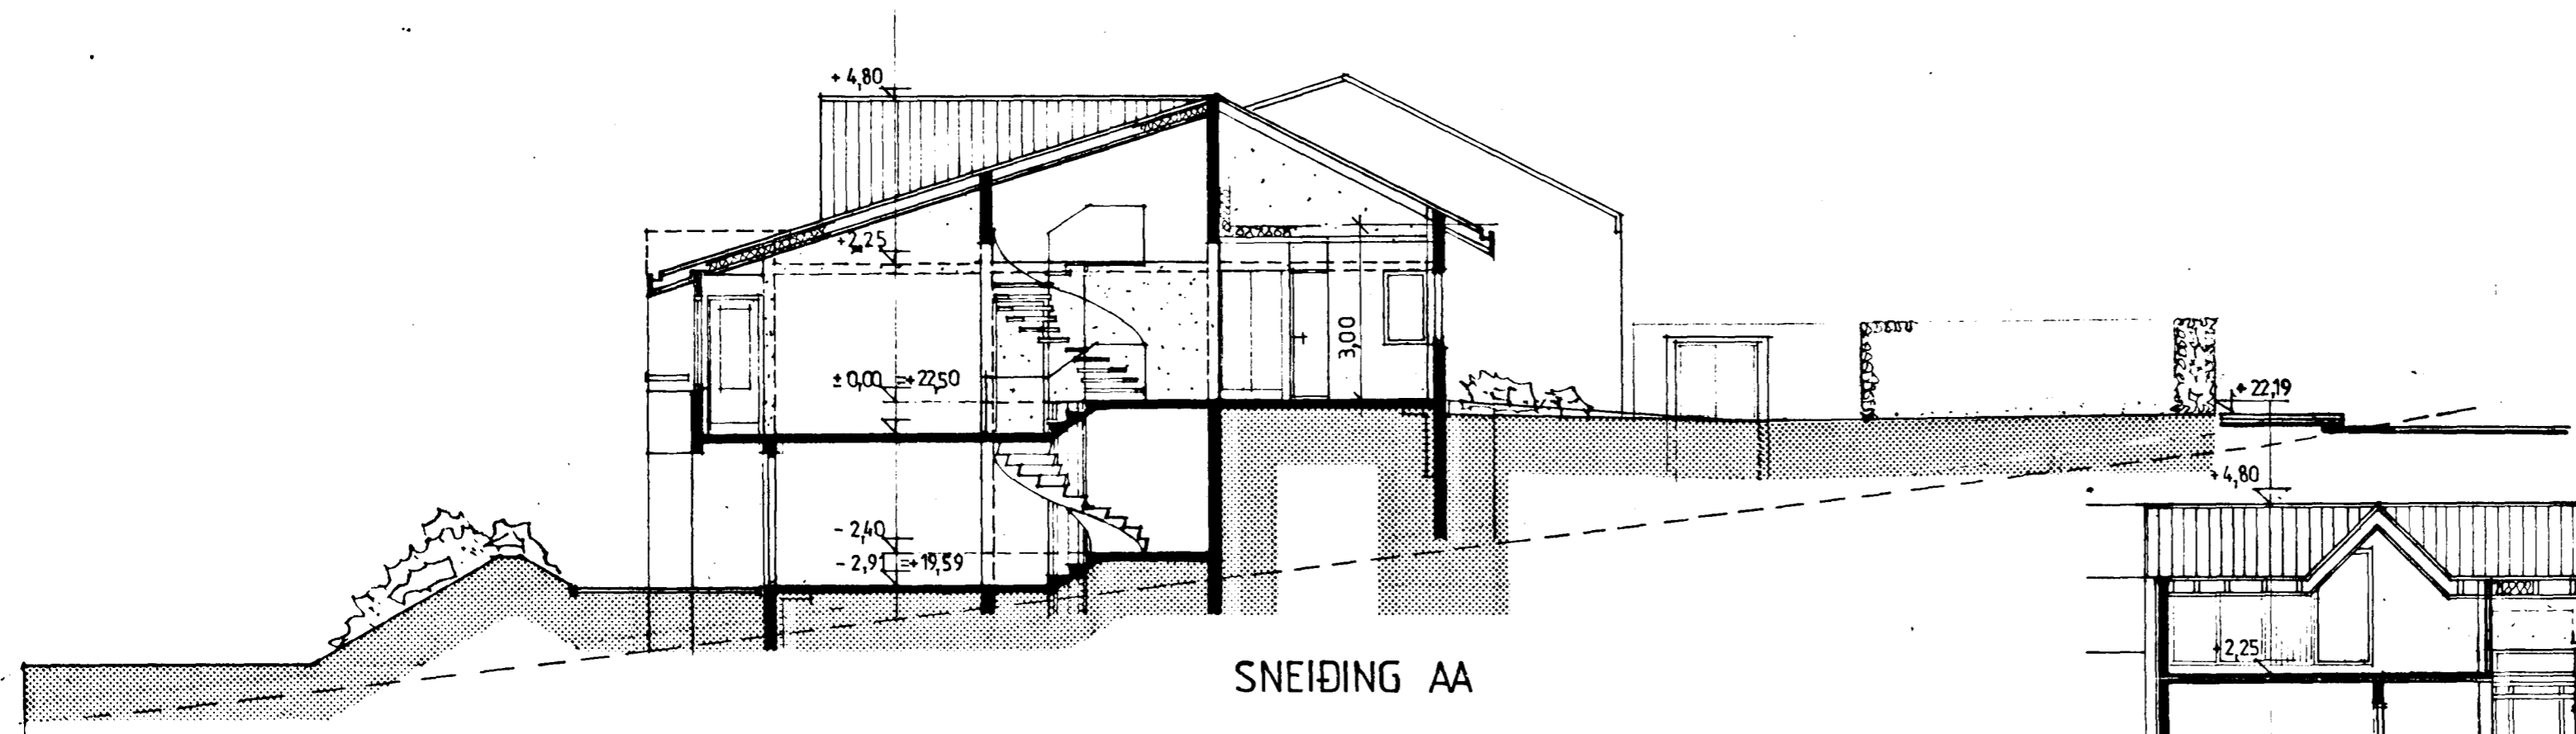

SNEIÐING AA

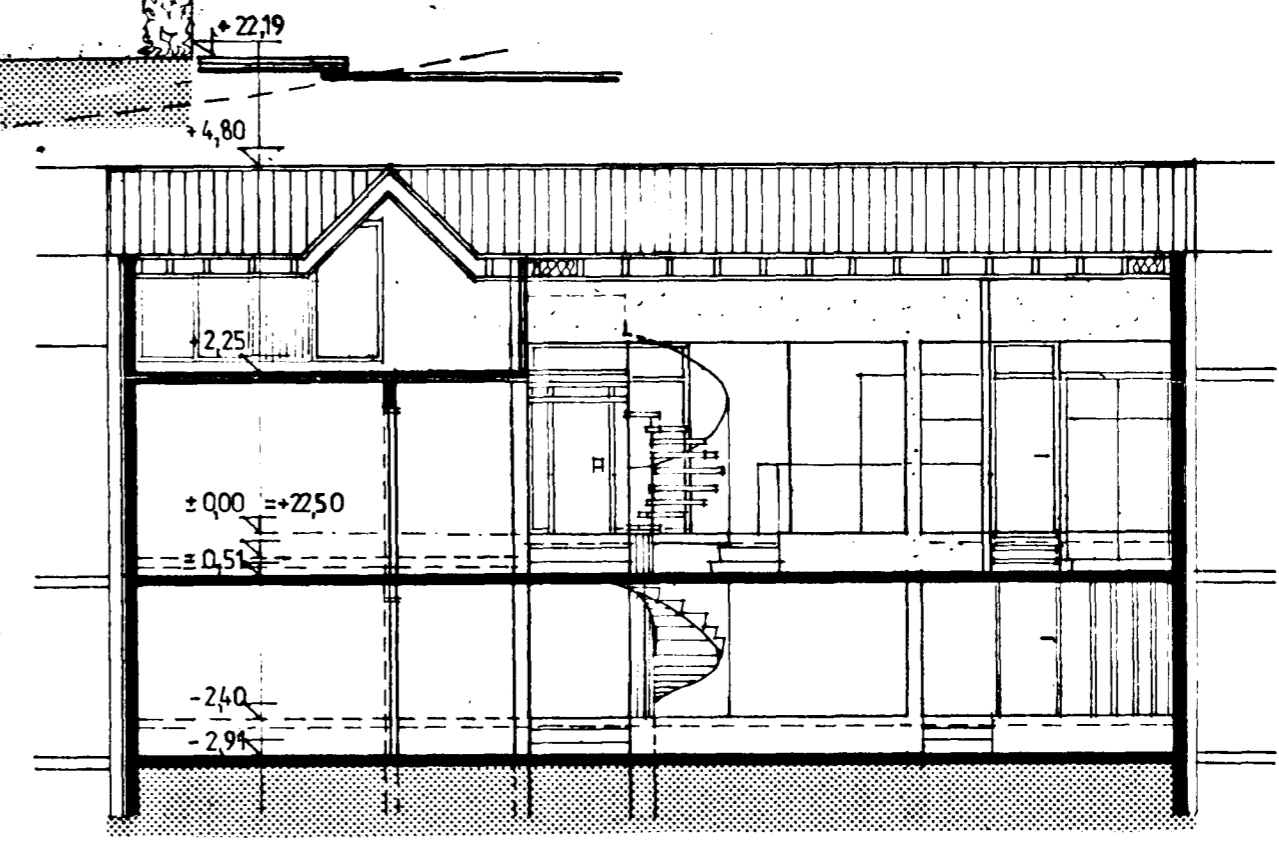

SNEIÐING CC

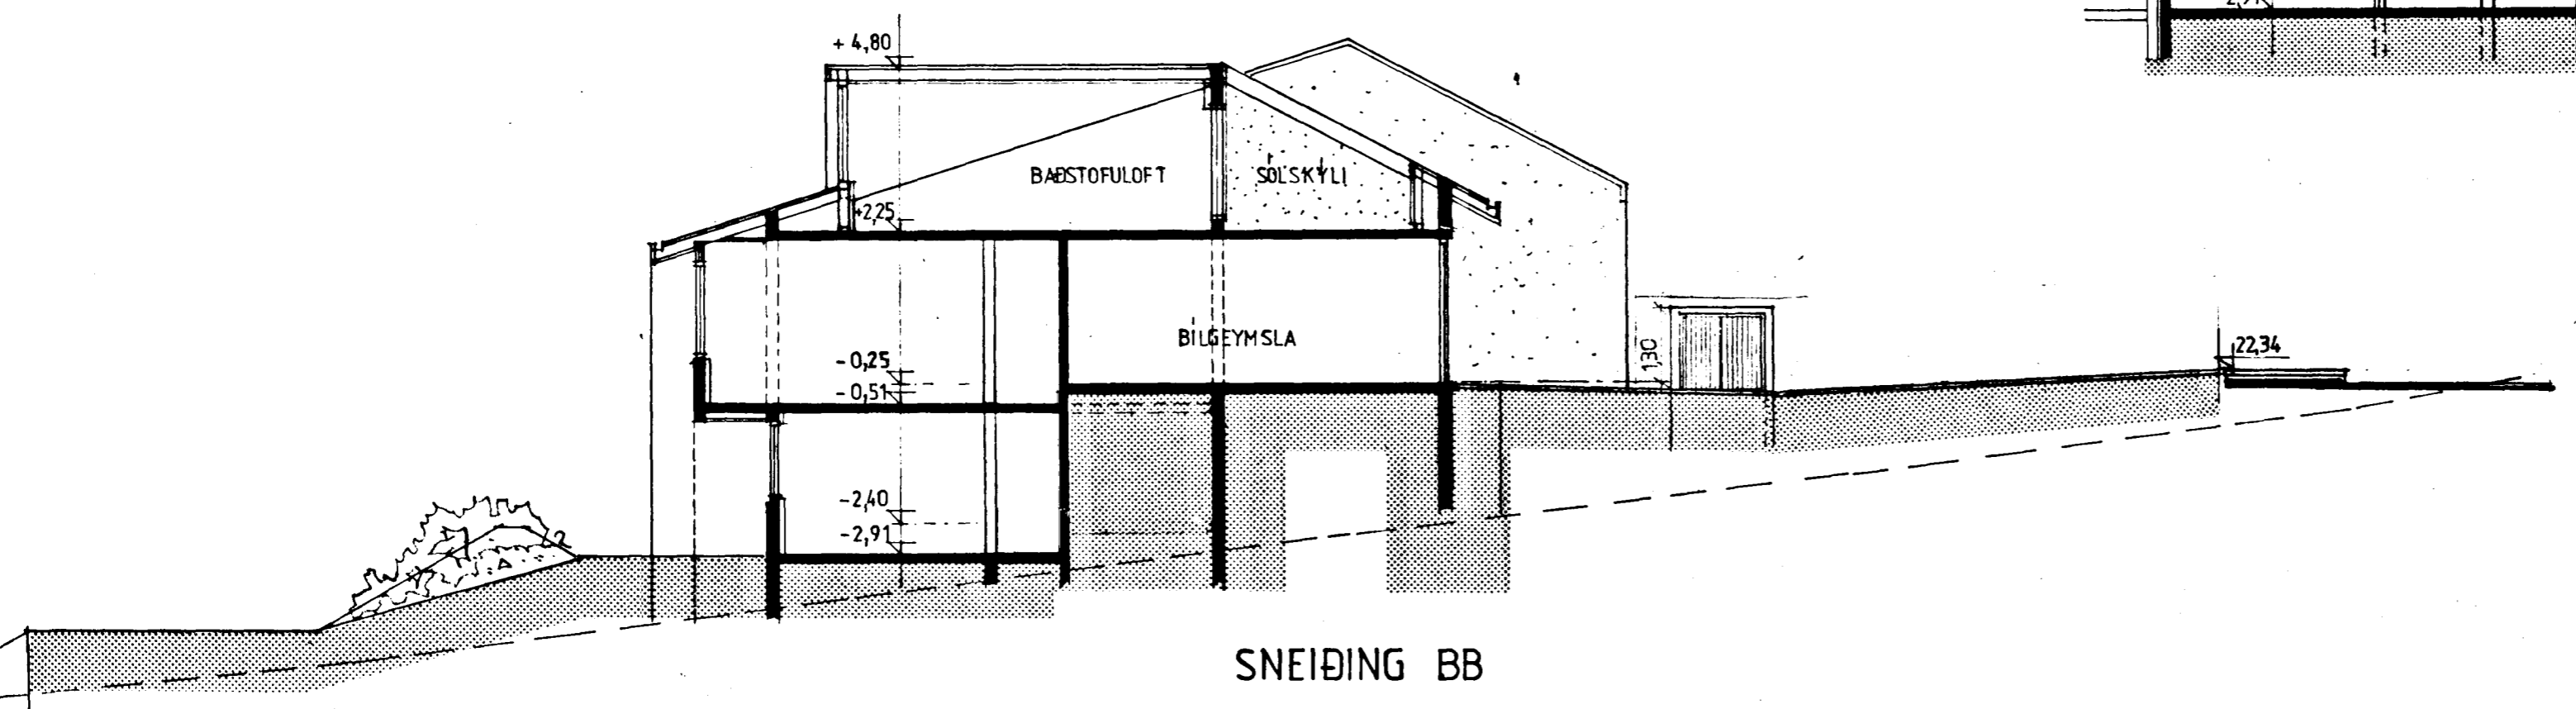

SNEIÐING BB

02.09.1979

Sigurður Adalsteinsson

LÆKJARHVAMMUR 9 HAFNARFIRÐI	
SNEIÐINGAR	M-1:100
	BLAÐ 2
SIGURÐÓR ADALSTEINSSON ARKITEKT FAI	