


Samþykkt á fundi bygginga-
nefndar þ. 21/6 1972

BYGGINGAFULLTRÚINN
Í HAFNARFIRÐI

E. Jónsson

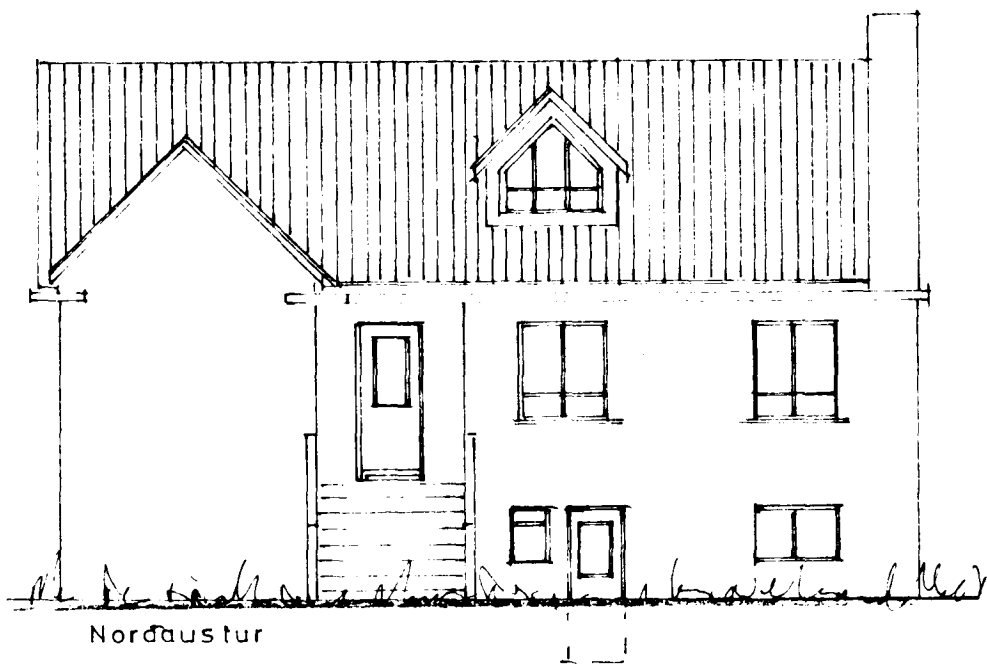

Norðaustur



Suðaustur




Suðvestur




Norðvestur


FYRIR BREYTINGU
EFTIR BREYTINGU

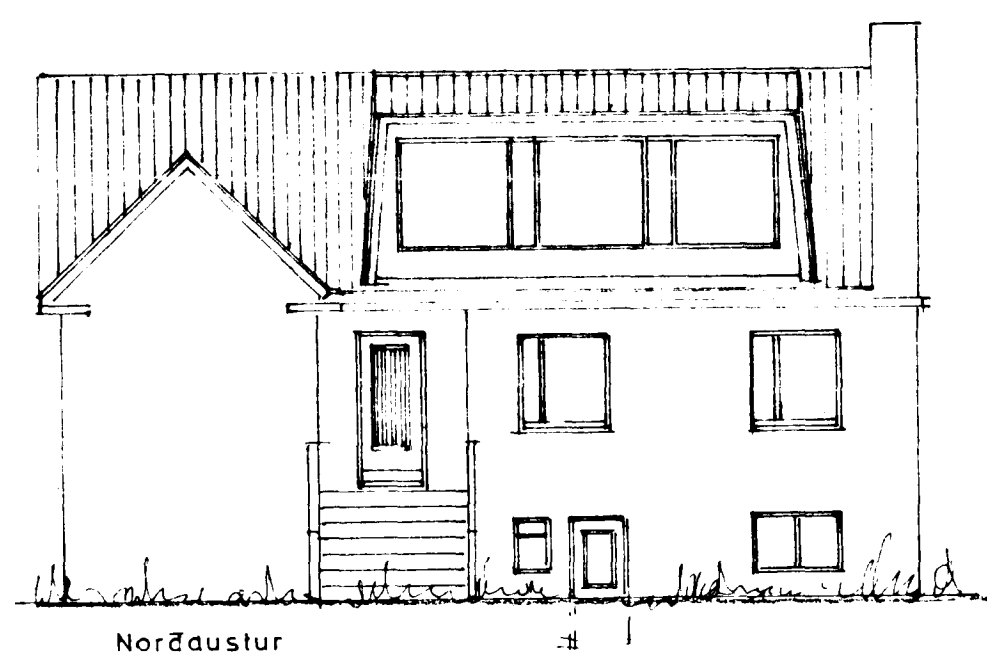


Norðaustur

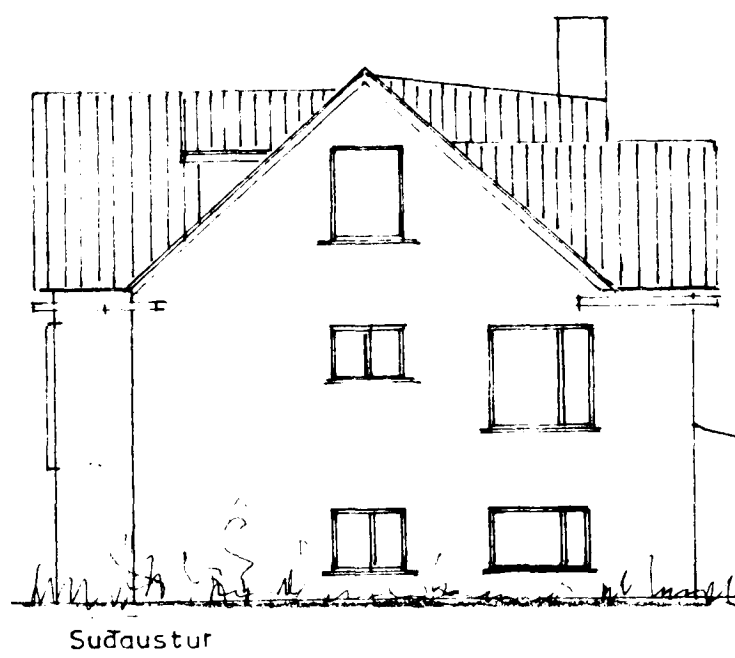


Suðaustur

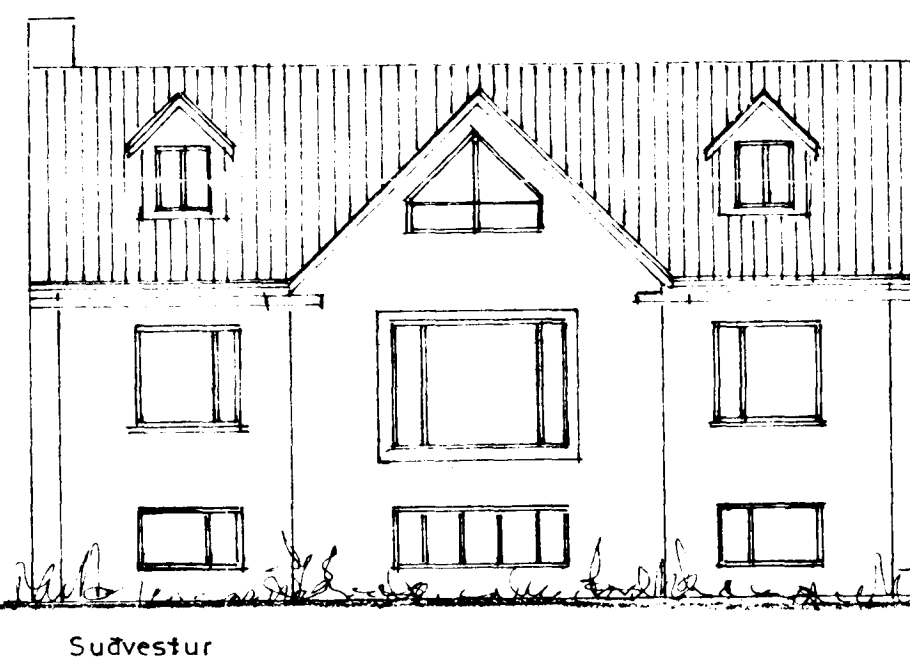



Suðvestur

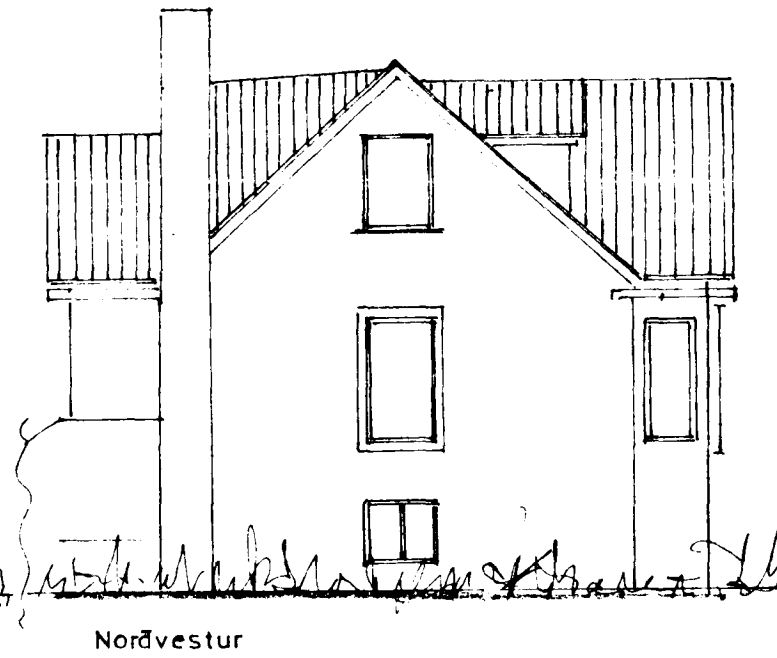

Norðvestur

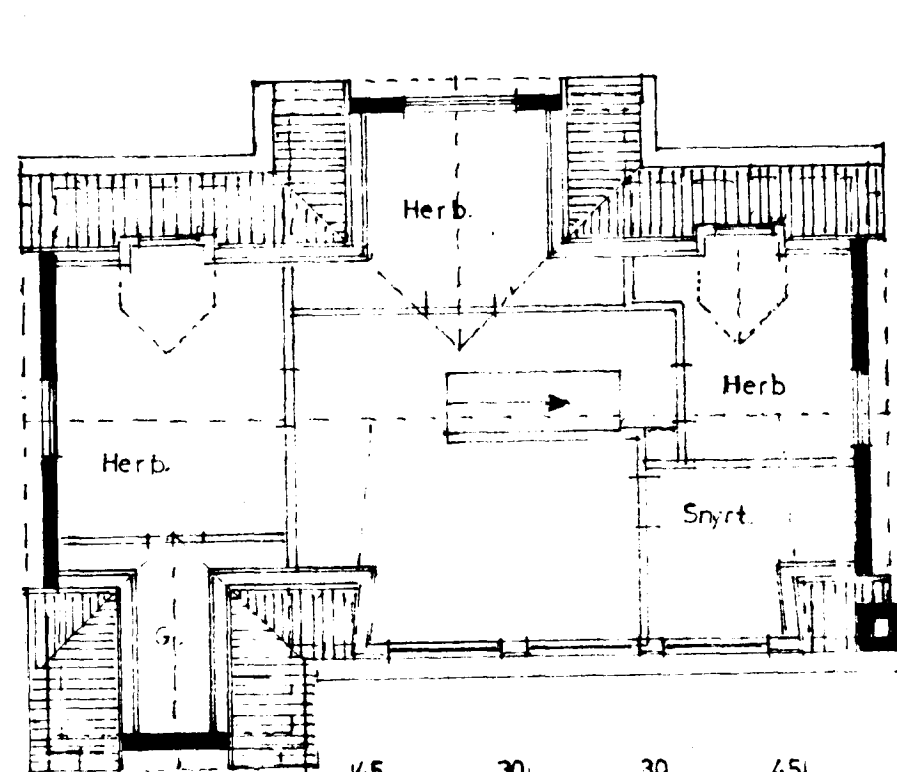


Grunnmynd af rísi

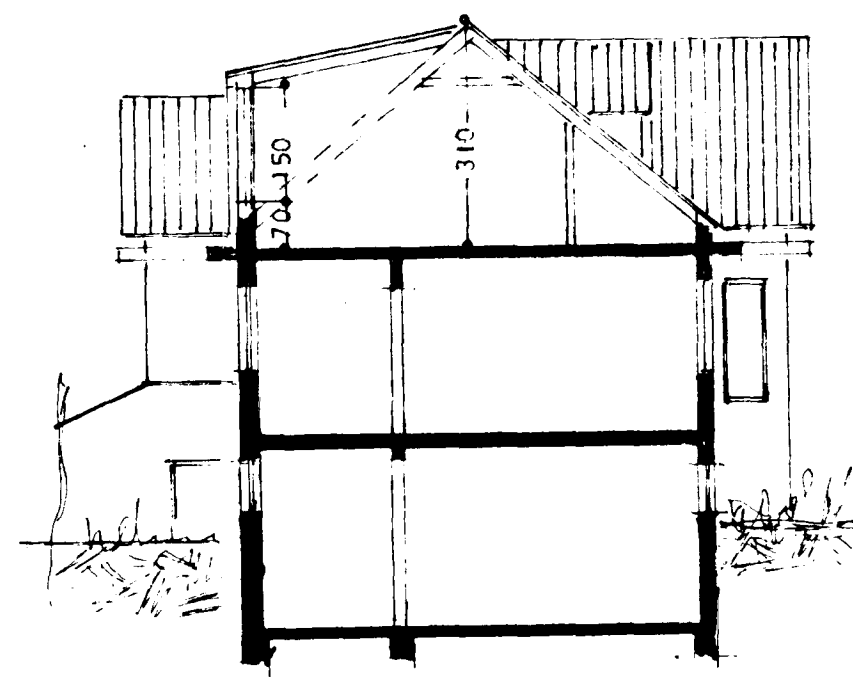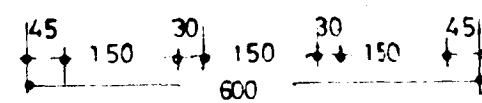

Snið

Afstöðumynd
1:500

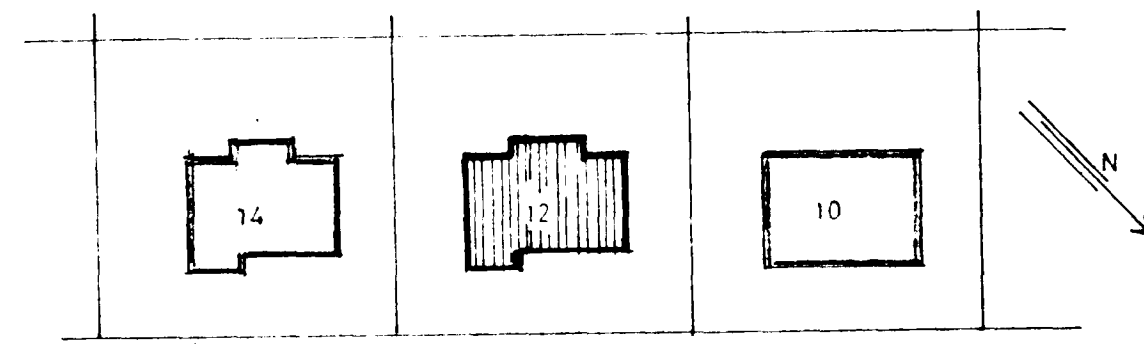

LÆKJARKINN

Rúmmálsaukning 15 m³

LÆKJARKINN NR 12
BREYTING Á GLUGGUM OG KVISTI—NA—

Útlit }
Grunnmynd } 1:100
Snið }
Afstöðumynd 1:500

Staðarfarir í júní 1972
E. Jónsson