
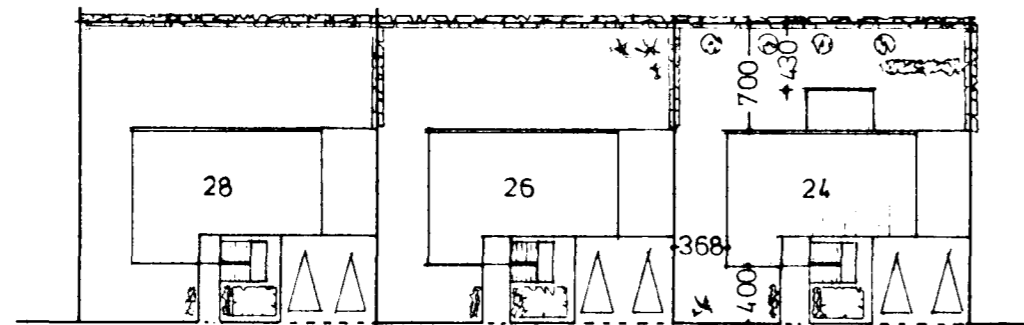



BRÚTTÓ		
	M ²	M ³
JARÐHÆÐ	99,0	262,3
VIÐBYGGING	11,8	34,7
SAMTALS	110,8	297,0

EIGNARHLUTI 1. HÆÐAR 49.79%

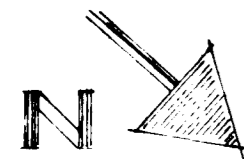


LÆKJARKINN


AFSTÖÐUMYND 1:500

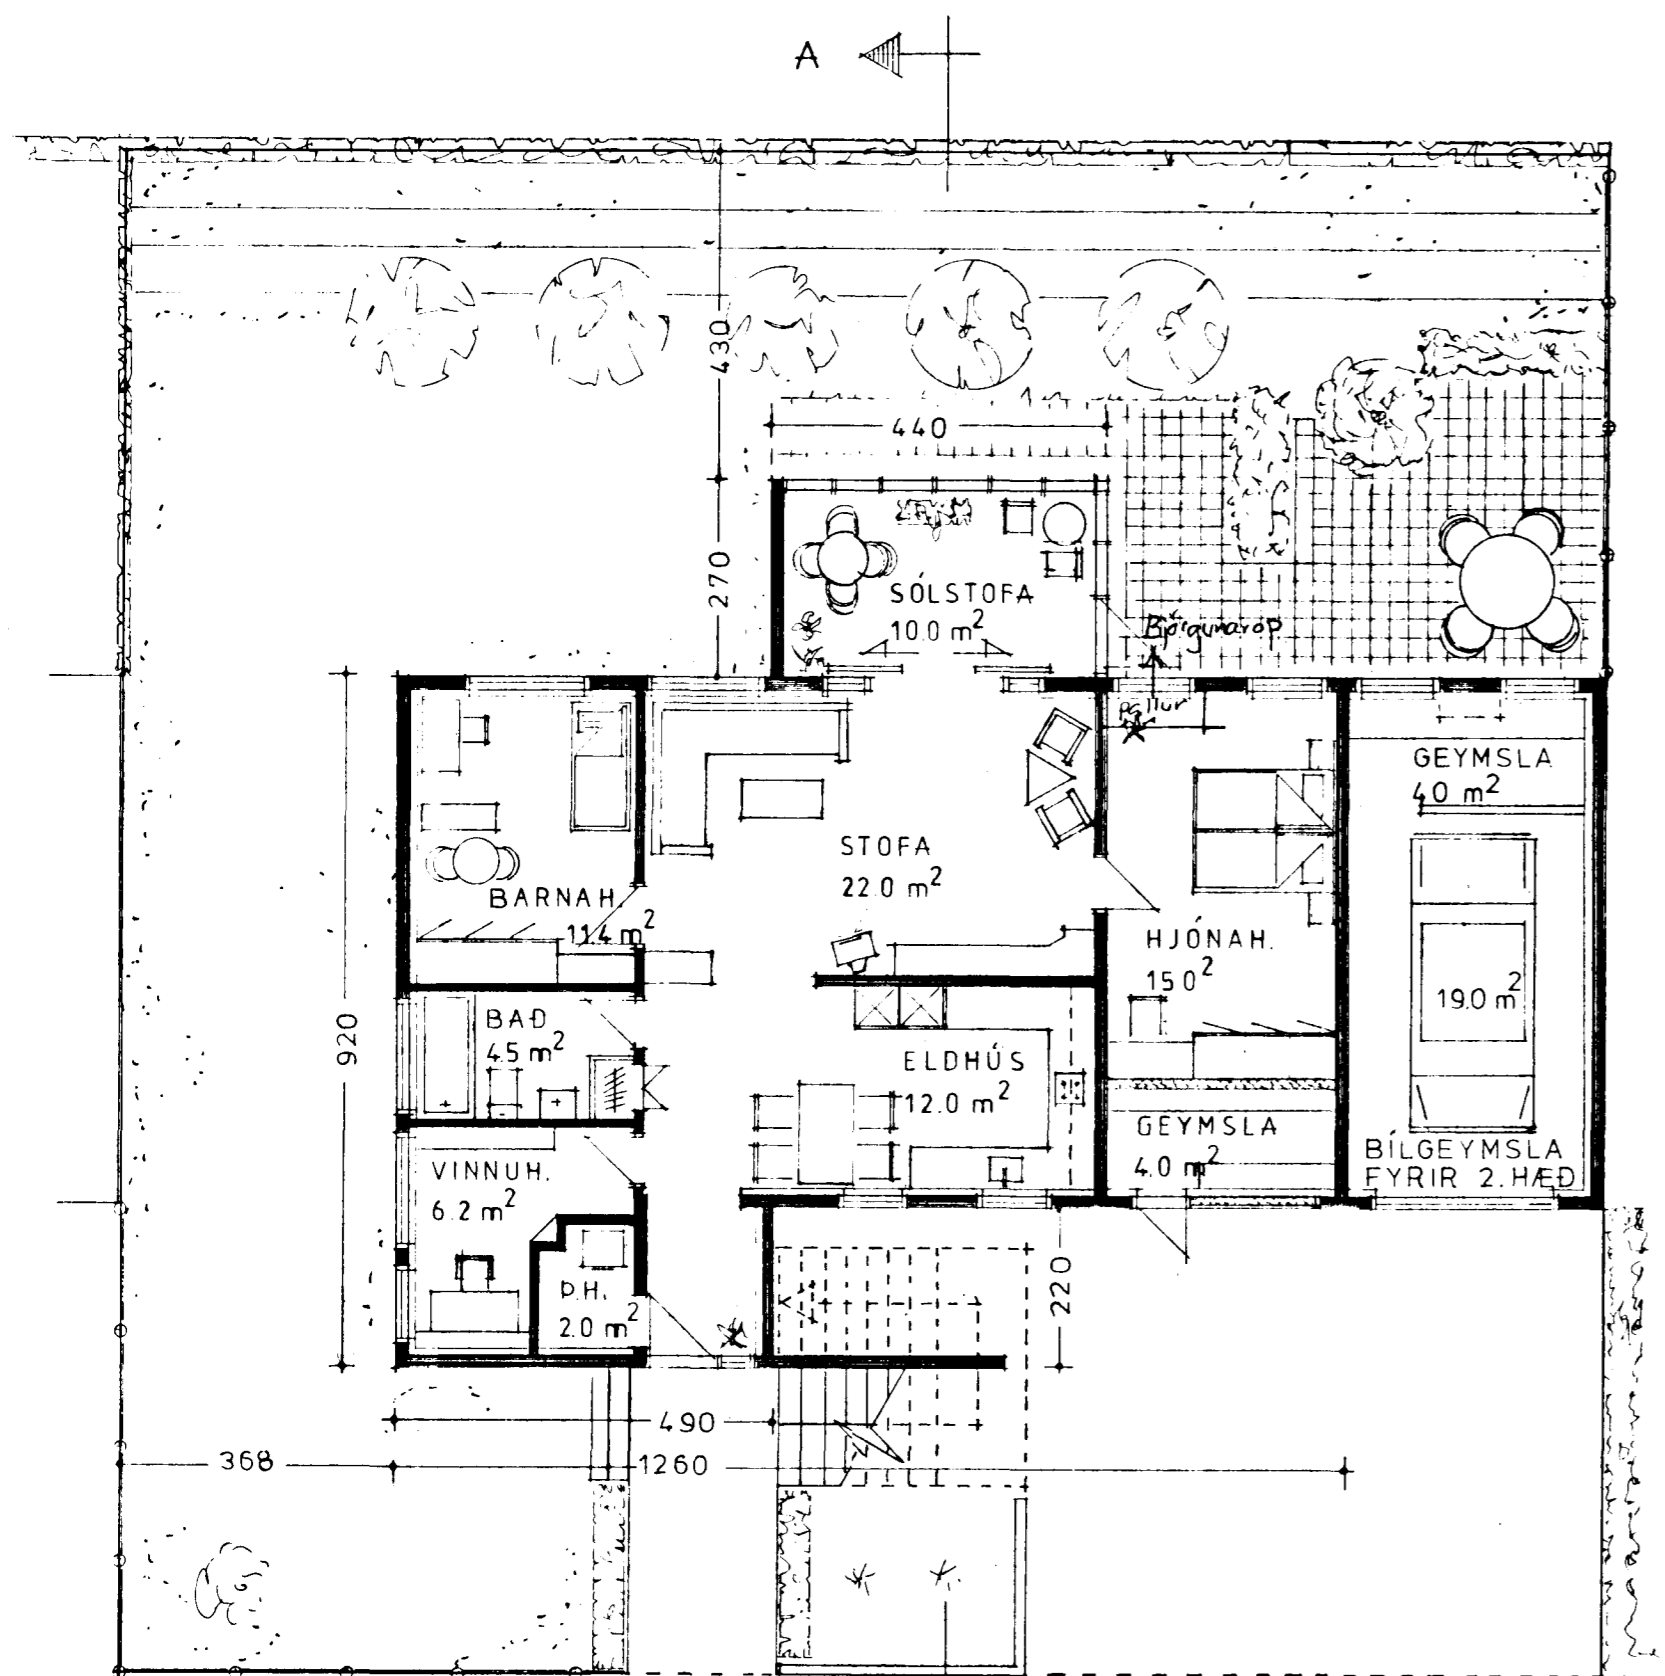

GRUNNMYND 1. HÆÐ

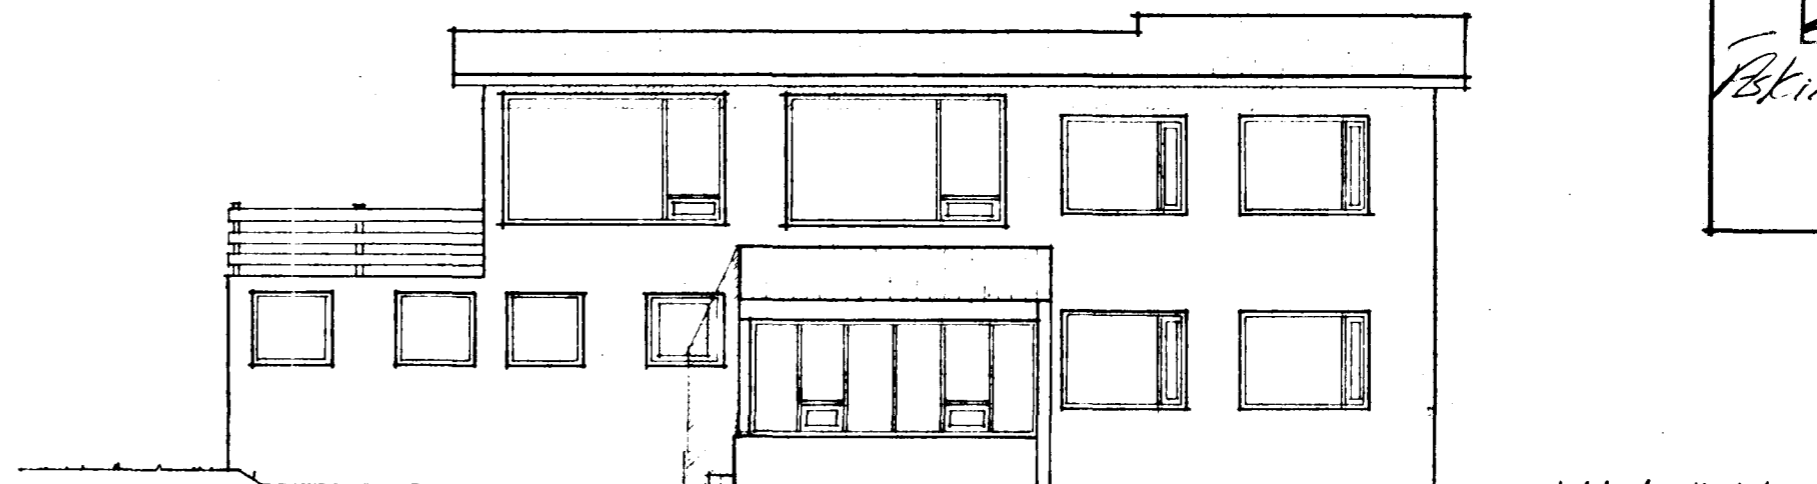


ÚTLIT SUÐUR

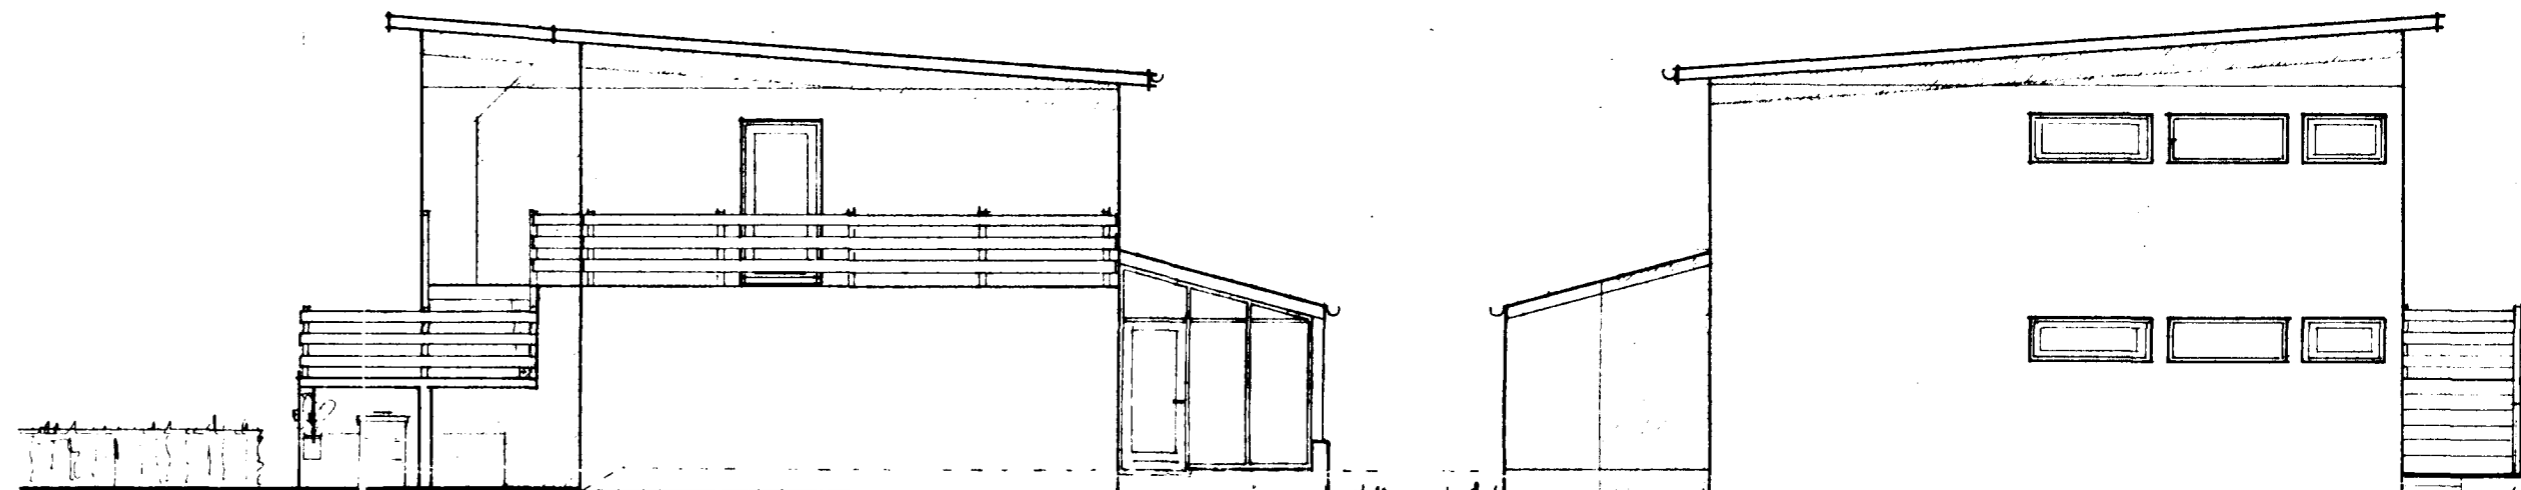

ÚTLIT VESTUR

ÚTLIT AUSTUR

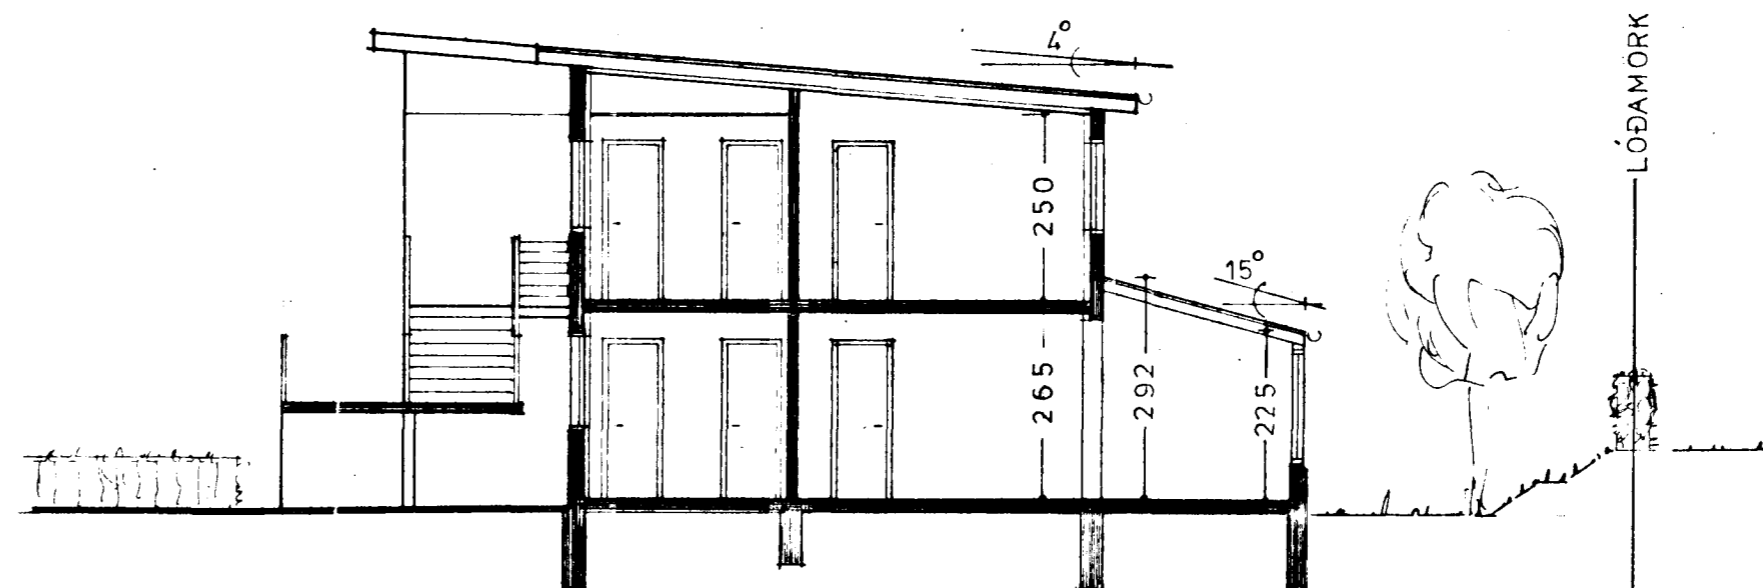

SNEIÐING A-A

Samþykkt á fundi byggingar-
nefndar þ. 14/11 1988
BYGGINGAFLUTUNINGUR
I HAFNARFJÖRÐUR
Kristján Þórarinnsson
Þkild. Pallur verði settur
fyrir göngumark

Úr Gildi

MEÐ UNDIRSKRIFT SINNI VEITIR
EIGANDI 2. HÆÐAR AÐ LÆKJAR-
KINN 24 SITT LEYFI TIL BYGG-
INGAR SÓLSTOFU FYRIR 1. HÆÐ
AÐ LÆKJARKINN 24, SAMKVÆMT
TEIKNINGU NR. A-1 DAGS. 15-12-87.

STAÐUR	LÆKJARKINN 24	Tegnet	15-12-87
TEIKNINGAR	AFSTÖÐUMYND GRUNNMYND ÚTLIT	Korríg	
		Málestok	1:500/1:100
		Gruppe	Tegn. nr.
			A-1
		Side	

KRISTJÁN ÞÓRARINSSON
BYGGINGAFRÆÐINGUR
Lækjarkinn 24
220 Hafnarfjörður
Nnr.: 5891-5688 ☎ 91-652295
Kristján Þórarinnsson