


Samþykkt á fundi bygginga-
nefndar þ. 4.11.1995

BYGGINGAFULLTRÚINN
Í HAFNARFIRÐI

[Handwritten signature]

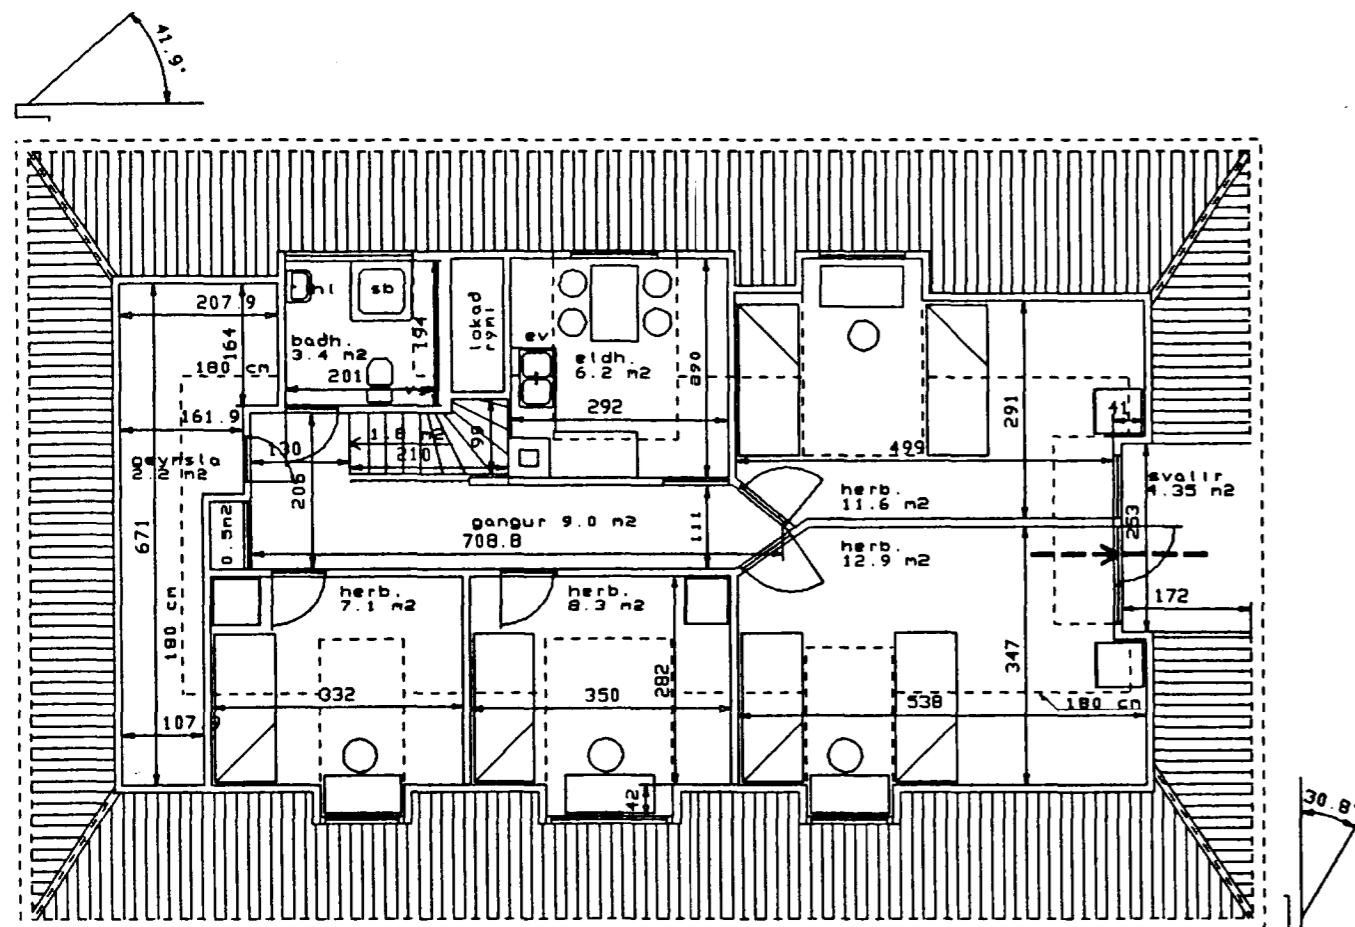


grunnmynd efri hæðar 1:100
Mælt upp og teiknað 1. desember 1994.




SUÐAUSTURHLÍÐ




NORÐVESTURHLÍÐ

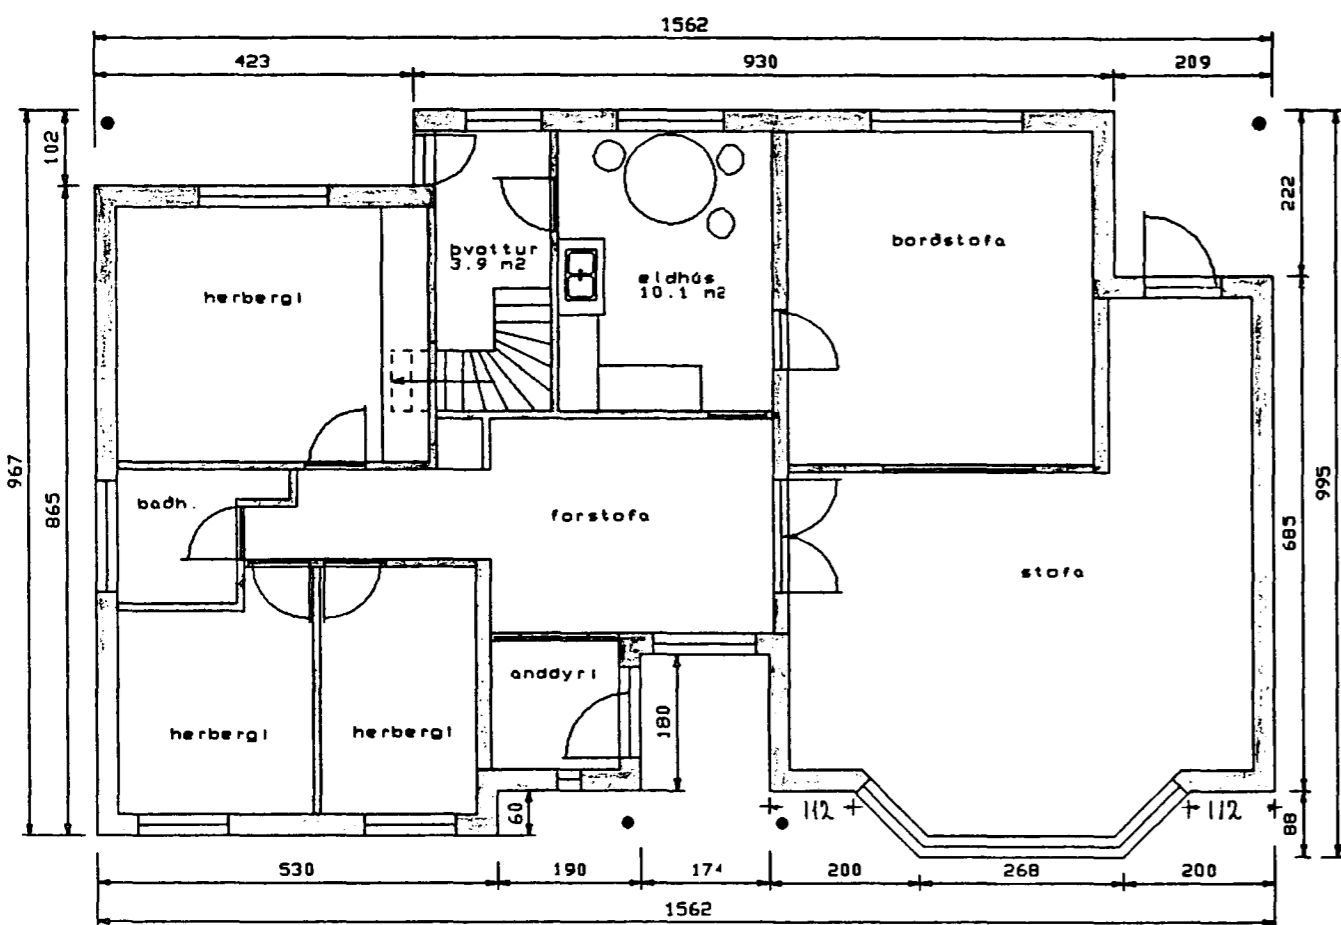


grunnmynd neðri hæðar 1:100

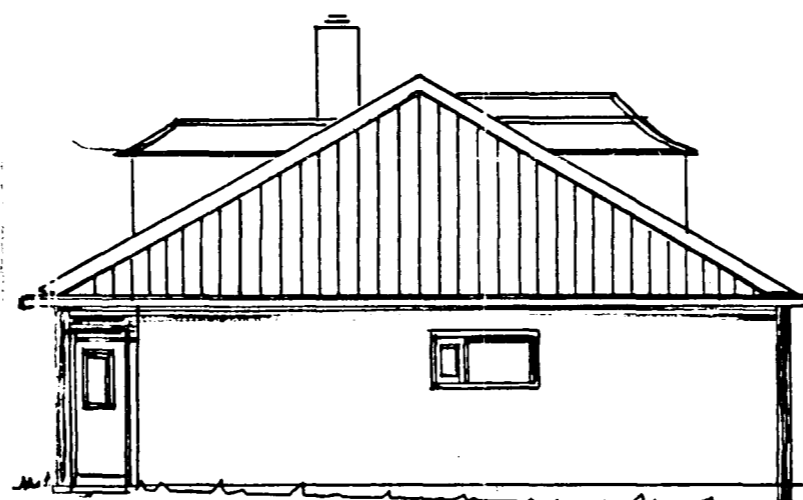


NORÐAUSTURHLÍÐ

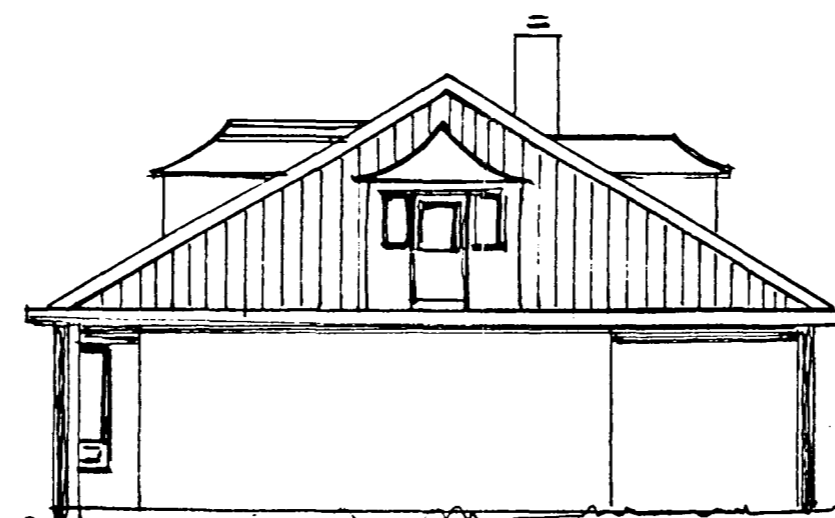

SUÐVESTURHLÍÐ

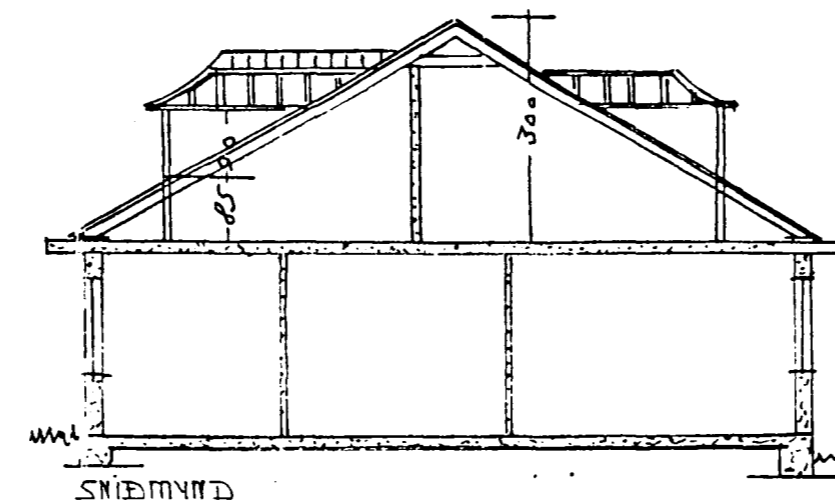

SNÍÐMYND

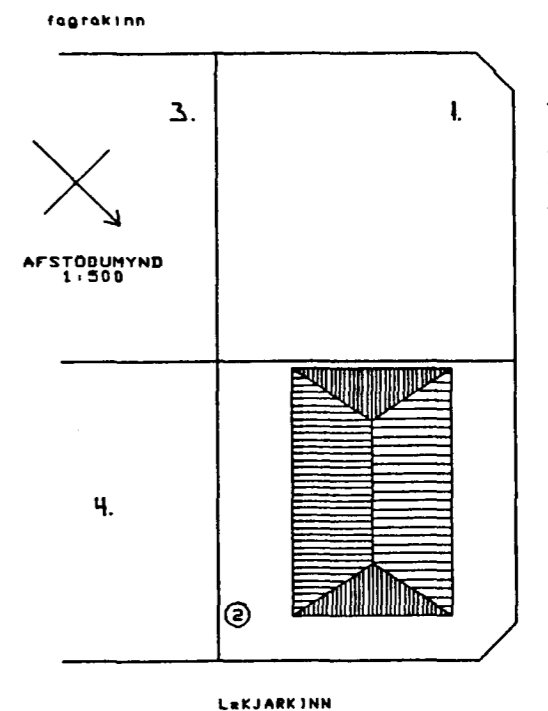

EFRI HÆÐ MÆLD UPP OG TEIKNUÐ 1. DESEMBER 1994

Lækjarkinn 2 Hafnarfirði desember 1994

Grunnmyndir, útlit, snið, afstöðumynd Mælikvarði
1:100 1:500

Tæknipjónusta Sveins Karlssonar TFI Teikning
Hraunbrún 12 220 Hafnarfjörður A-1
989-64005 54223

[Handwritten signature]

	netto	brutto
neðri hæð		135.9 m ²
efri hæð	62.5 m ²	97.4 m ²
samtals	m ²	233.3 m ²