


Samþykkt á fundi bygginga-  
nefndar nr. 241 6 1974  
BYGGINGAULLTRÚNN  
Í HAFNARFIRDI  
F. Sigurðsson




Norðaustur



Sudvestur

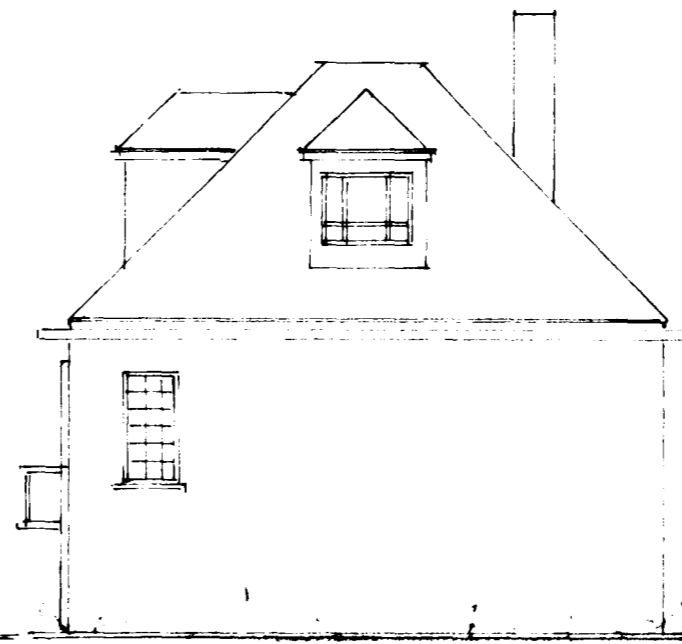

Súðaustur

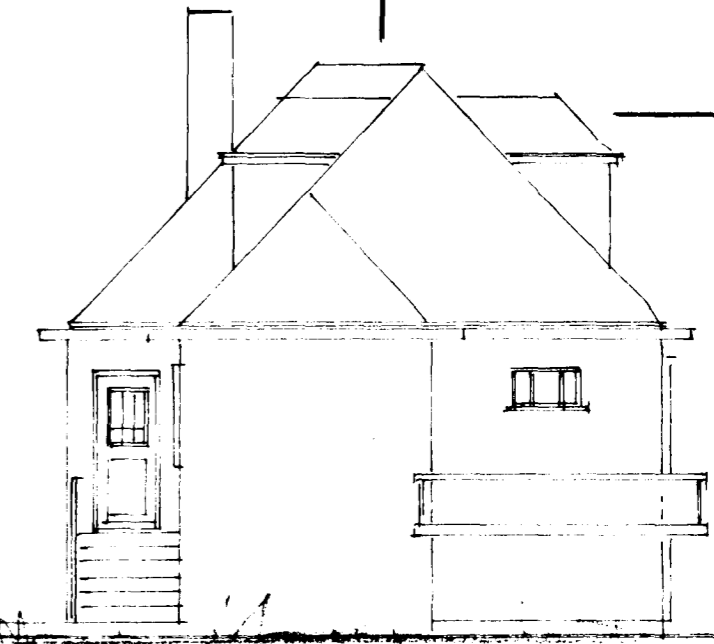


Nordvestur

FYRIR BREYTINGU

EFTIR BREYTINGU




Norðaustur

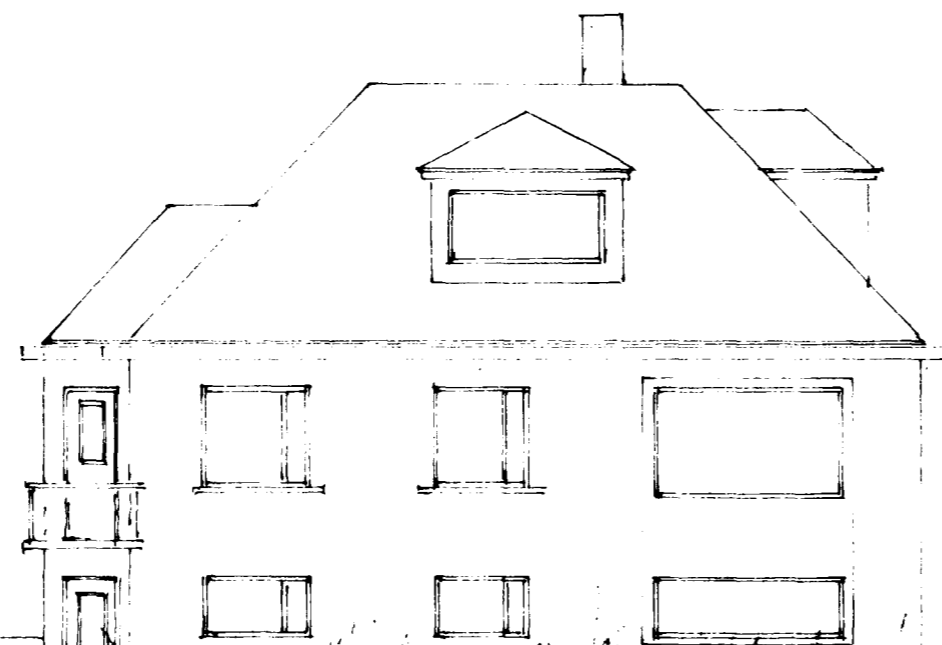

Sudvestur



Súðaustur

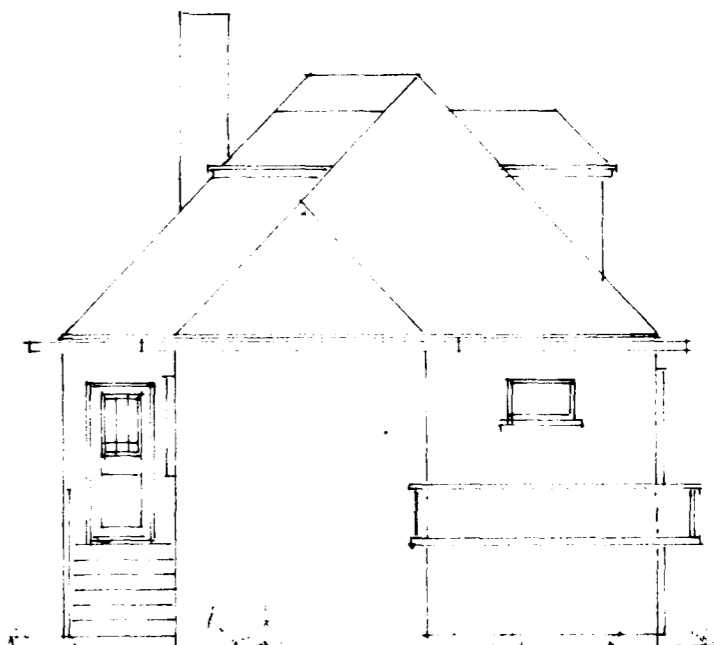

Nordvestur

LÆKJARKINN NR 8

GLUGGABREYTING

ÚTLIT 1:100

Hafnarfirdi 2. júní 1974  
F. Sigurðsson

TEIKN.