




NORÐURHLIÐ

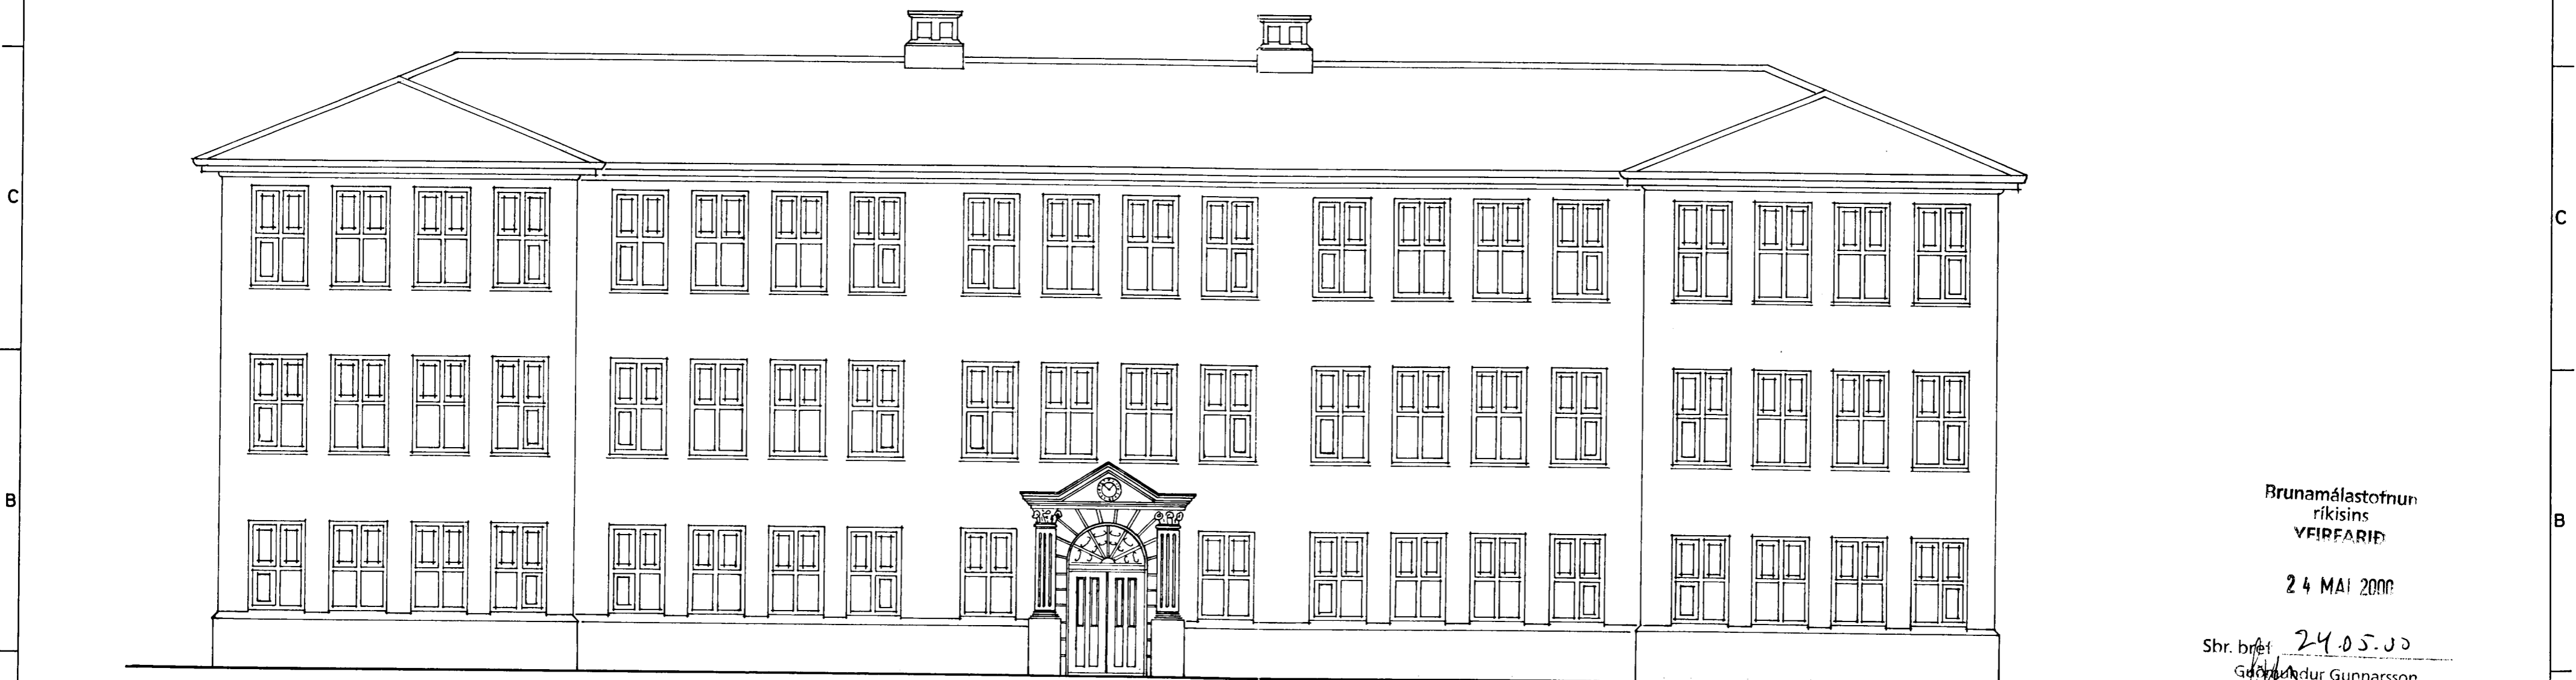

SUÐURHLIÐ (FRAMHLIÐ)

Brunamálastofnun
ríkisins
VEIFARÍÐ

24 MAÍ 2000

Sbr. bréf 24.05.00
Gunnarsson

Breyting 20.07.99
Björgunaropum bætt við og
neyðarútgangi á 3. hæð.



KVARÐI : 1:100
VERK NR : 256
TEIKN.NR : 105

NAFN :	LÆKJARRSKÓLI HAFVAKFIRSI
VERK :	VIÐBYGGING
TEIKNING :	ÚTLIT
TEIKNAD :	MARZ. 99 36 BREYTT: 20.07.99 HR
<p><i>Ólafur Gunnarsson</i> ARKITEKTASTOFAN SF <i>Ólafur Gunnarsson</i> ÓRMAR ÞÓR GUÐMUNDSSON OG ÓRNÓLFUR HALL ARKITEKTAR FA I 020235-40209 SIÐUMÚLA 23 REYKJAVÍK sími 83655</p>	