
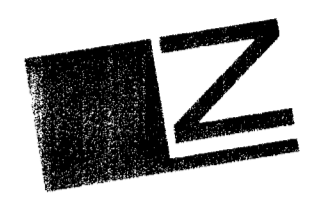



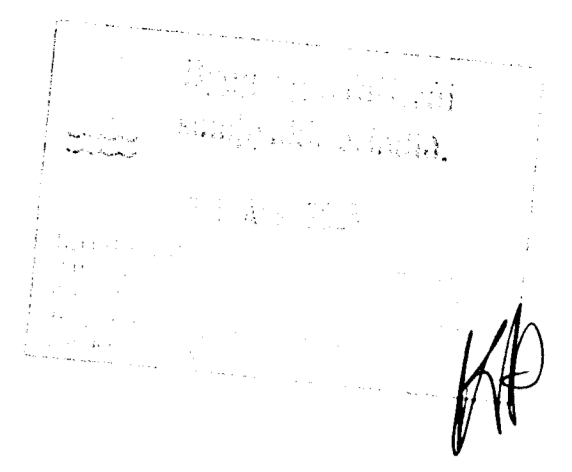

**TÁKN**

- GN = Niðurfall
- LR = Loftþræsting
- PK = Póstkassar
- NL = Neyðarljós
- VLR = Vélknúin loftþræsting
- R = Reykskjáni
- ◀ UT = Merktur útgangur
- = Bilastæði fyrir fatlaðra

- BO = Björgunarpop
- ▶ = Felliástigi við björgunarpop

20 m = Brunnslanga

**ELDVARNAMERKINGAR**

- REI 60 = Berandi A60 eða B60 veggur
- EI 60 = A60 eða B60 veggur
- R60 = Burður í 60 mínútur, t.d. súla eða þél
- E30 = B30 hurð eða veggur
- E30 CS = B30 S (reykþétt og sjálflokandi)
- E60 CS = A60 eða B60 hurð
- E 30 = F30 gler
- ECS 30
- A = er óbrennandi efni
- B = er brennandi efni (t.d. timbur)

**BREYTING**

- A: 09.08.2004
- Breyting vegna athugasemda
- B: 28.09.2004
- 1.Íbúðir 0202,0302, 0402 speglast
- 2.Lagfæring á burðarveggjum í samræmi við verkfræði teikningar



32  
MHL. 04

grunnmynd 4.hæð

**TEIKNAD**  
RCM.JGE.YAI  
**MKV.**  
1:100  
**DAGSETNING**  
13.07.2004  
**BLAD**  
6 AF 11

**LÆKJARGATA 32**  
HAFNARFJÖRDUR  
GRUNNMYND 4.HÆÐ  
KRISTINN RAGNARSSON arkitekt EHF.  
KRISTINN RAGNARSSON - KL. 120944.2669 - t11kristinn@simnet.is  
TEIKNISTOFAN SMÍÐJÚVEGI 11 - 200 KÓPAVOGI - ÍSLAND - S. 564 2255 - FAX 544 4425