
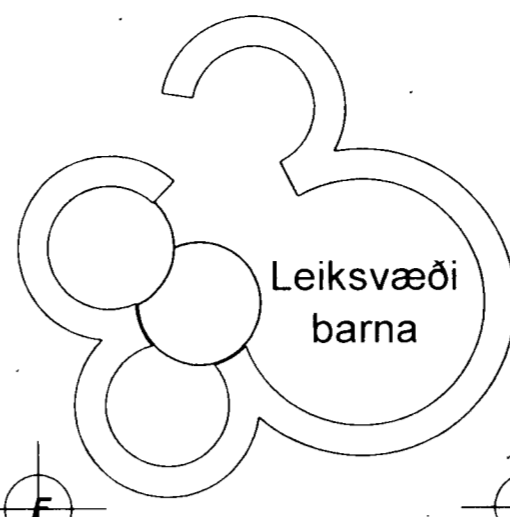


78.51 Kvöð um gangandi umferð meðfram lóðarmörkum

2

1215

2

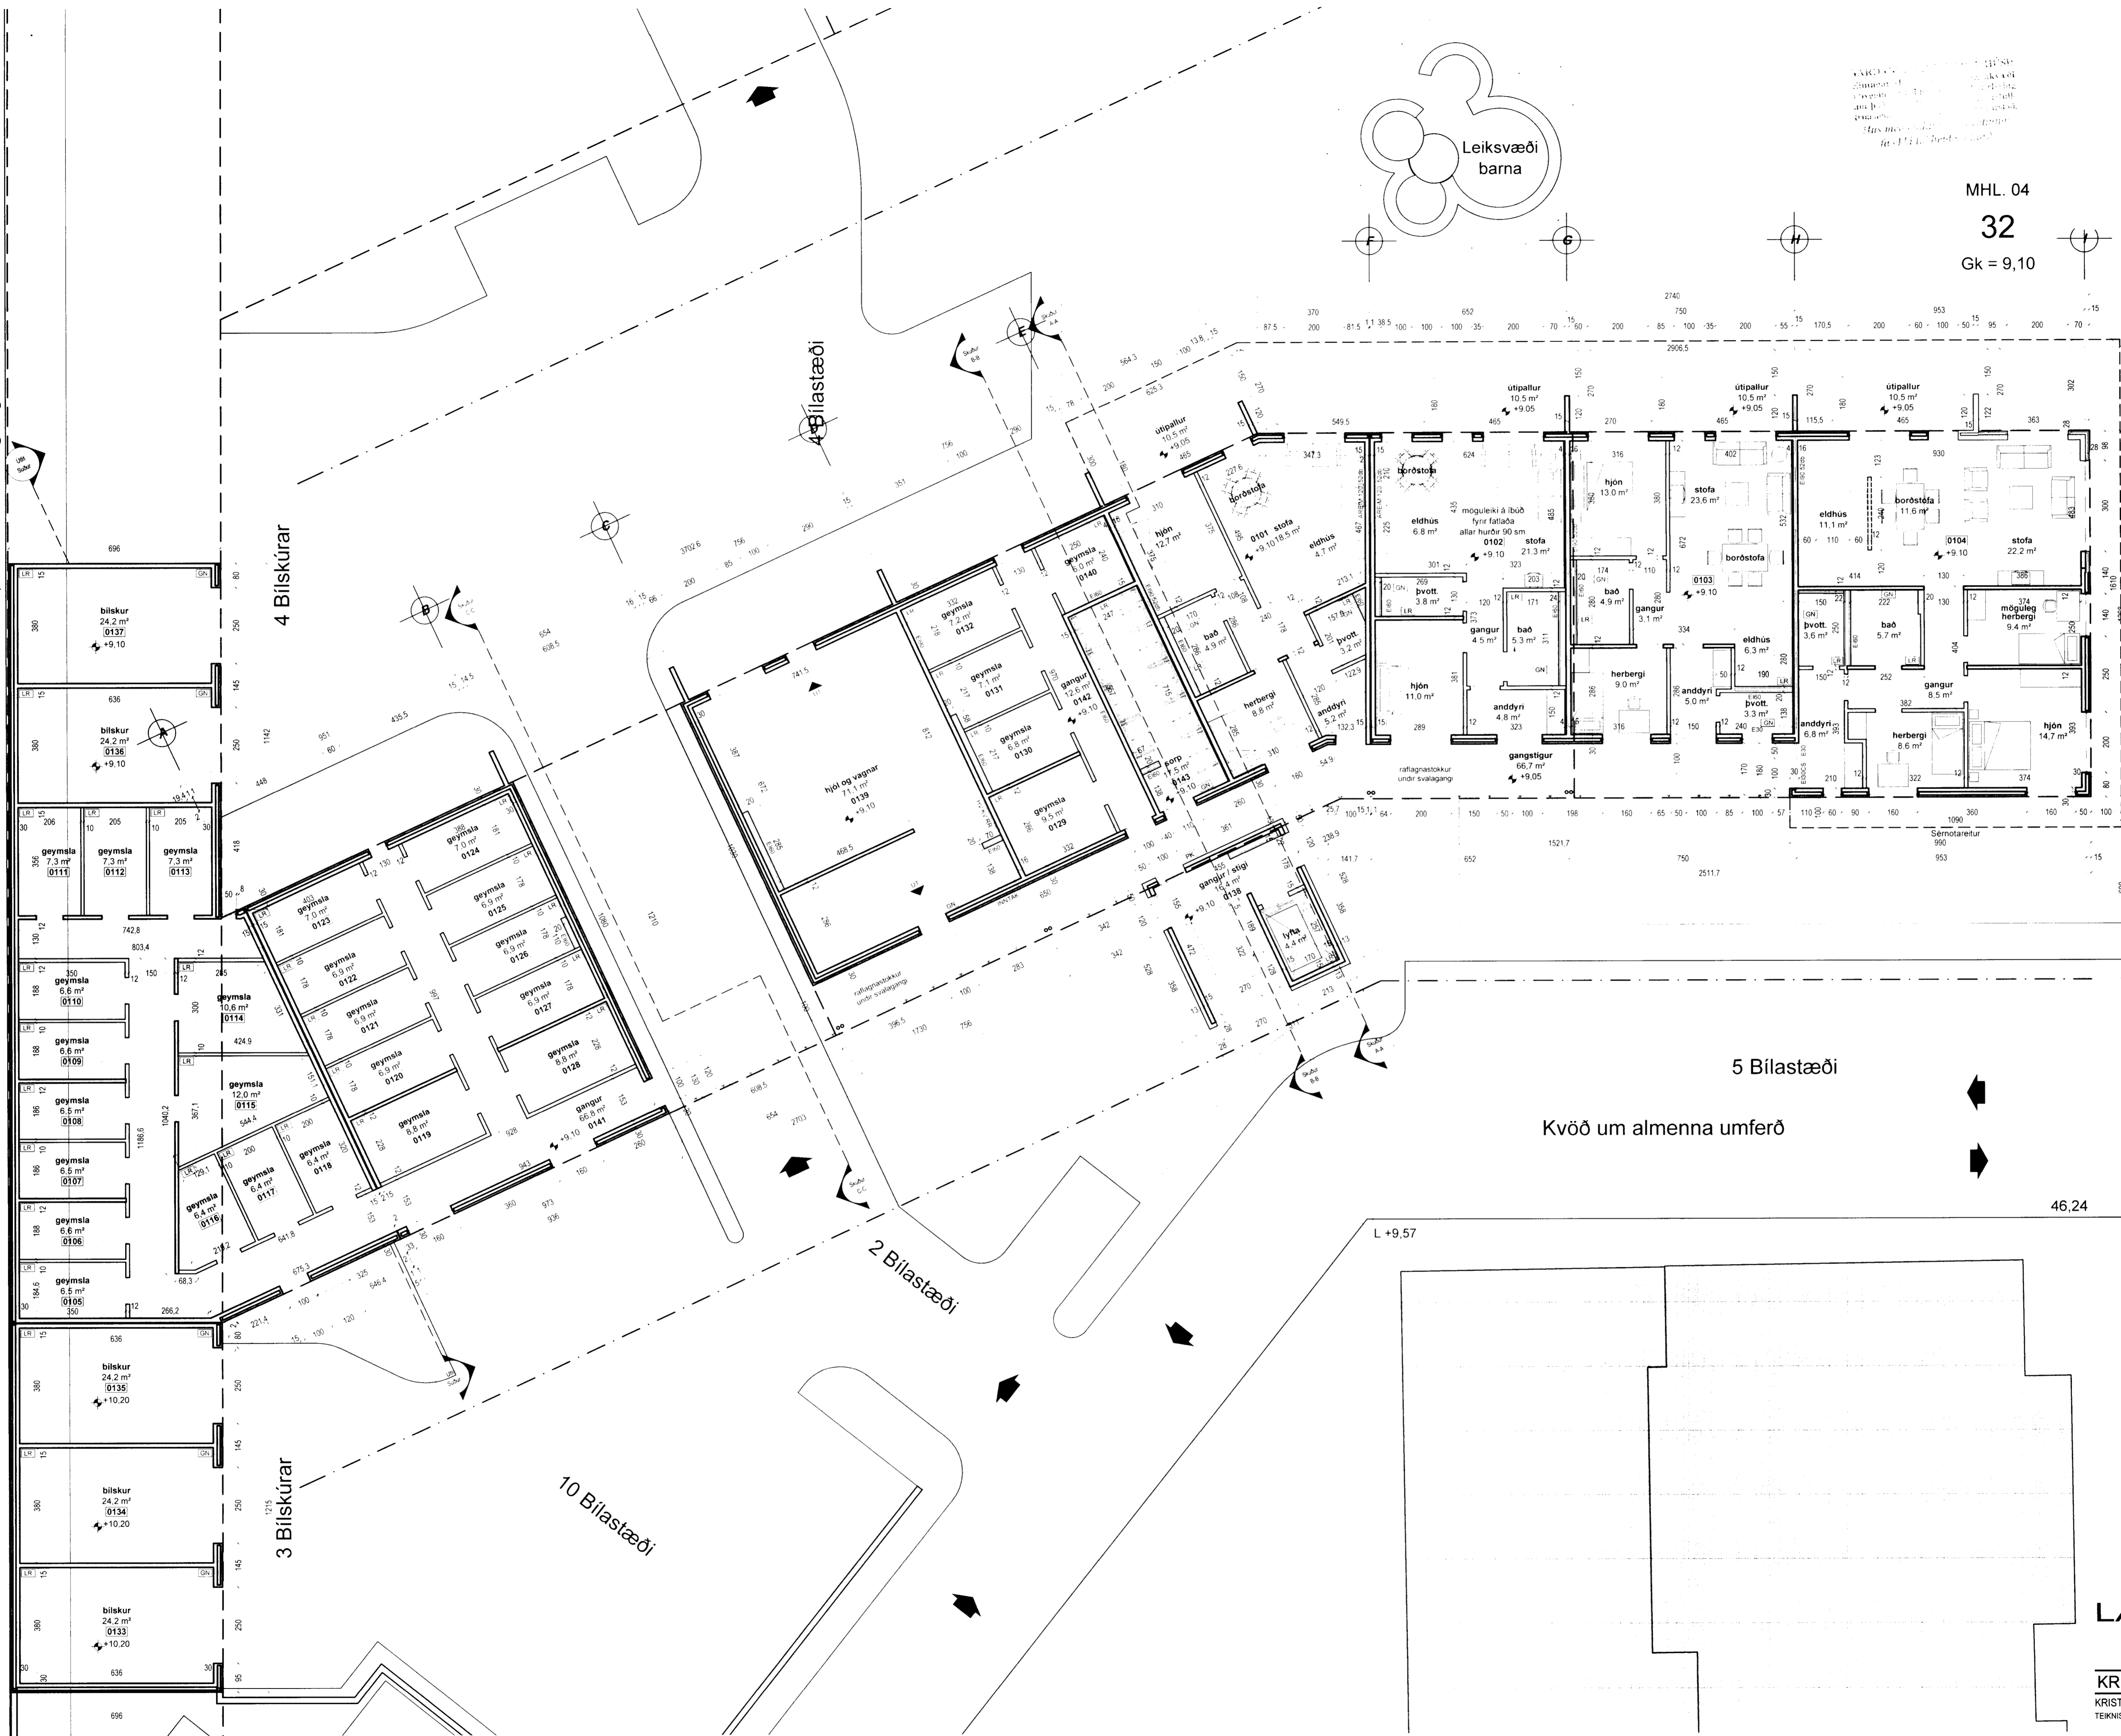

MHL. 04  
32  
Gk = 9,10

Kvöð um gangandi umferð



**TÁKN**

- GN = Niðurfall
- LR = Lofræsting
- PK = Póstkassar
- NL = Neyðarljós
- VLR = Vöknúin lofræsting
- R = Reykskynjan
- UT = Merktur útgangur
- ▲ = Bílastæði fyrir fatlaðra

- BO = Björgunarpop
- ▶ = Felliástigi við björgunarpop

20 m = Brunnaslanga

**ELDVARNAMERKINGAR**

- REI 60 = Berandi A60 eða B60 veggur
- EI 60 = A60 eða B60 veggur
- R60 = Burður í 60 mínútur, t.d. súla eða bíll
- E30 = B30 hurð eða veggur
- E30 CS = B30 S (reykþétt og sjálflokandi)
- E60 CS = A60 eða B60 hurð
- ECS 30 = F30 gler
- ECS 30 = F30 gler
- A = er óbrennandi efnis
- B = er brennandi efnis (t.d. timbur)

**BREYTING**

- A. 09.08.2004
- Breyting vegna athugasemda
- B. 28.09.2004
- 1. líbúðir 0202.0302. 0402 speglast
- 2. Lagfæring á burðarveggjum í samræmi við verkfræði teikningar

5 BÍLSTÆÐI

Kvöð um almenna umferð

46,24

L +9,57

**TEIKNAD**

RCM.JGE.YAI

**MKV.**

1:100

**DAGSETNING**

13.07.2004

**BLAÐ**

3 AF 11

**LÆKJARGATA 32**  
HAFNARFJÖRÐUR

GRUNNMYND 1.HÆÐ

**KRISTINN RAGNARSSON arkitekt EHF.**

KRISTINN RAGNARSSON - Kt. 120944.2669 - 111kristinn@simnet.is

TEIKNISTOFAN SMBJUGVEGI 11 - 200 KÓPAVOGI - ÍSLAND - S. 564.2255 - FAX 544.4225