

Krosseyravegur

Pelagirðing

H=100

Pelagirðing H=100

Steinbæðabed á Lóðarmörkum



Nr. 11A

Nr. 11

Nr. 13

Langeyrarvegur

Mál 1:200

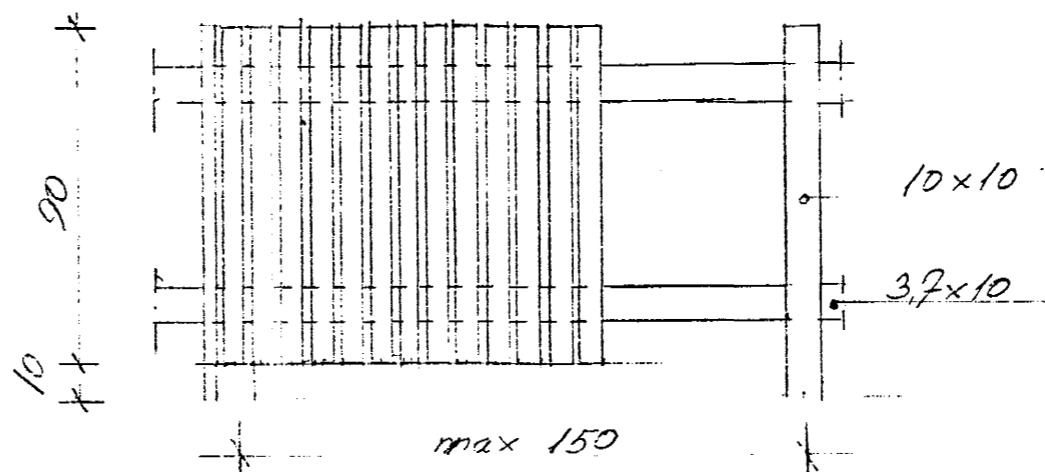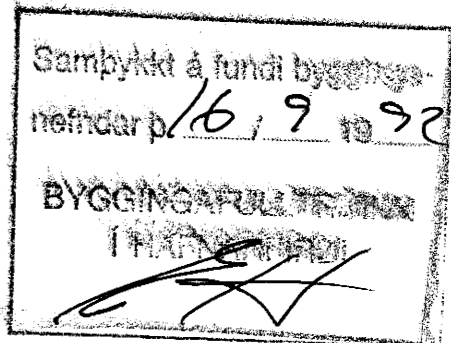

11 pelar pr. meter 2x6 cm
Girðing séð frá Krosseyraveg
og Langeyrarveg 11

Mál 1:20

06.09.'92

Hæð girðingar við Lóðarmörk
nr. 11 og 11A breytt.

Langeyrarvegur 11A

Girðing á Lóðarmörkum

22-07-92

[Signature]