



**Byggingarfulltrúi  
samþykkir erindið.**  
**19 JAN. 2005**  
 Bent skal á að samþykkt þessi verður ekki virk,  
 fyrr en eftir þinglýsingu eignaskiptayfirlýsingar-  
 innar og skráningu hennar hjá Fasteignanamáti ríkisins.  
 Byggingarfulltrúinn í Hafnarfirði  
 F.h. Kristján Þóráinsson

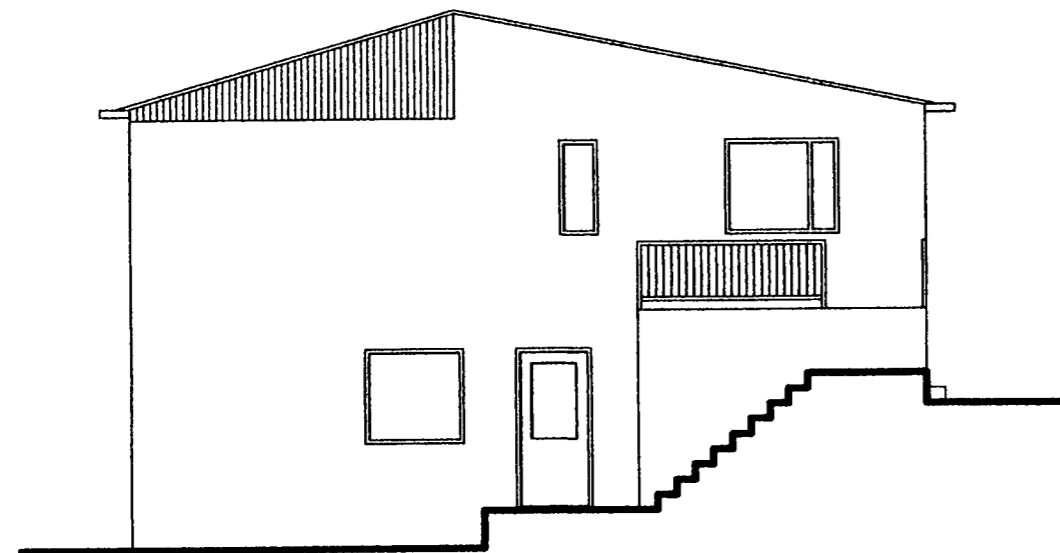


ÚTLIT SUÐ AUSTUR MKV. 1/100

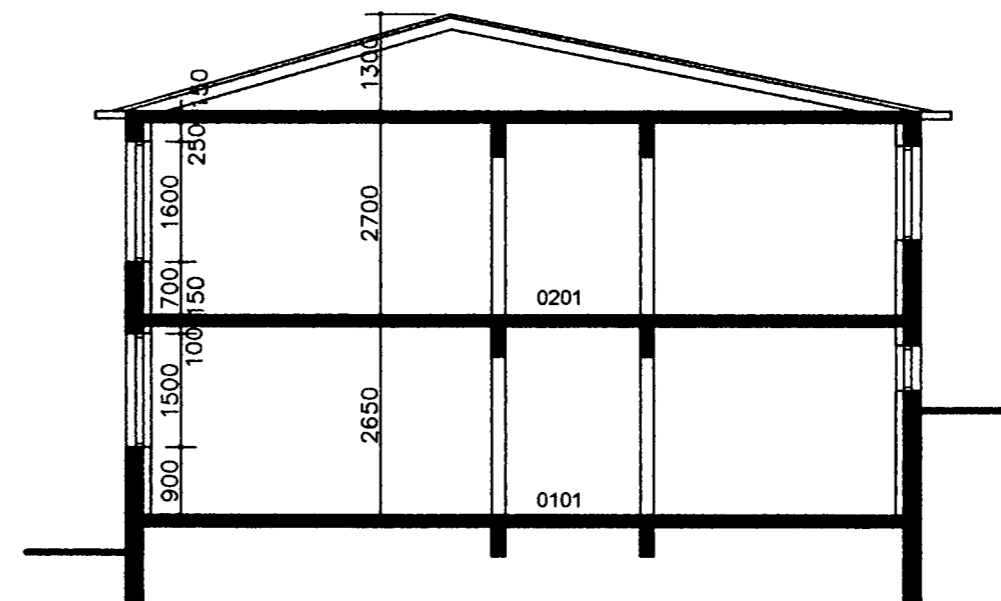


SKURÐUR MKV. 1/100

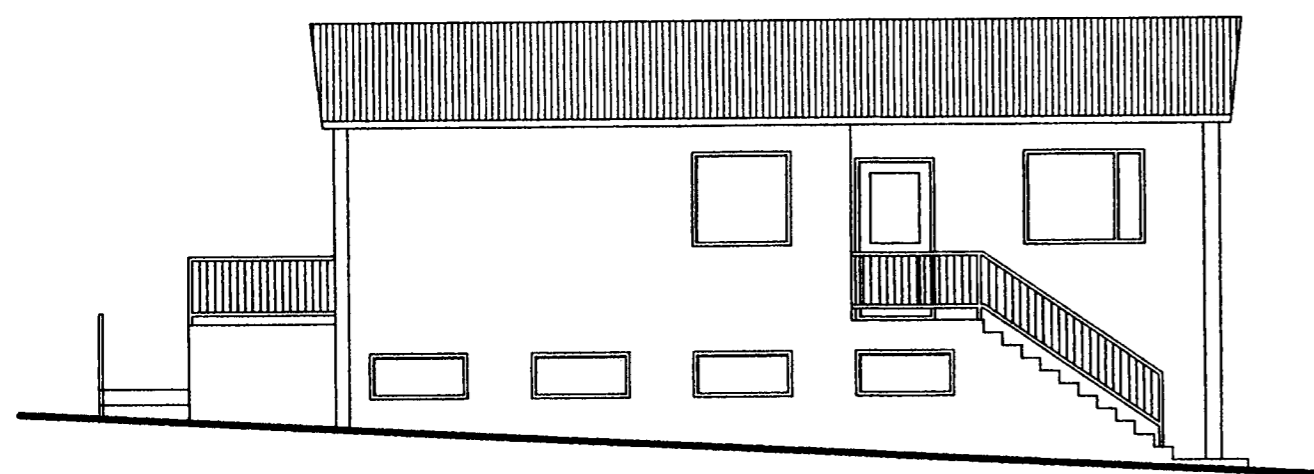

ÚTLIT NORÐ AUSTUR MKV. 1/100

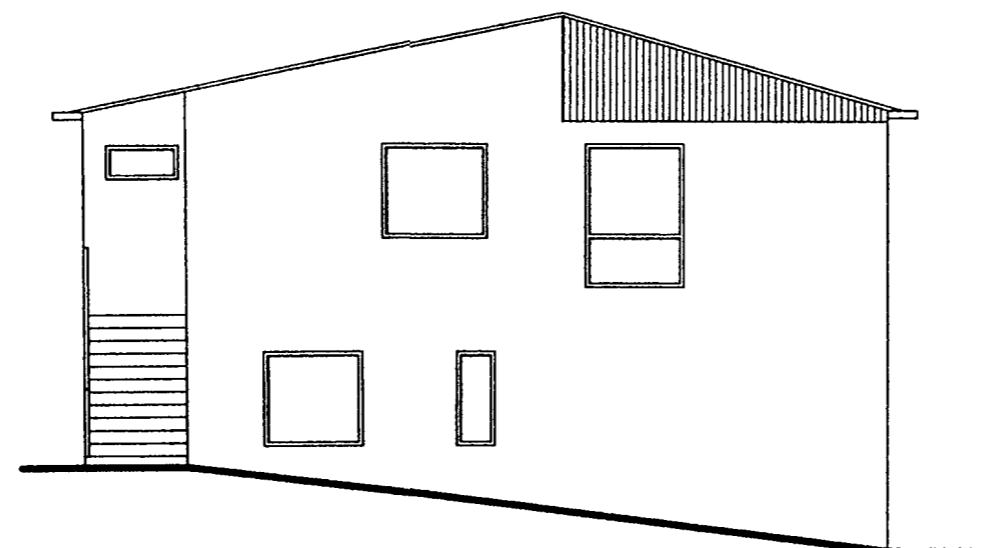

ÚTLIT NORÐ VESTUR MKV. 1/100

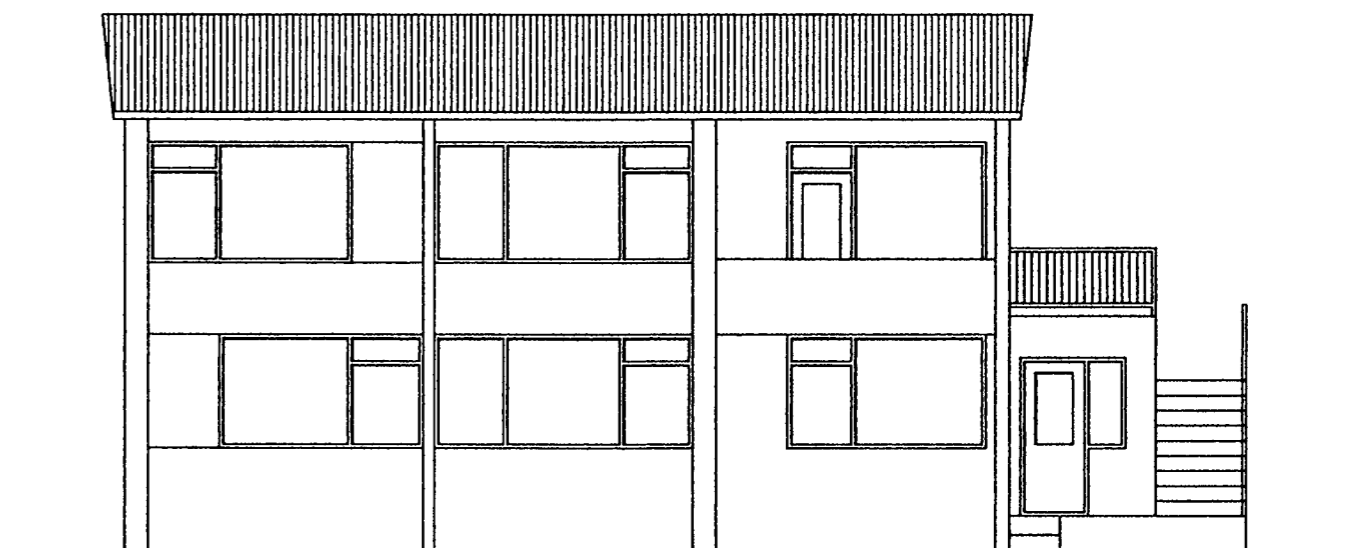

ÚTLIT SUÐ VESTUR MKV. 1/100

Hildur Bjarnadóttir, arkitekt FÁÍ  
 20.03.62-6409  
 Hofteigur 20, sími 899 0415  
 netfang. hildurb@mmedia.is

langeyrarvegur 11, hafnarfirði

reyndartekningar

mkv. 1/100 dags. 25.12.04 tnr.

Hildur Bjarnadóttir