



Samþykkt á fundi bygginga-  
nefndar þ. 19.5 1976  
BYGGINGAFULLTRÚFIN  
Í HAFNARFIRÐI


*Anddæmi veði breiðs til  
samræmis við byggingarsamþykkt.*

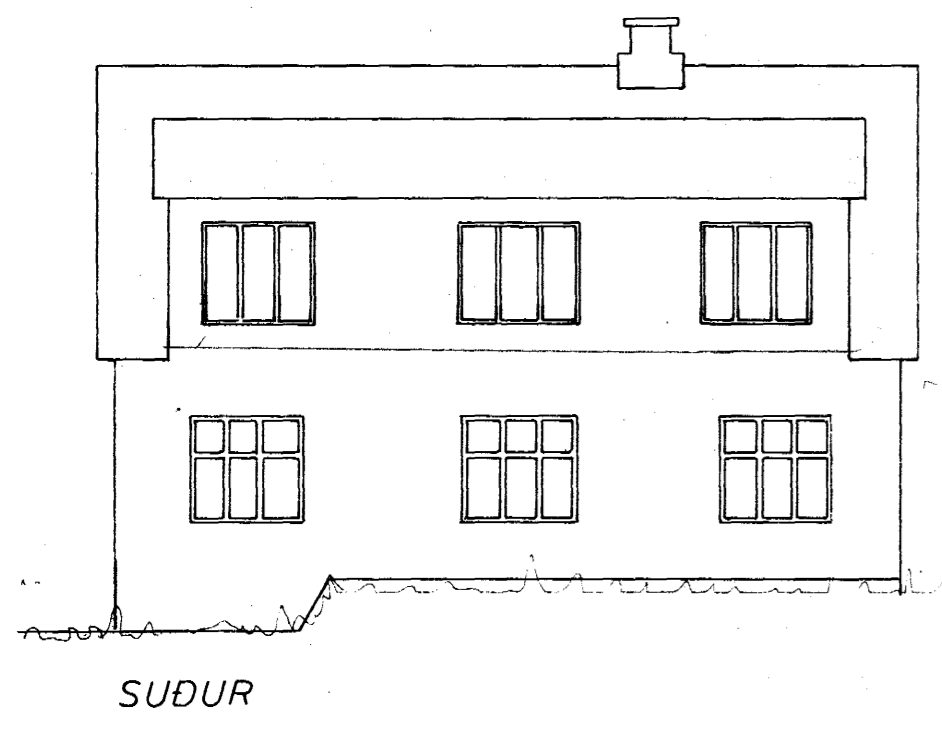


SUÐUR

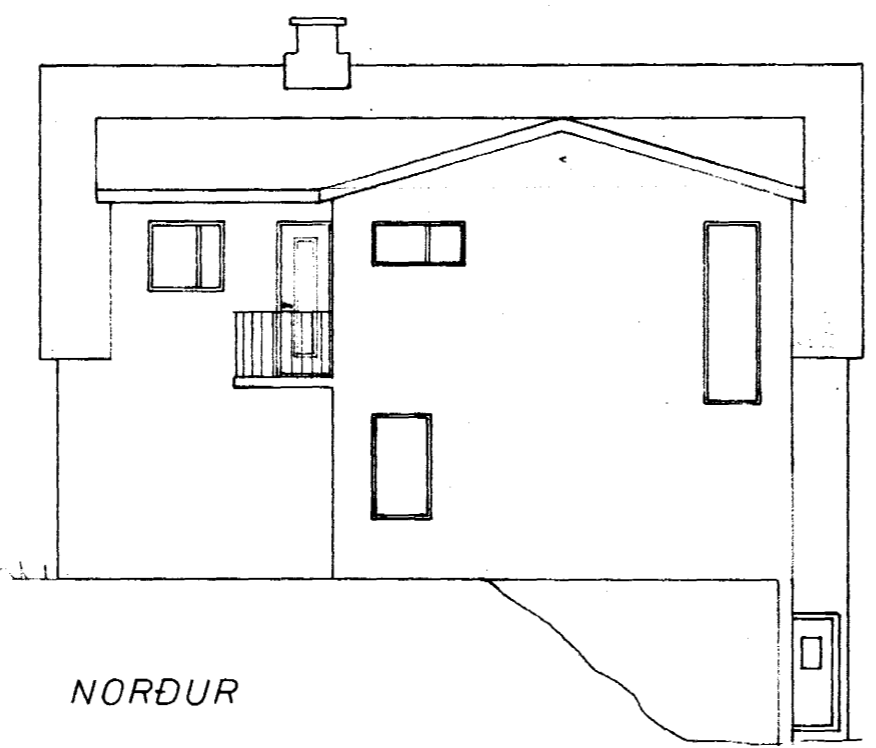


NORDUR

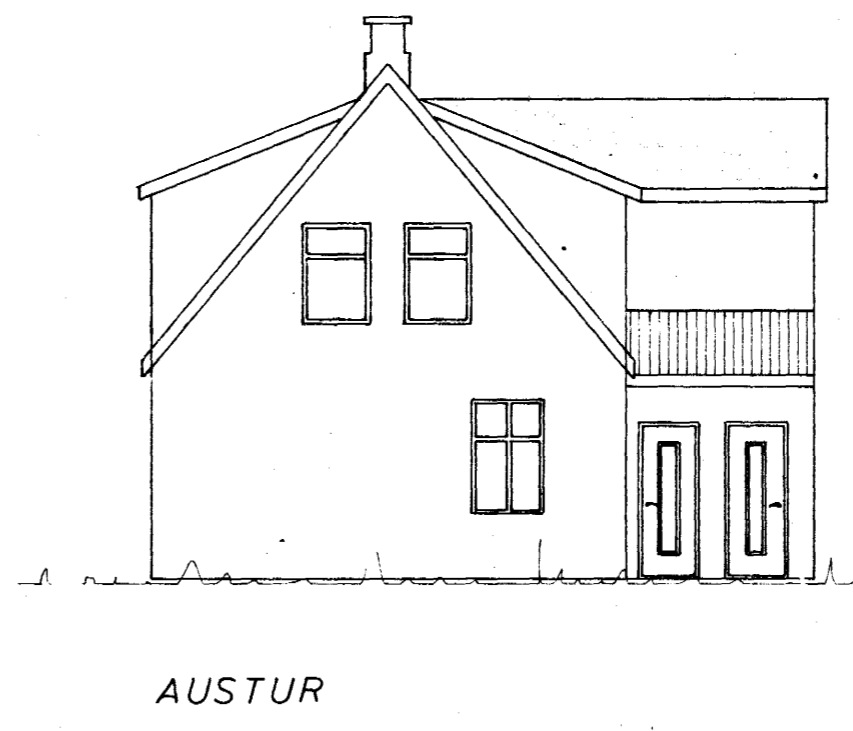

AUSTUR

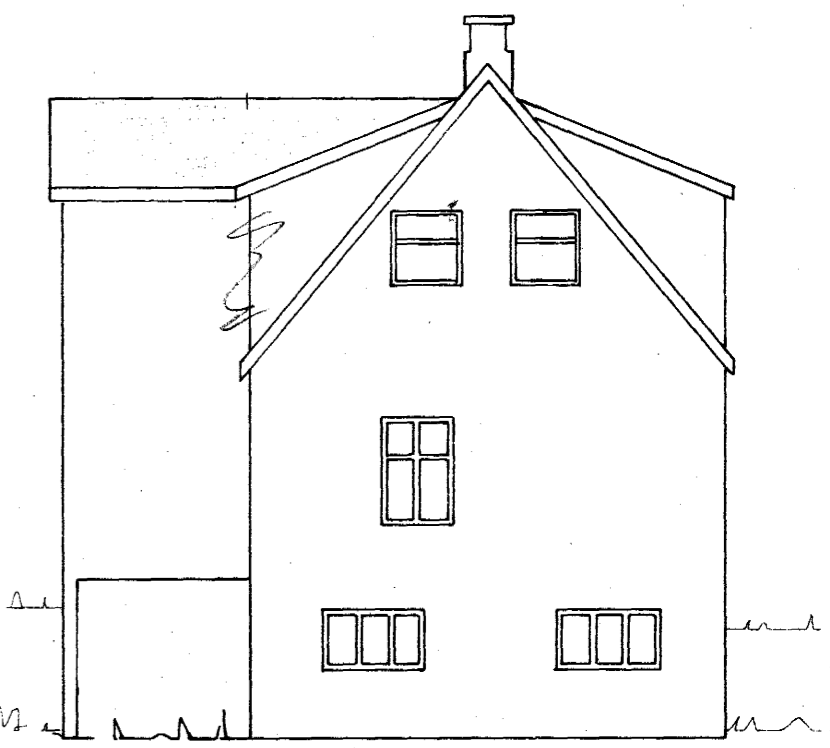


VESTUR

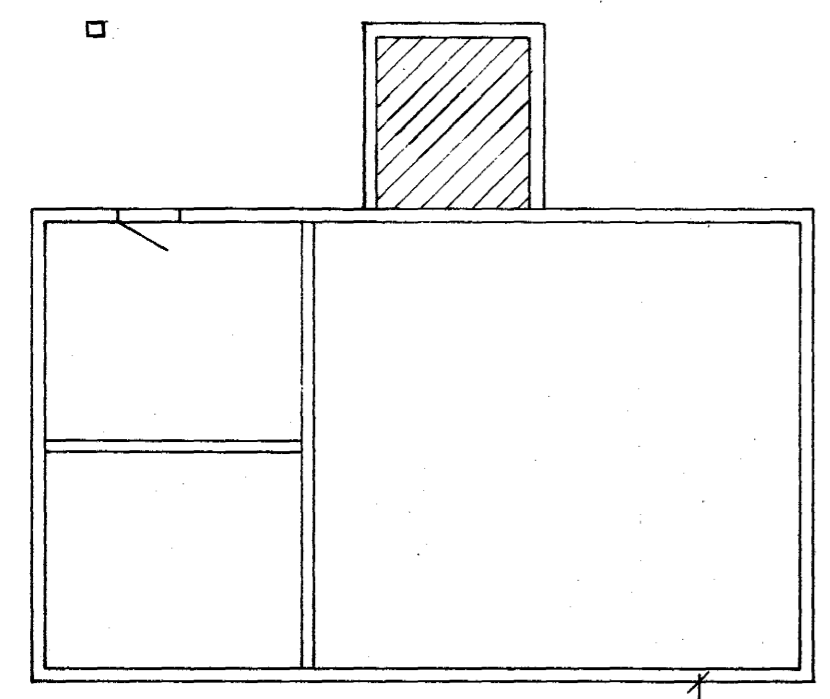


GRUNNMYND KJALLARA


007

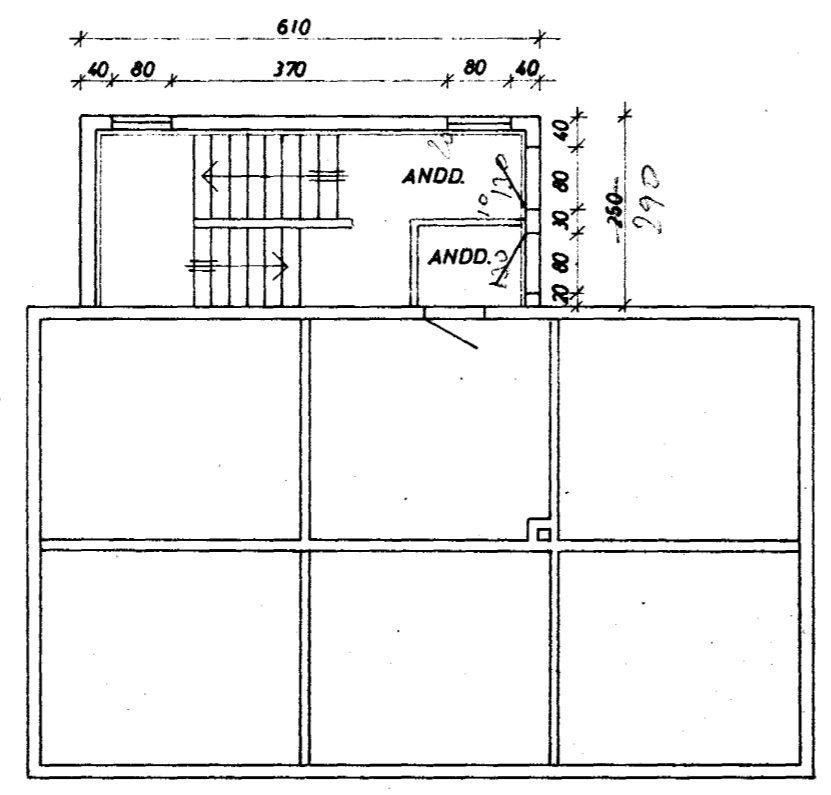

GRUNNMYND 1 HÆÐ

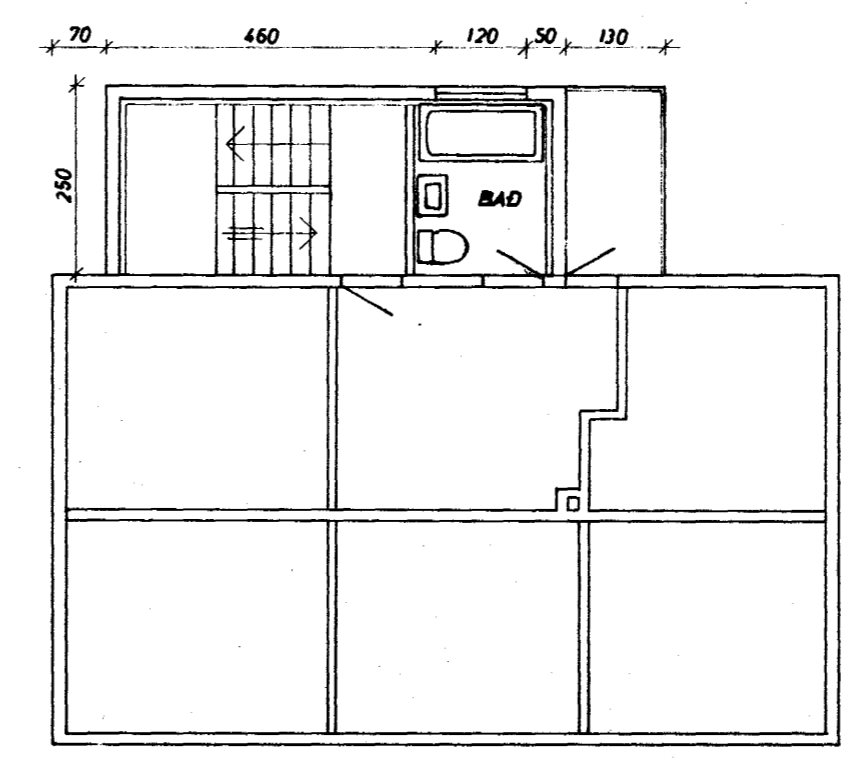

GRUNNMYND 2 HÆÐ

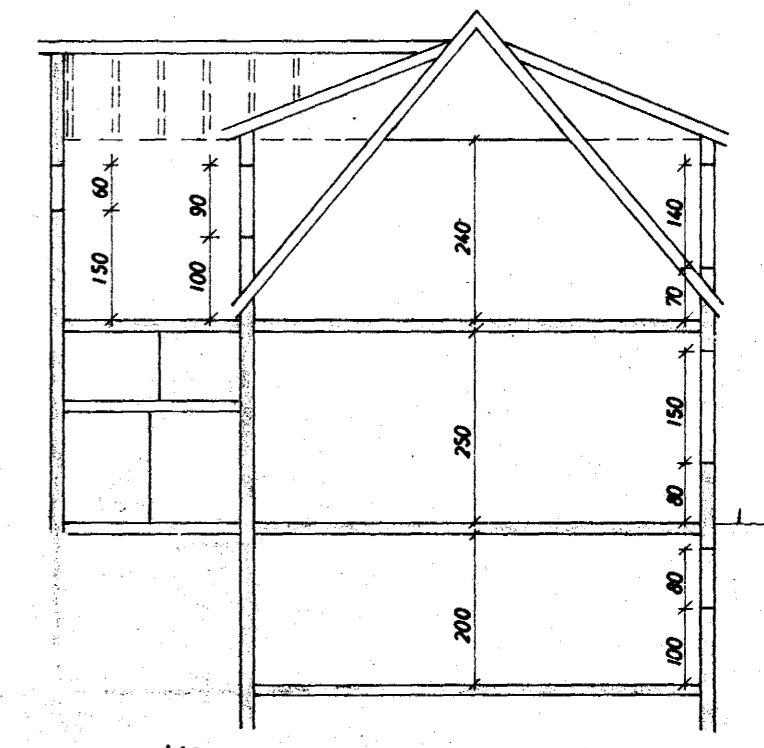

$6.10 \times 3.00 = 18.3 m^2 \times 5.6 = 102 m^3$  SNID  
Kjallara  $4.40 \times 2.00 \times 3.00 =$

*170 m<sup>2</sup> innbygg.  
412 Elbætur*

LANGEYRARVEGUR

LANGEYRARVEGUR 14 VIÐBYGGING	MÆLIKVARÐI 1: 100	VERK A1	TEIKN NR 1
SVALIR, KVISTUR OG STIGAHÚS	Hannað: JSB Teiknað: JJJ	Yfirfarið: Samb: JSB	DAGS APRIL '76
JÓHANN GUNNAR BERGPÓRSSON VERKFR MVFI STRANDGÖTU 11 — HAFNARFIRÐI — SÍMI 53315	BREYTT		