

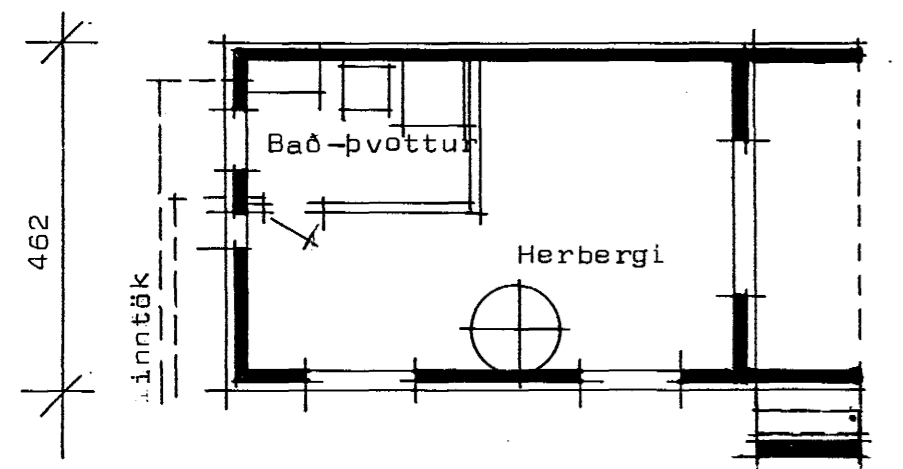



**LANGEYRARVEGUR 16 A
HAFNARFIRÐI**

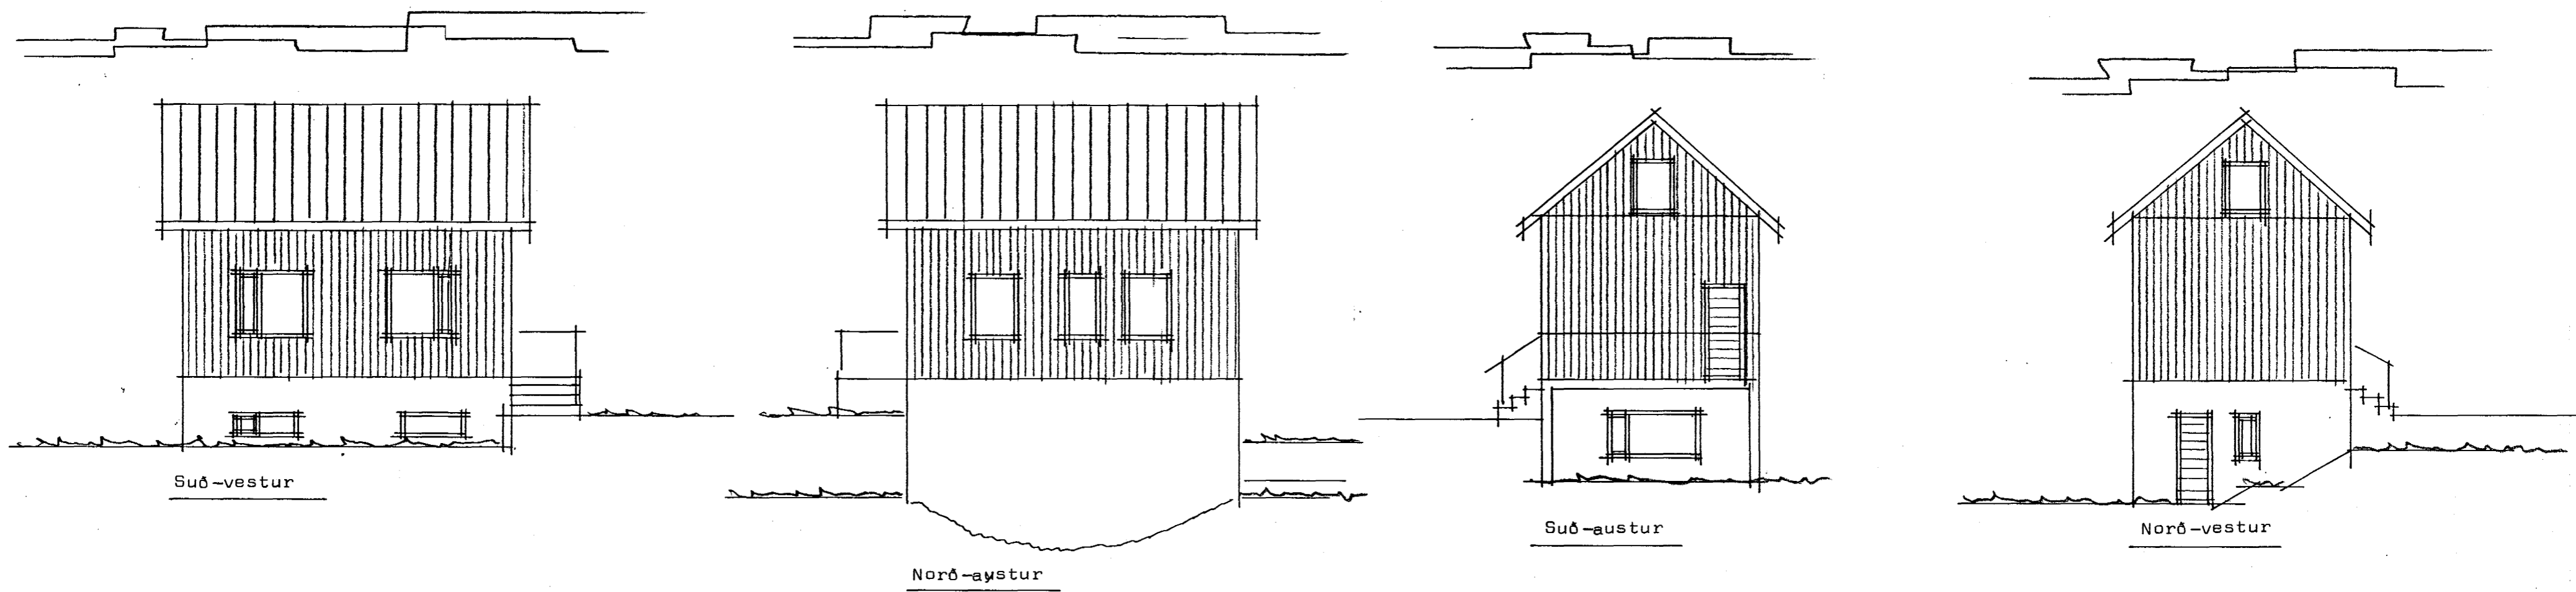

Grunnmynd Kjallara

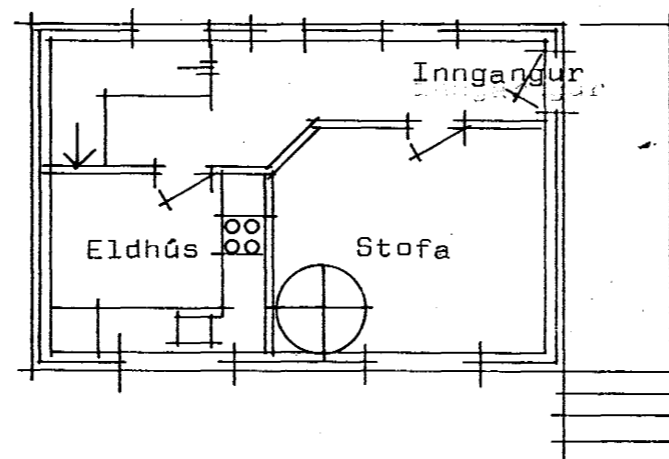

Grunnmynd 1 hæðar

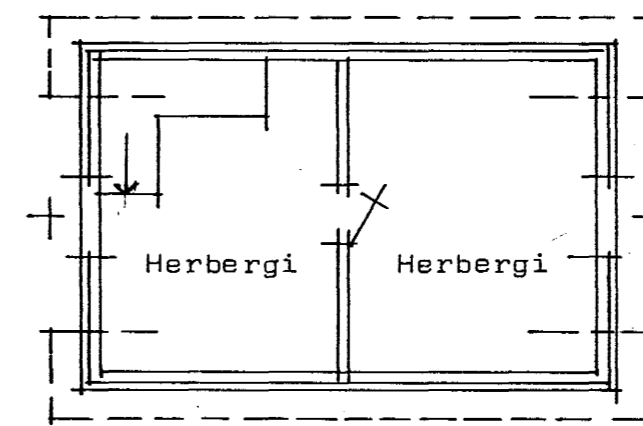

Grunnmynd rishæðar

**TEIKNAD SAMKV UPPMÆLINGU
TEIKNINGAR FYRIRFINNAST EKKI.
FYRIR BREYTINGU**



TEIKNISTOFAN HÁALEITI
HÁALEITISBRAUT 125 - 108 REYKJAVÍK
KT. 270738-4439 - SÍMI 553 6239 & 985 6132

BYGGINGASTADUR	Langeyrarvegur 16A Hafnarfirði		
HEITI	Grunnmyndir og Útlit		
MKV:	BREYTT	BLAD NR.	
1:100		1.01	
			VERK NR.
			9906