


Afstöðumynd. 1:100

Breyting á húsi  
Bjarna Ragnvaldsson  
Langvarvegur 16.  
Hafnarfjörður


Sp. 15/10 '54

enda verið þaki á vöðugg-  
ingunni breytt.


Egill Egilsson  
Bjarni Sveinsson  
Þembýkkt á fundi bygginga-  
ráðs p. 15. 10. 1954  
BYGGINGAFULLTRÚINN  
I HAFNARFIRÐI  
Stenard.

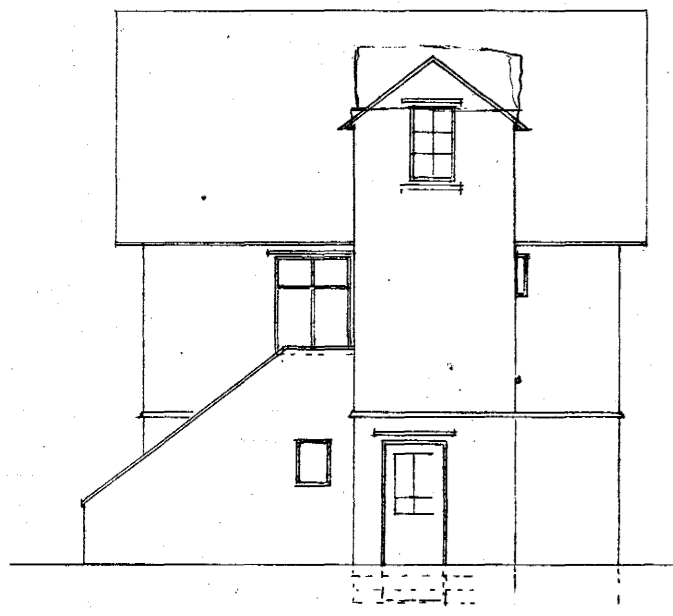


Norðaustur

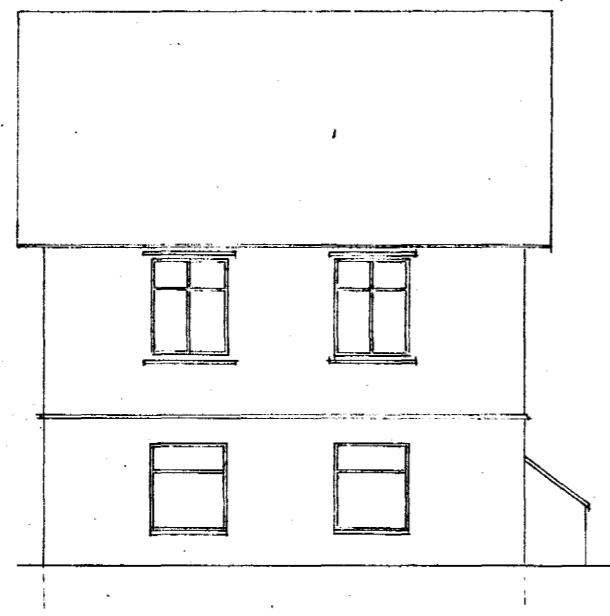



Súðvestur

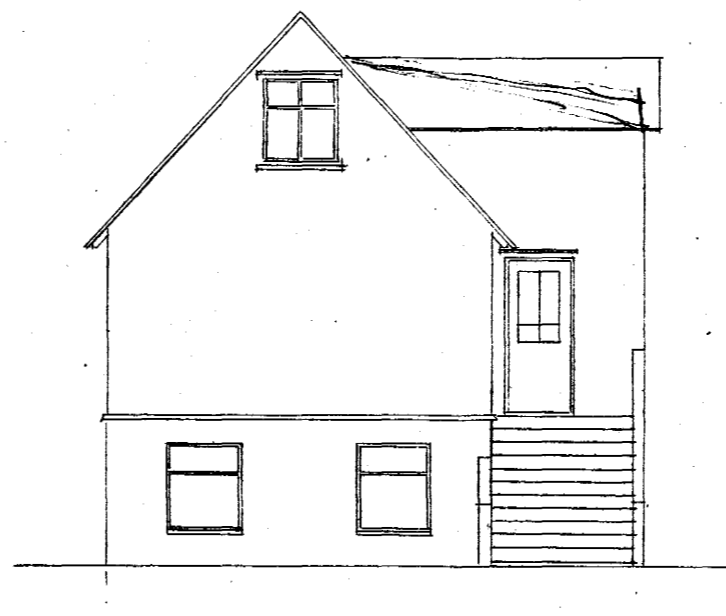


Súðaustur

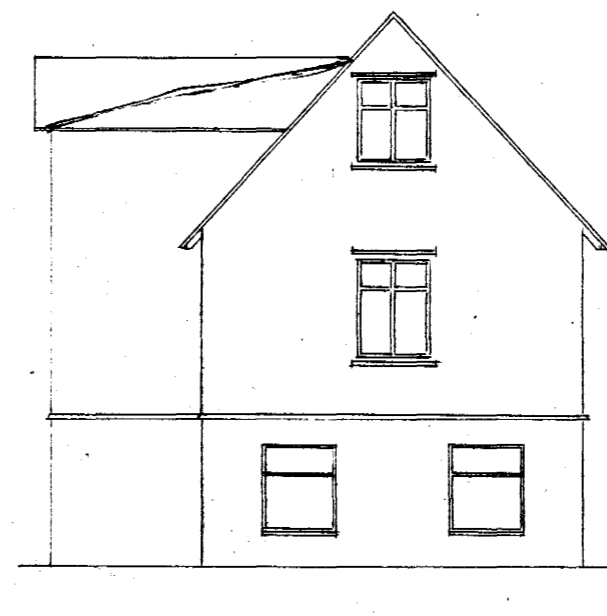


Norðvestur

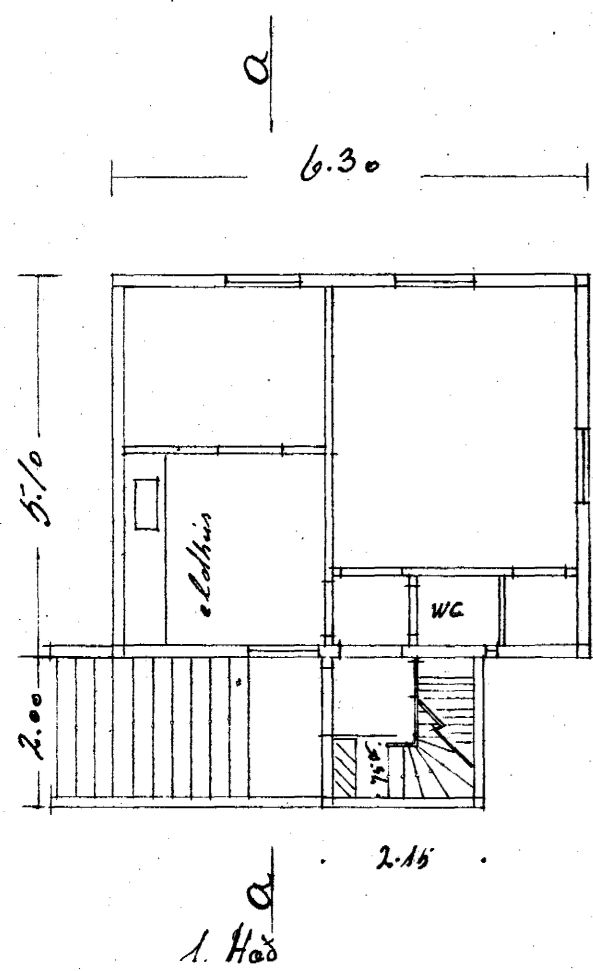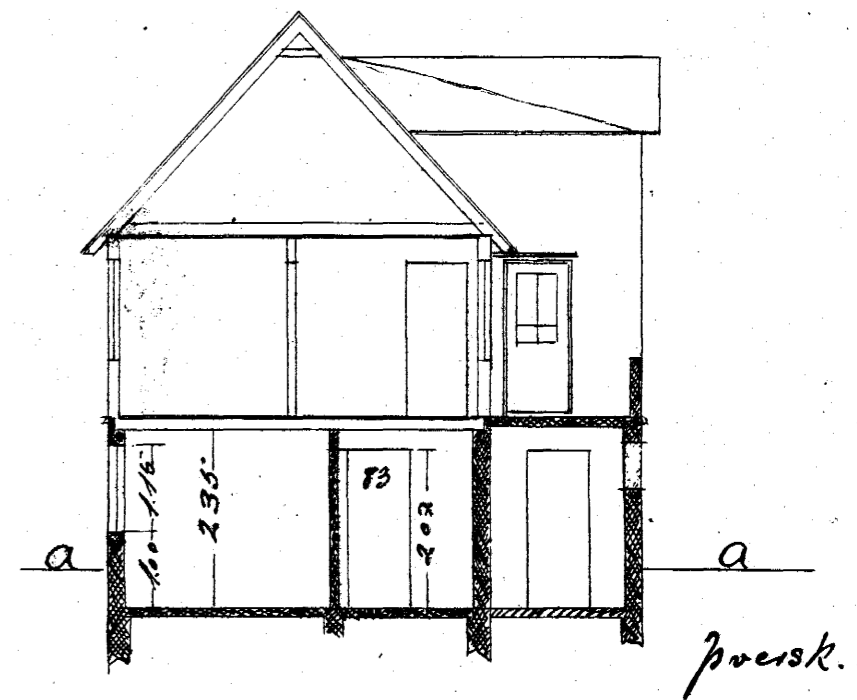


1. hæð

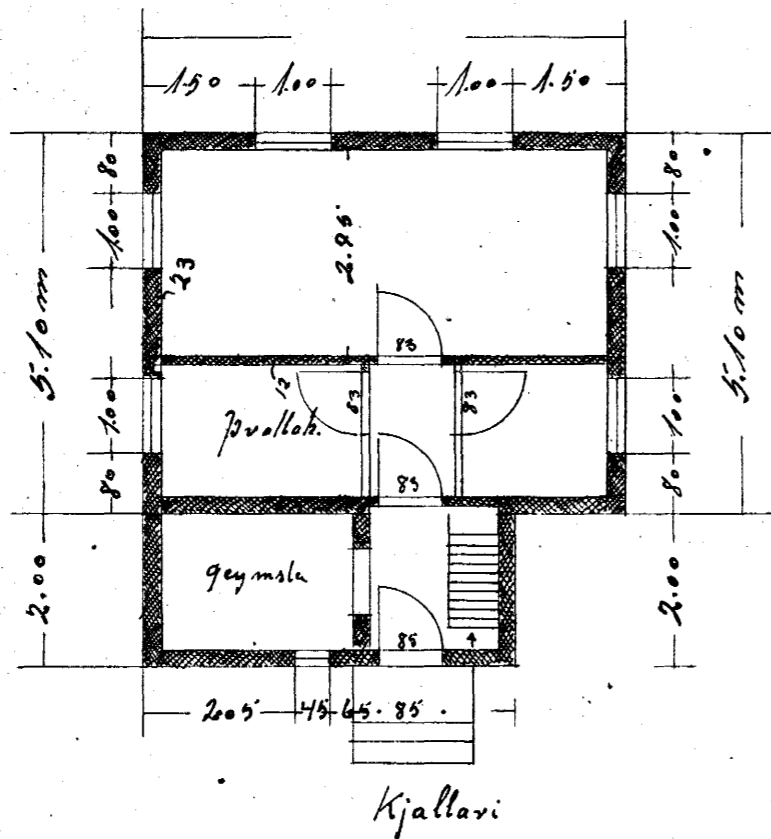

Kjallari

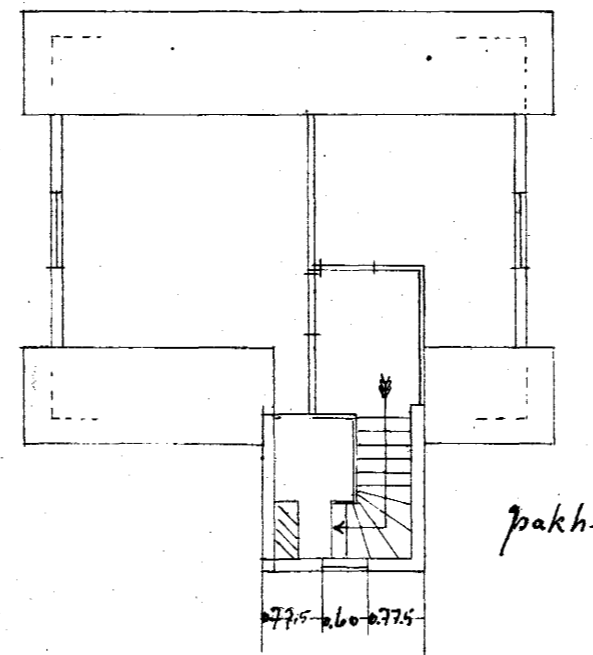

þak

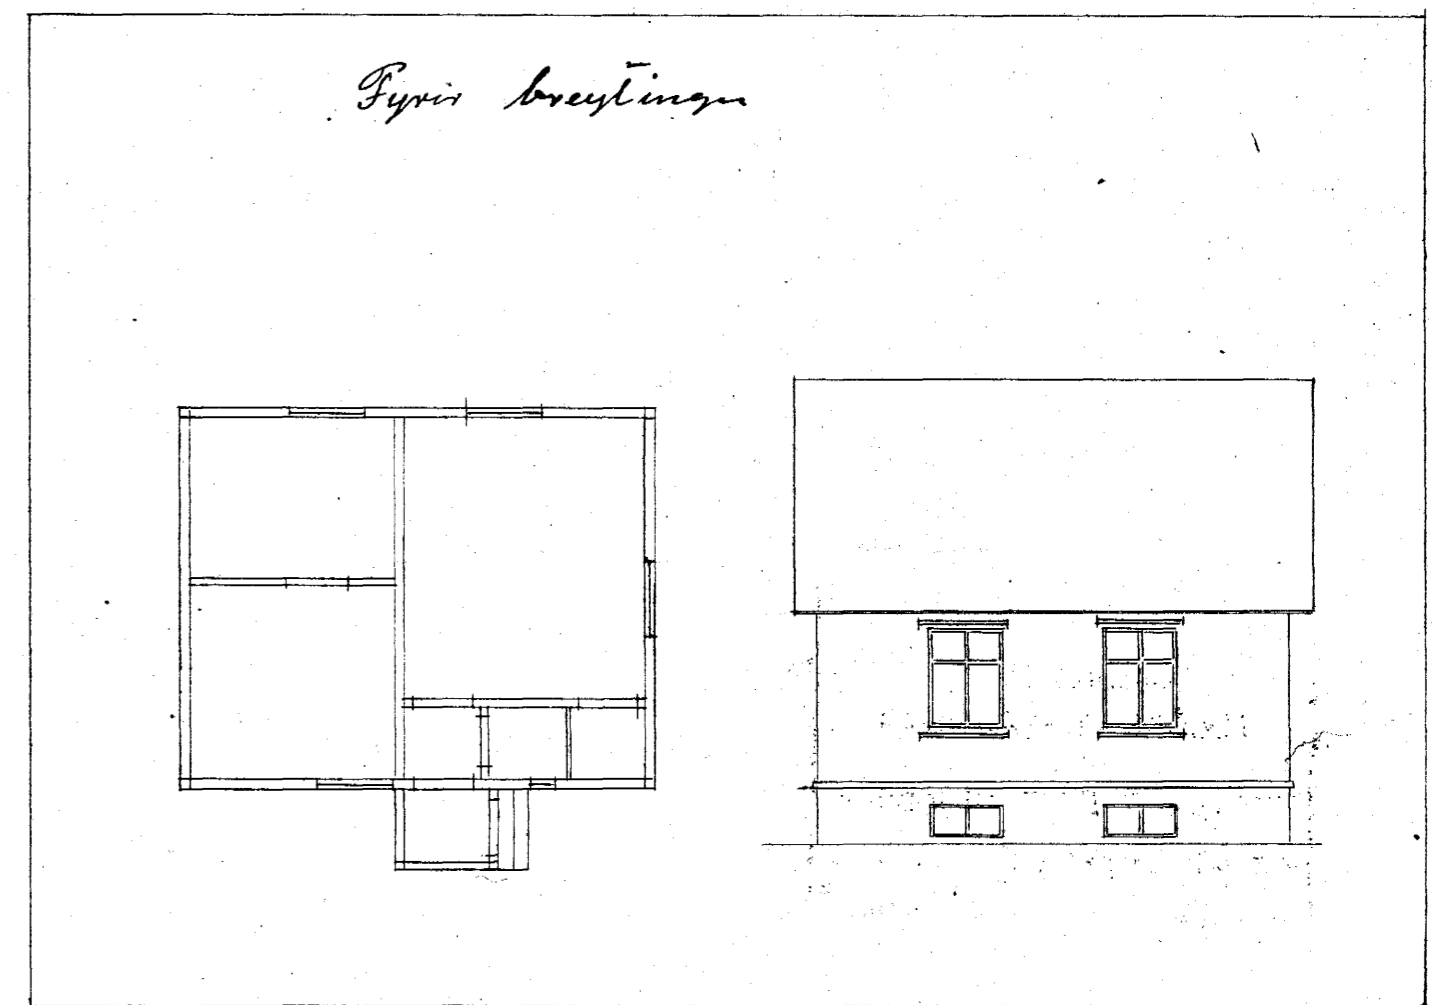

Máli kr. 1:100

Reykjavík 12-10 '54.

Sigmar Guðmundson