
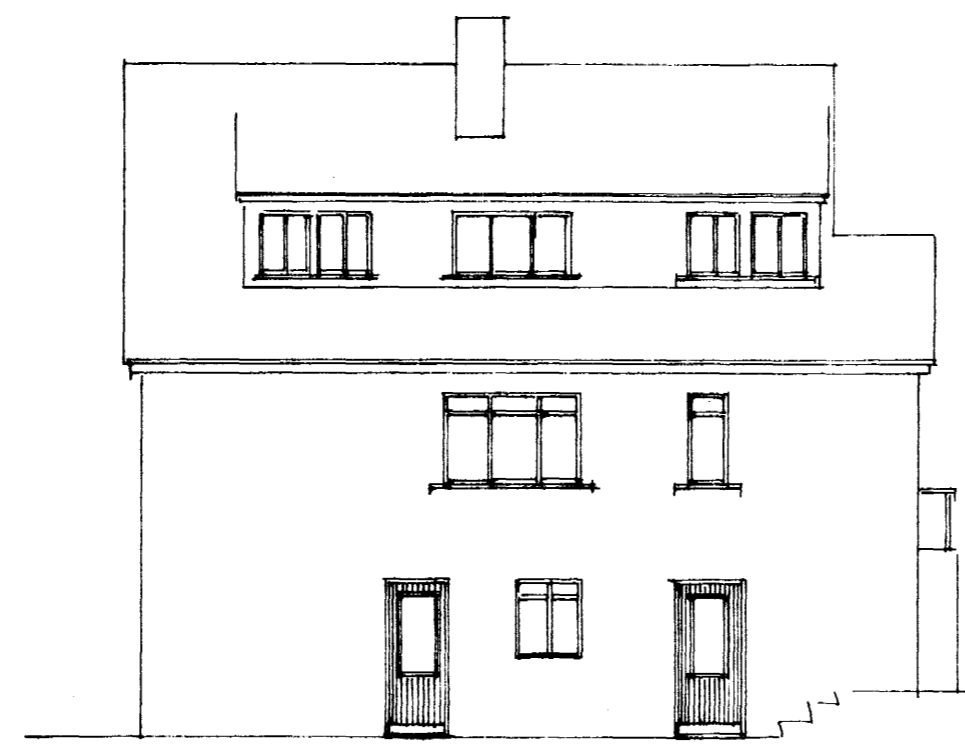


Gagnfráa á fundi bygginga-  
 ráðs nr. 18/2 1992  
 BYGGINGAÞRÖUN  
 Í HAFNAVIRDI  




SUÐUR



NORÐUR




VESTUR




AUSTUR

FYRIR BREYTINGU

EFTIR BREYTINGU

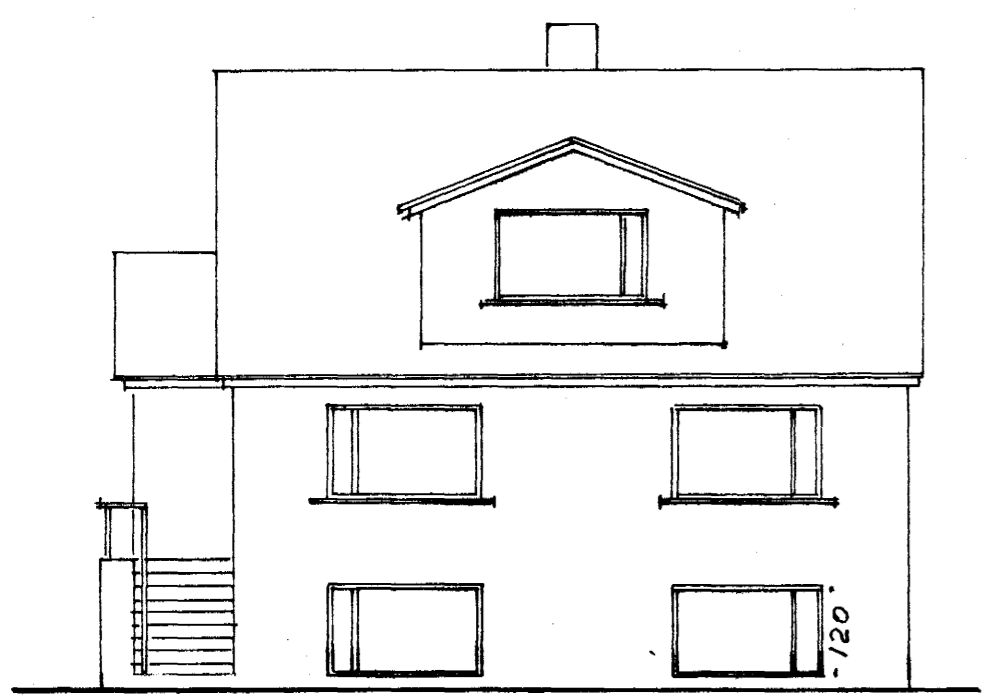


SUÐUR

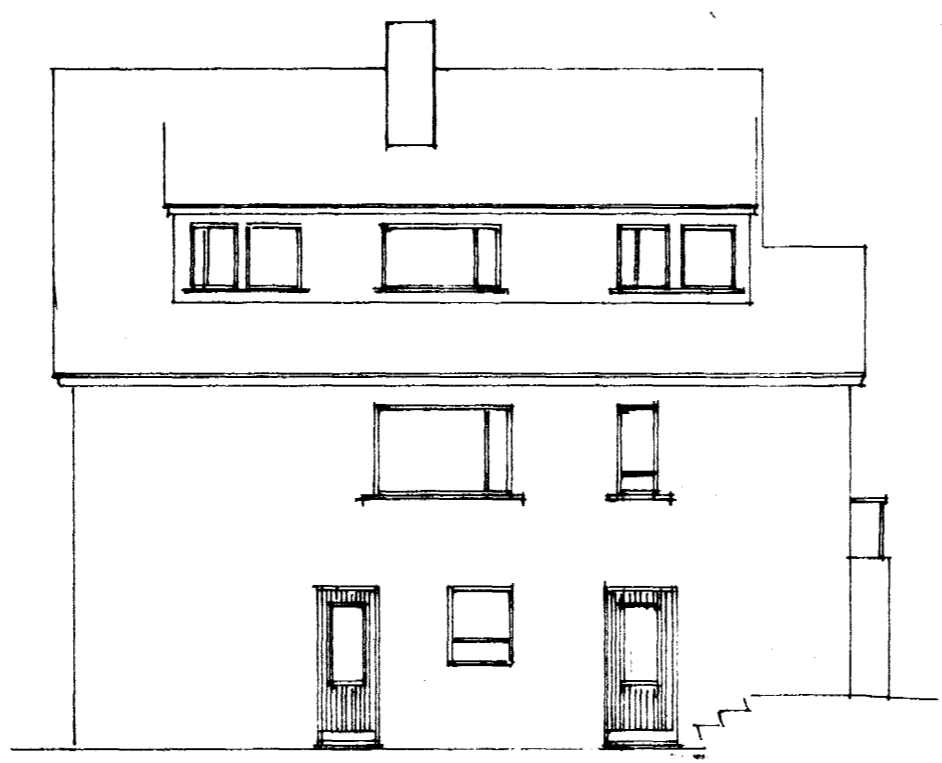


NORÐUR



VESTUR

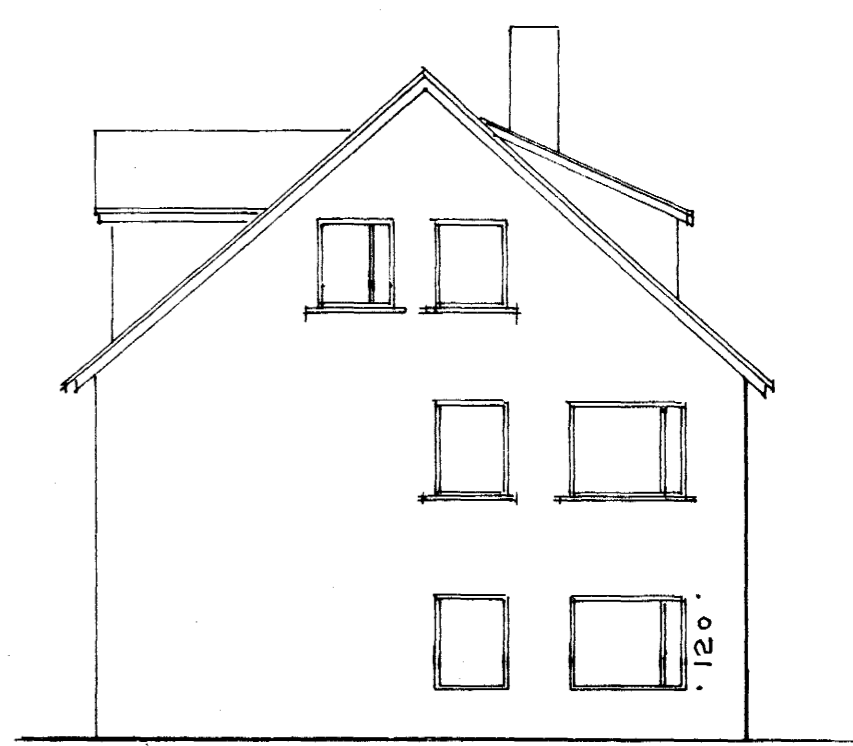

AUSTUR

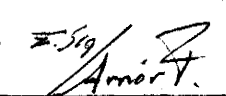**LANGEYRARVEGUR 18**  
 ÚTLIT 1:100  
 Breytt í mars '92   
 Spánaðarbréfi í febr. 1976  
