
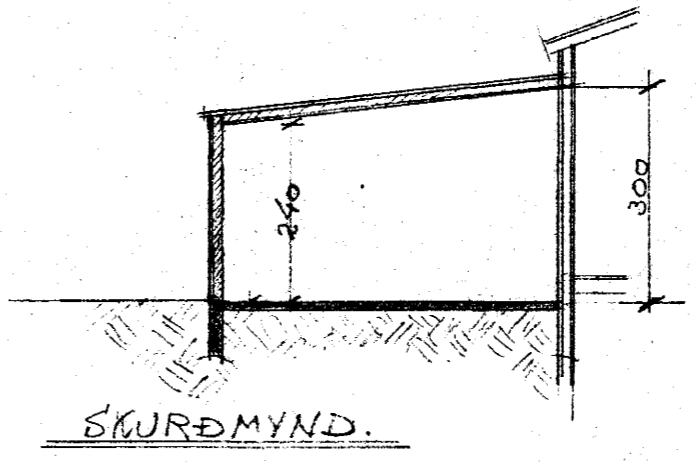












AFSTÖÐUMYND
KVARDI 1:500

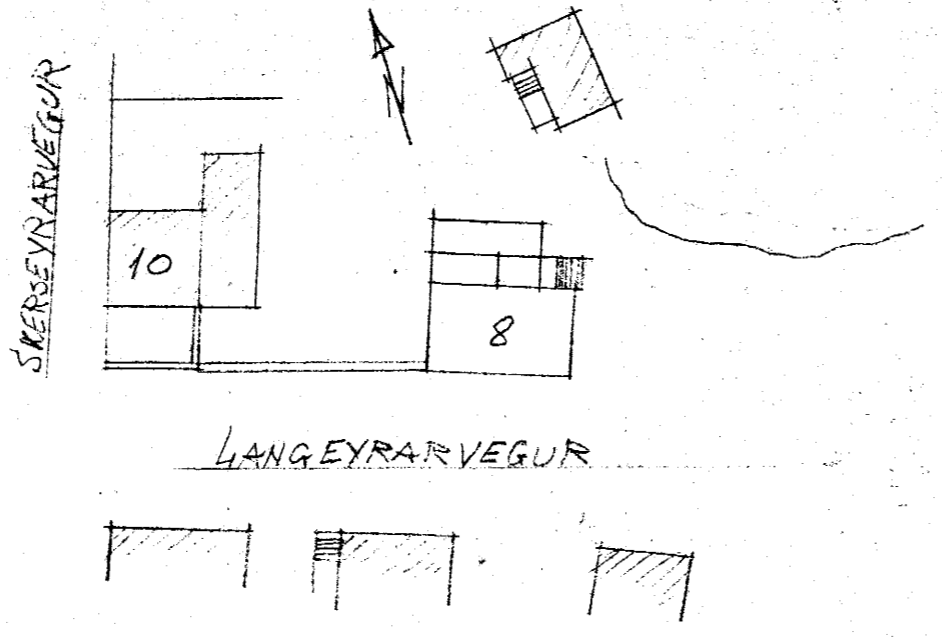

Samþykkt á fundi bygginga-
nefndar þ. 20.7. 1966
BYGGINGAFULLTRÚINN
HAFNARFIRÐI
Stjórnun, Deildun

FYRIR BREYTINGU.

EFTIR BREYTINGU.

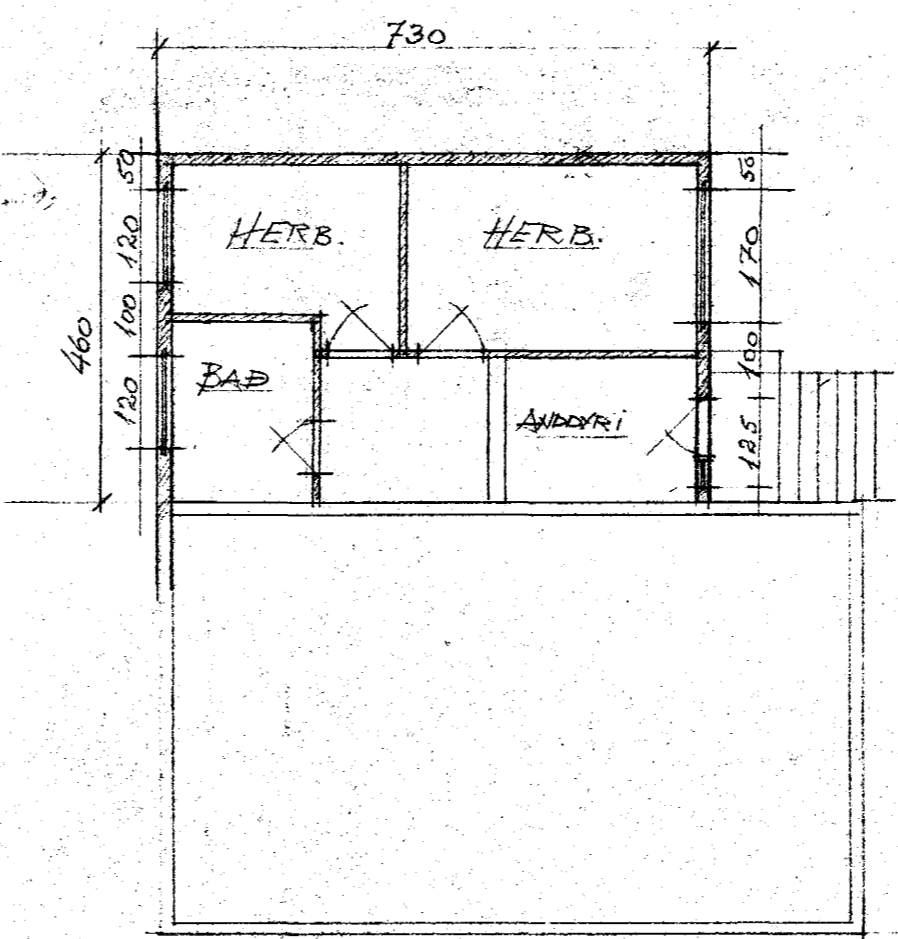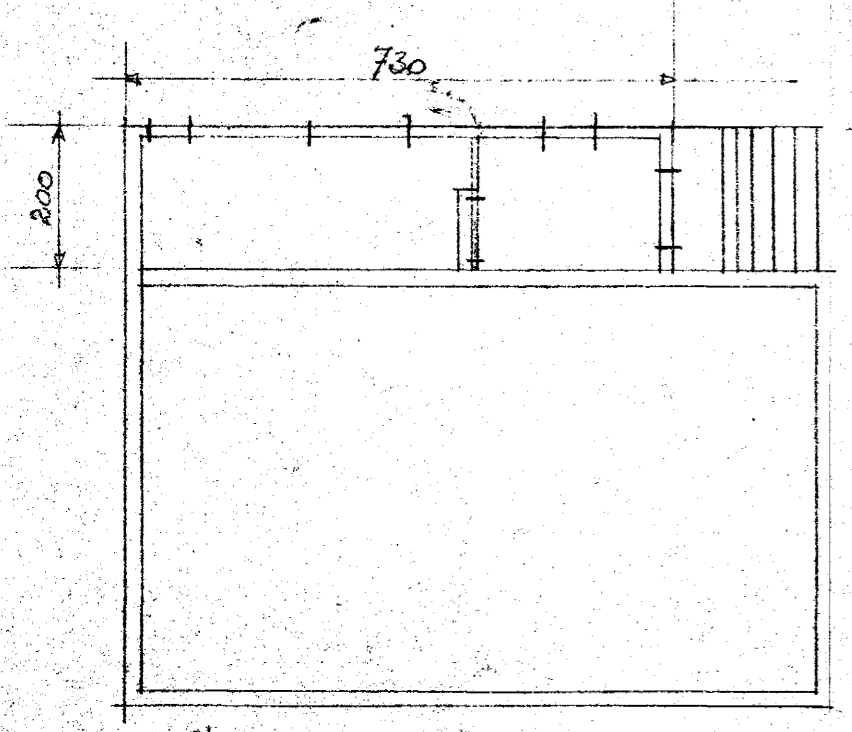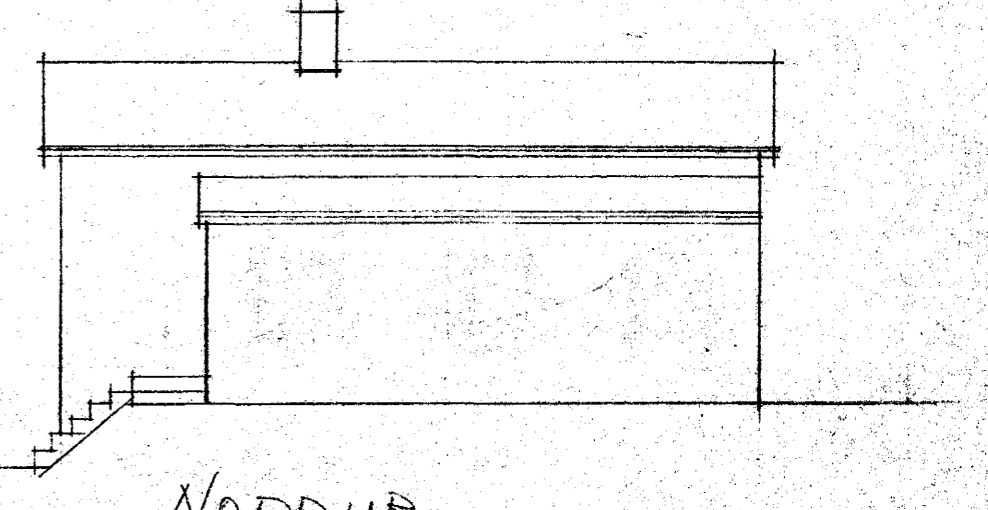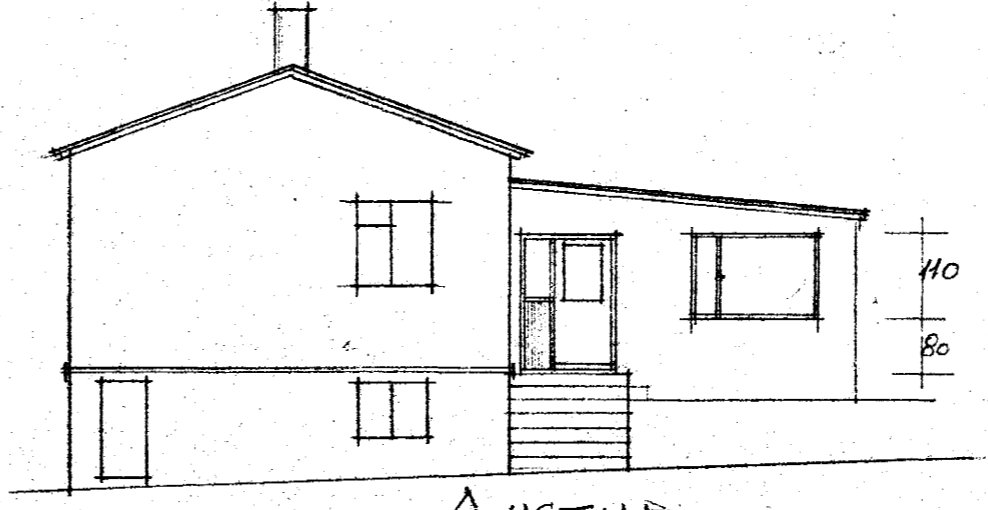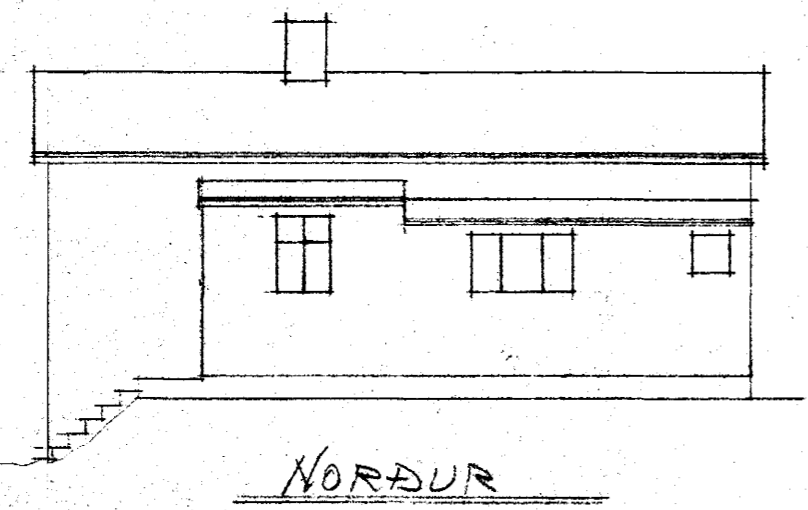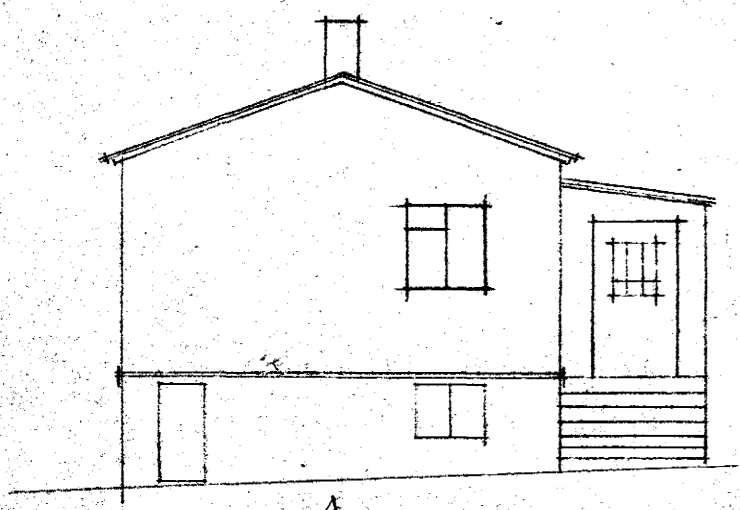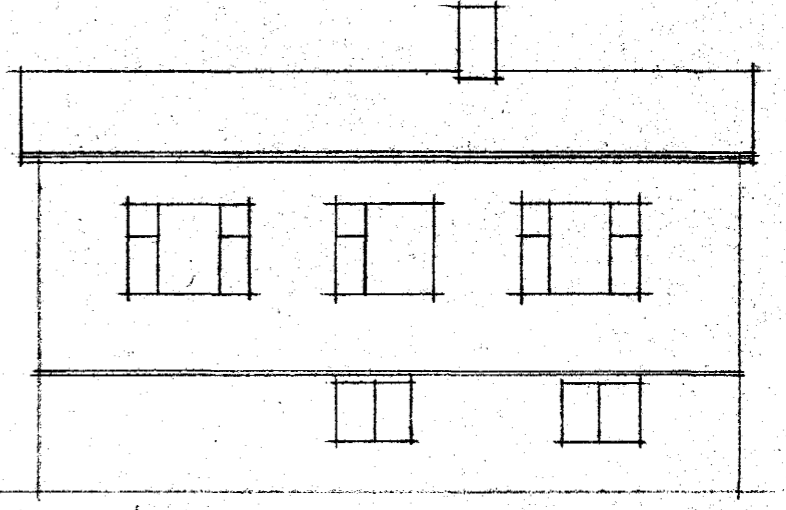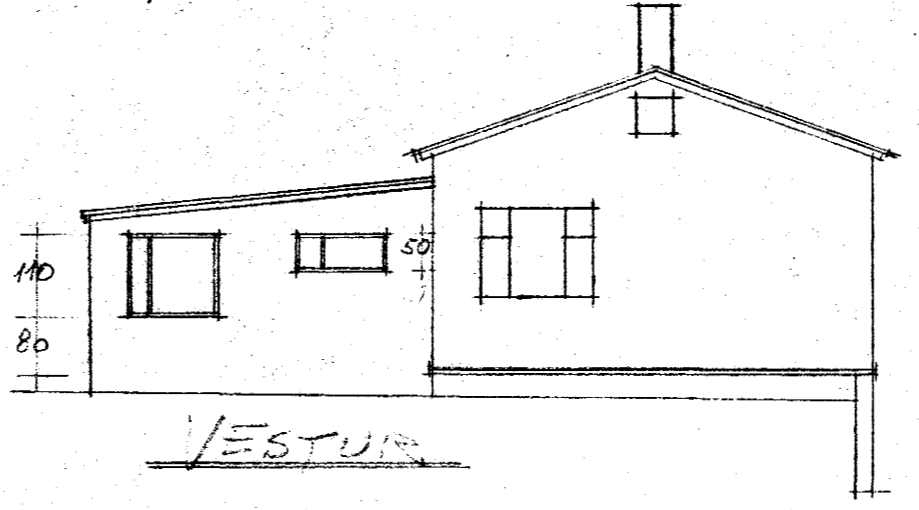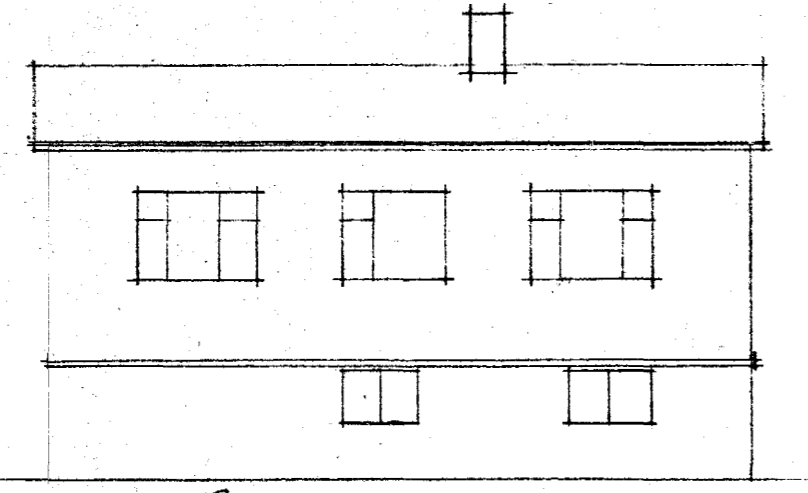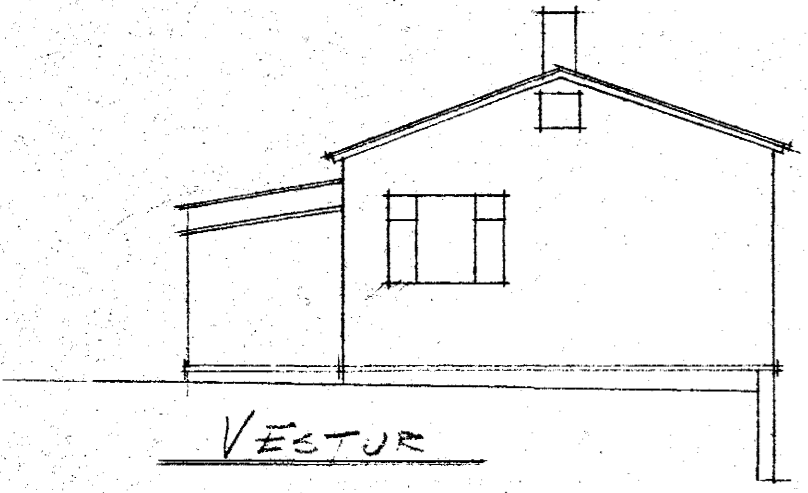

STÆKKUN:
19.M² - 50.M³

KVARDAR:
1:100 og 1:5

GRUNNMYND.

GRUNNMYND.

LANGHEYRARVEGUR 8.
BREYTING.

Hafnarfirði 2. júní 1966
Björninn Sigólfsson
TÆNNIFRÆÐINGUR.