LAUFVANGUR NR. 1-3-5-7-9 1:100

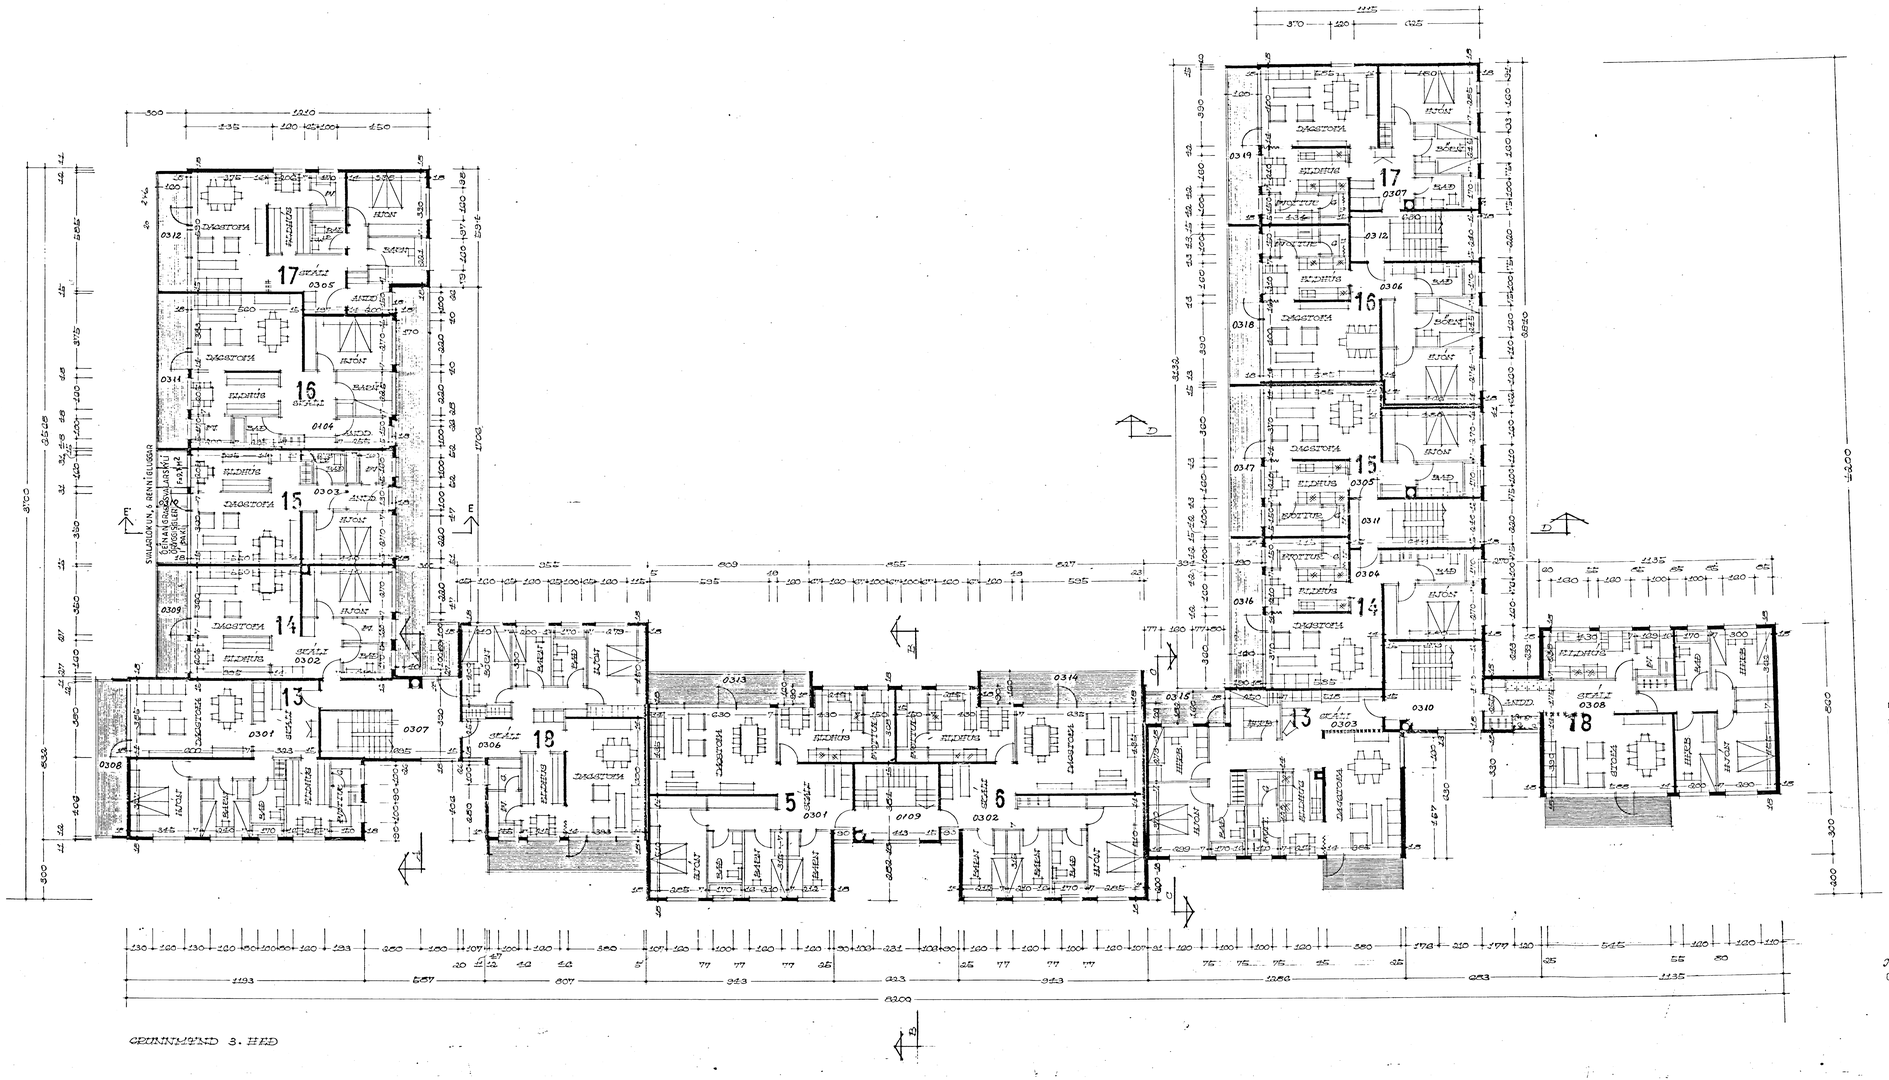

GRUNNMYND 3. HÆÐ

BREYTING NÓVEMBER 1999:
SVALARLOKUN BÆTT VIÐ Á ÍBÚÐ
NR 15 LAUFVANGI 1.
SVALARLOKUN ER ÚR HVÍTLÖKKUÐU ÁLPRÓFÍLUM OG GLERI.

Gunnar Sigfinnsson F.V.F.I.

Gunnar Sigfinnsson 14/12/04/63

BREYTT Í JÚLÍ 1969
Gyartan Svinsson

REYKJAVÍK Í FEBRÚAR 1969

Gyartan Svinsson

Samþykkt þann
APR 2002
Hönnunarþjónustan í Hafnarfirði
F.h. Sigrúnar Þorarinsson
KP