



Samþykkt 6 fundi bygginga-  
nefndar þ. 17. 2. 1970  
BYGGINGAFULLTRÚINN  
I HAFNARFIRÐI  
*[Signature]*

Gengið varð þriðja skipti í  
samráði við sjálfstjórnshöfnina.

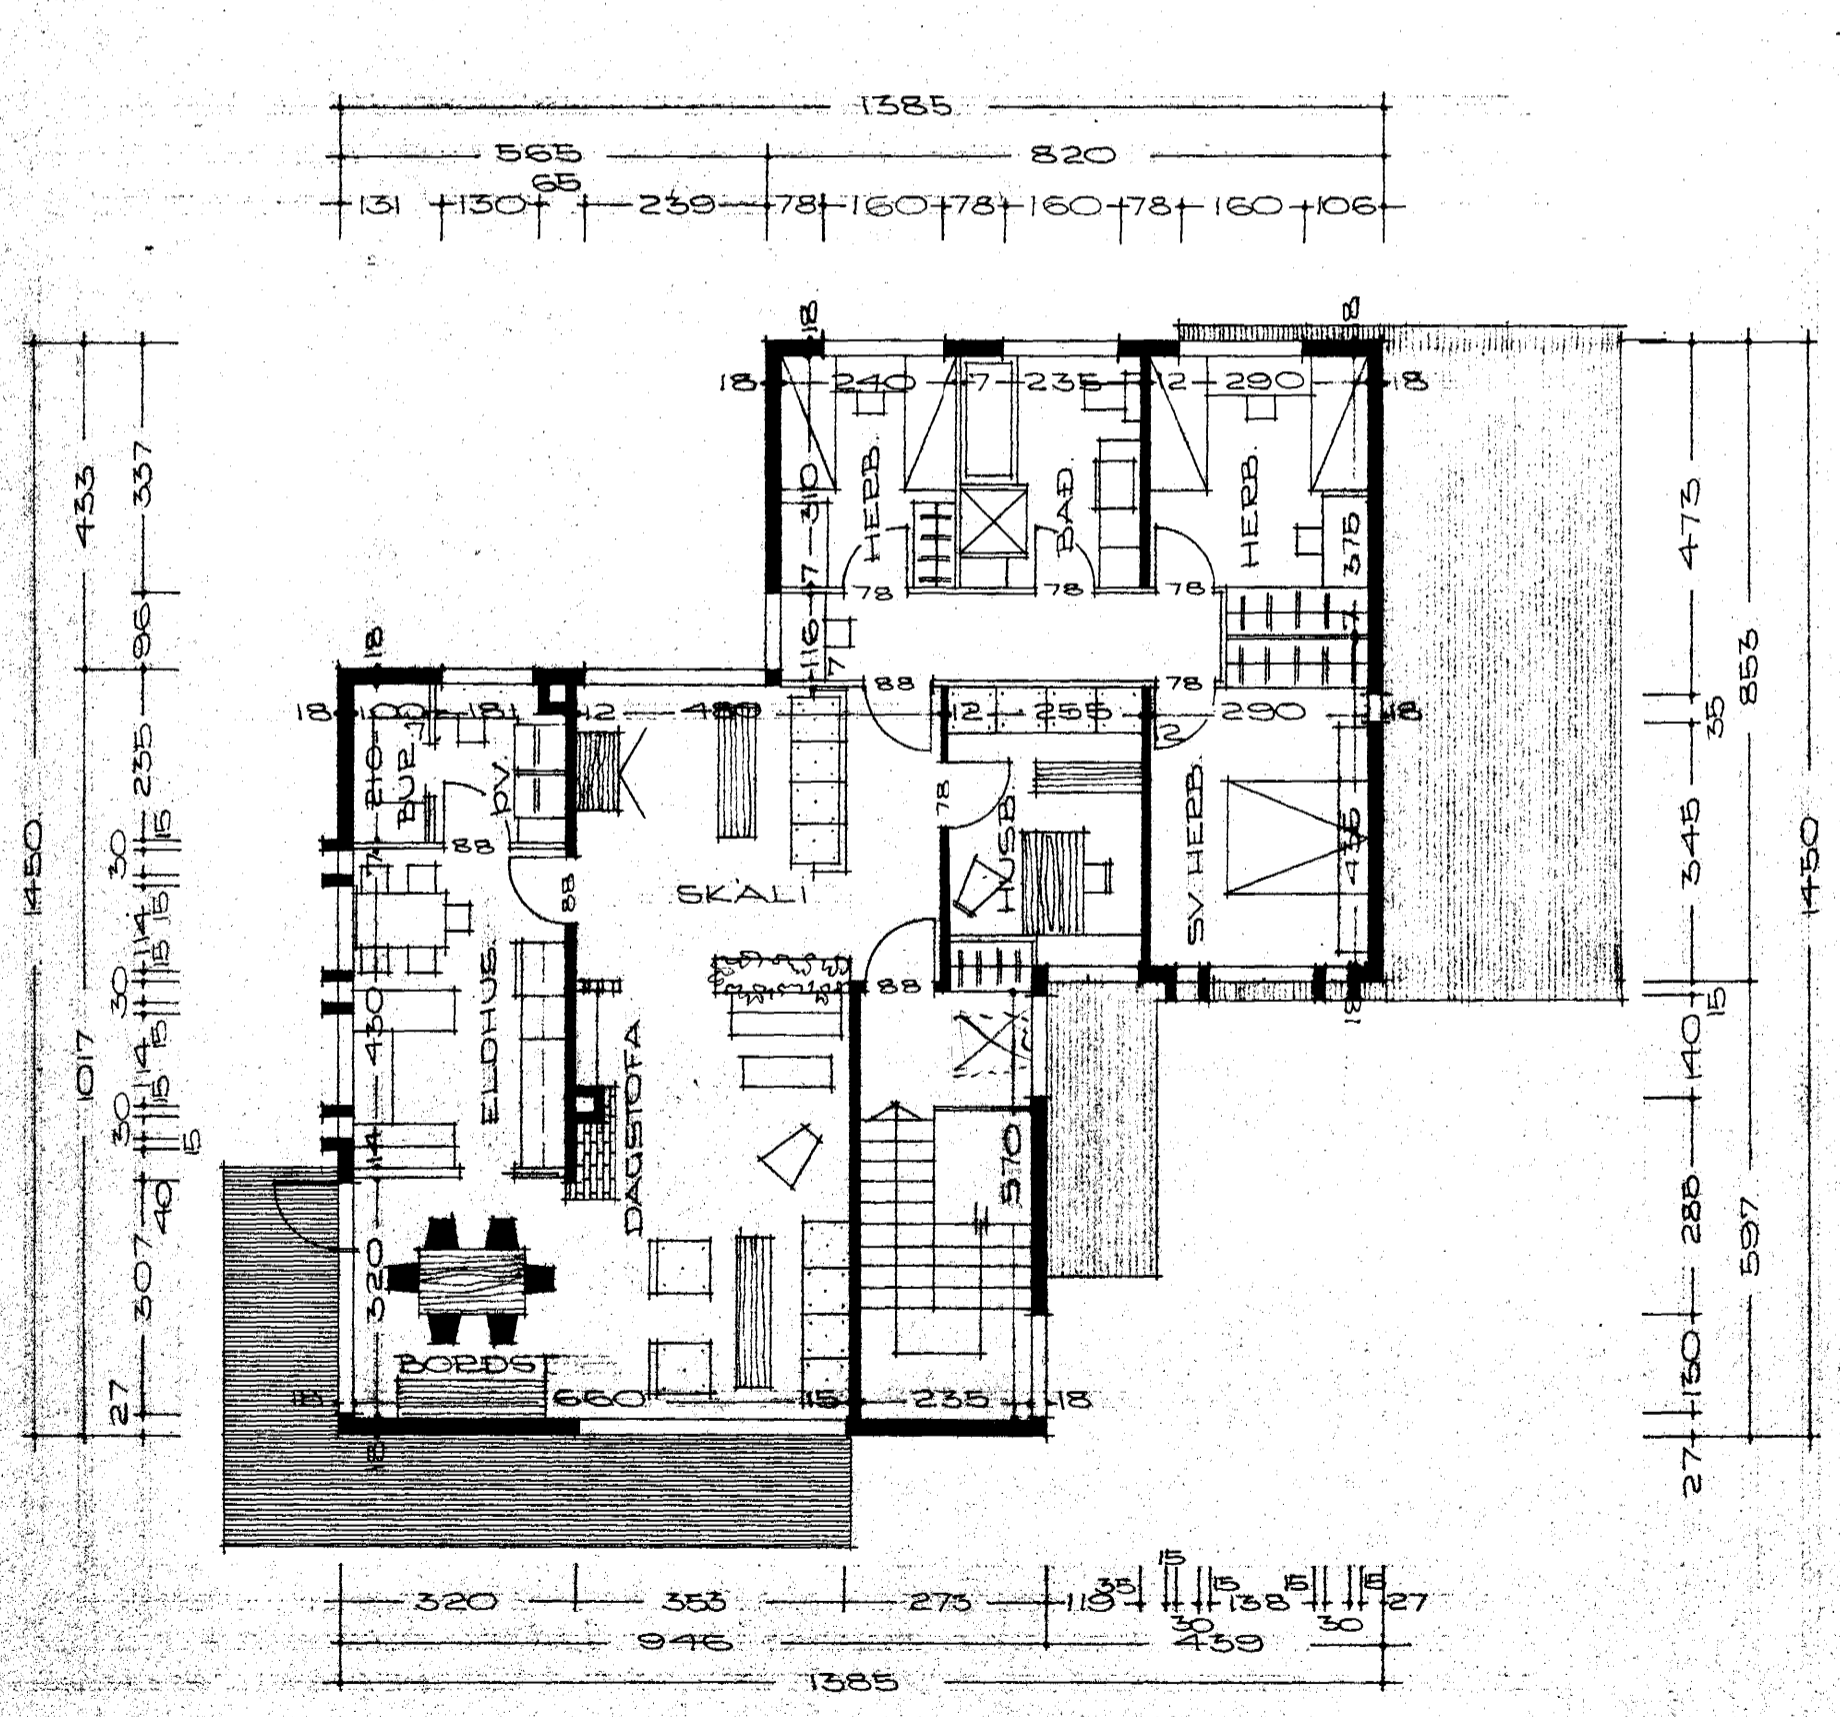

2 HÆÐ

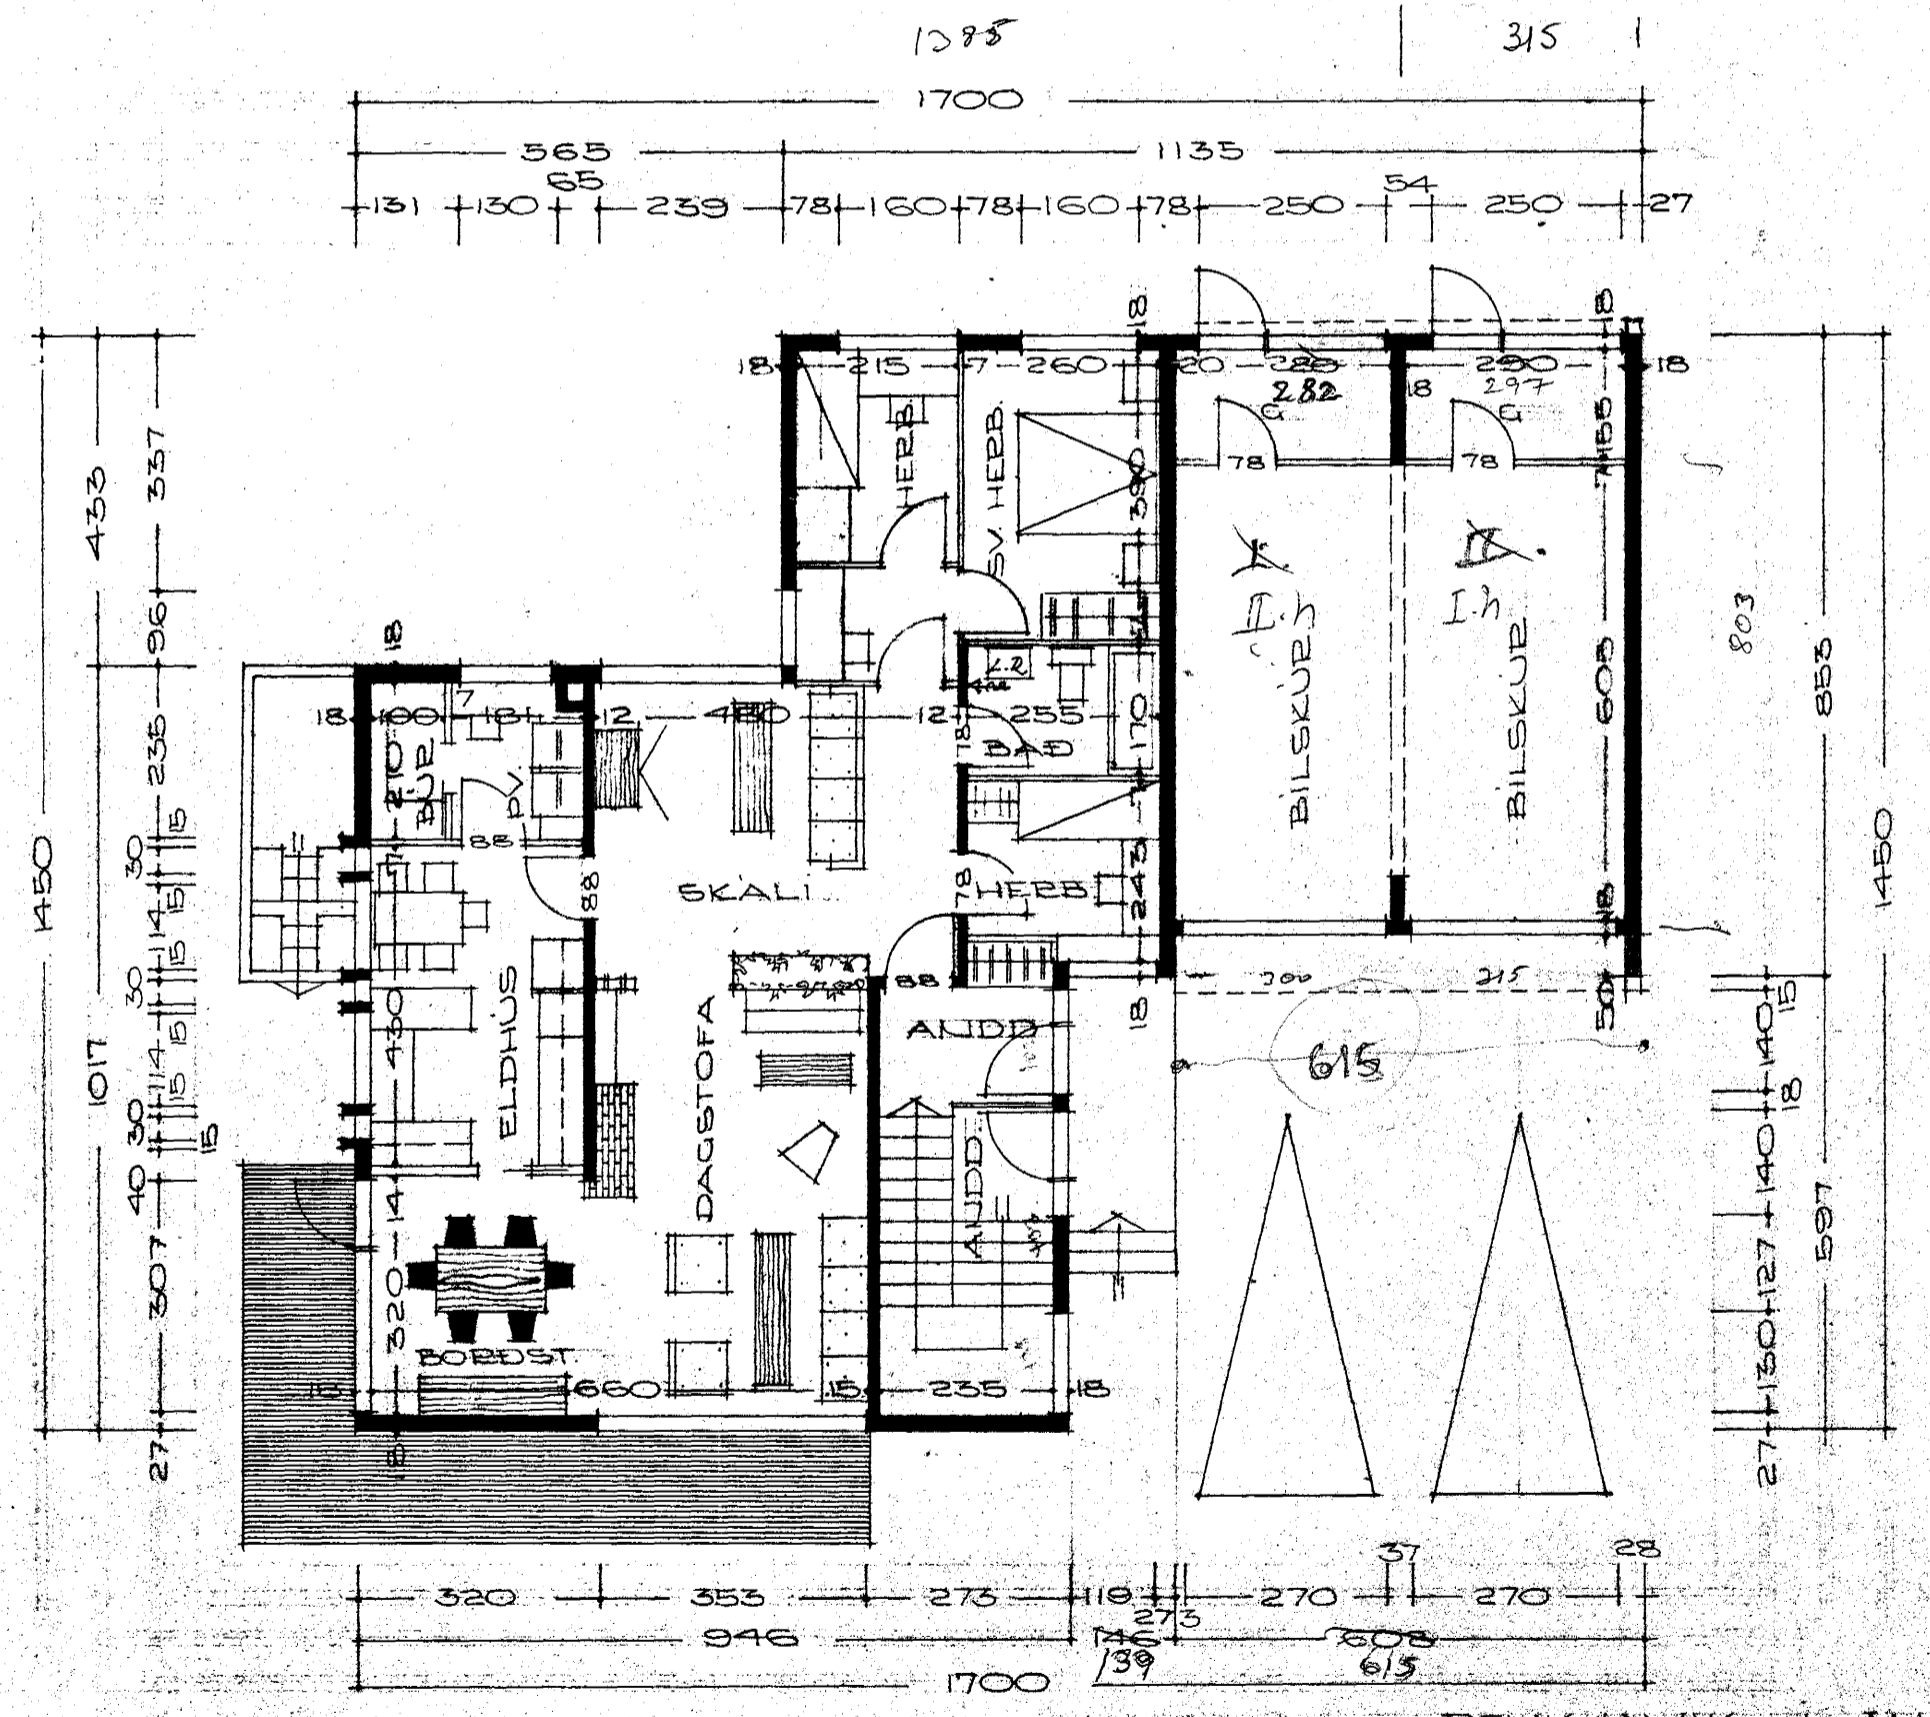

4 HÆÐ

REYKJAVÍK JANÚAR 1970  
*Hjartan Þórnason*