



SUÐUR

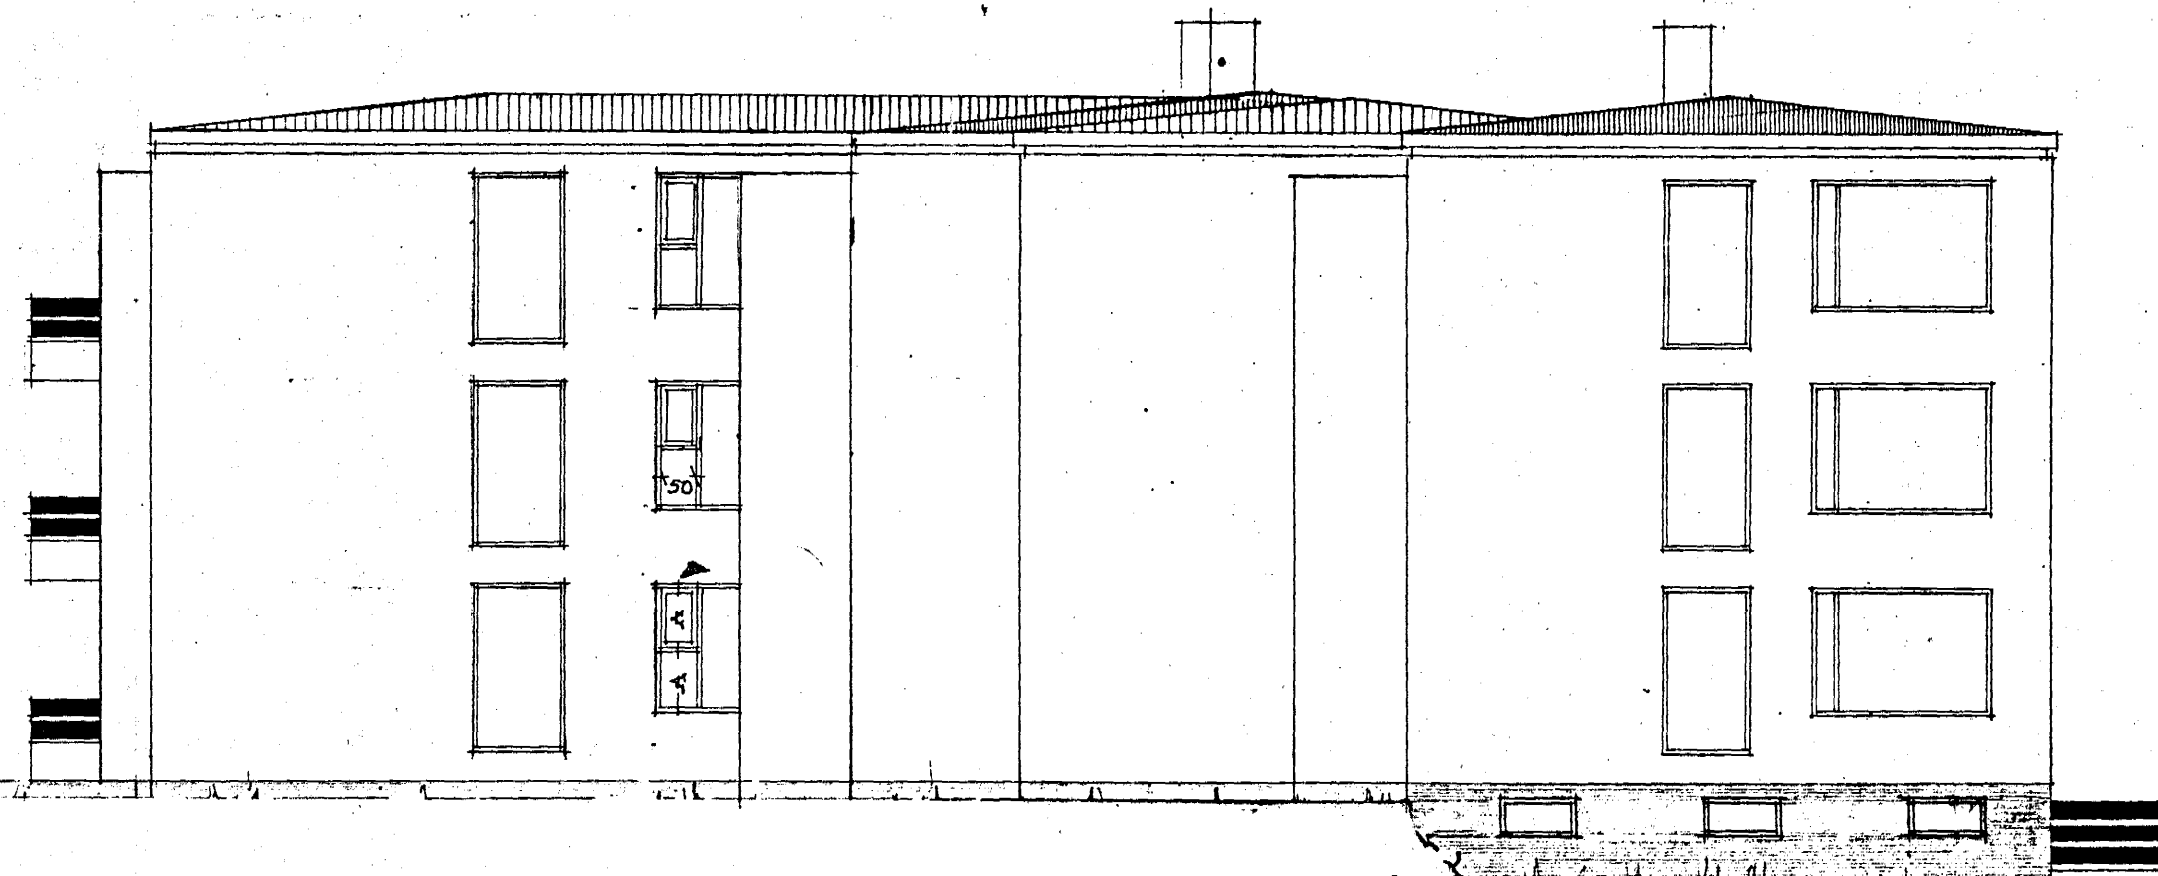

AÐRSTUR

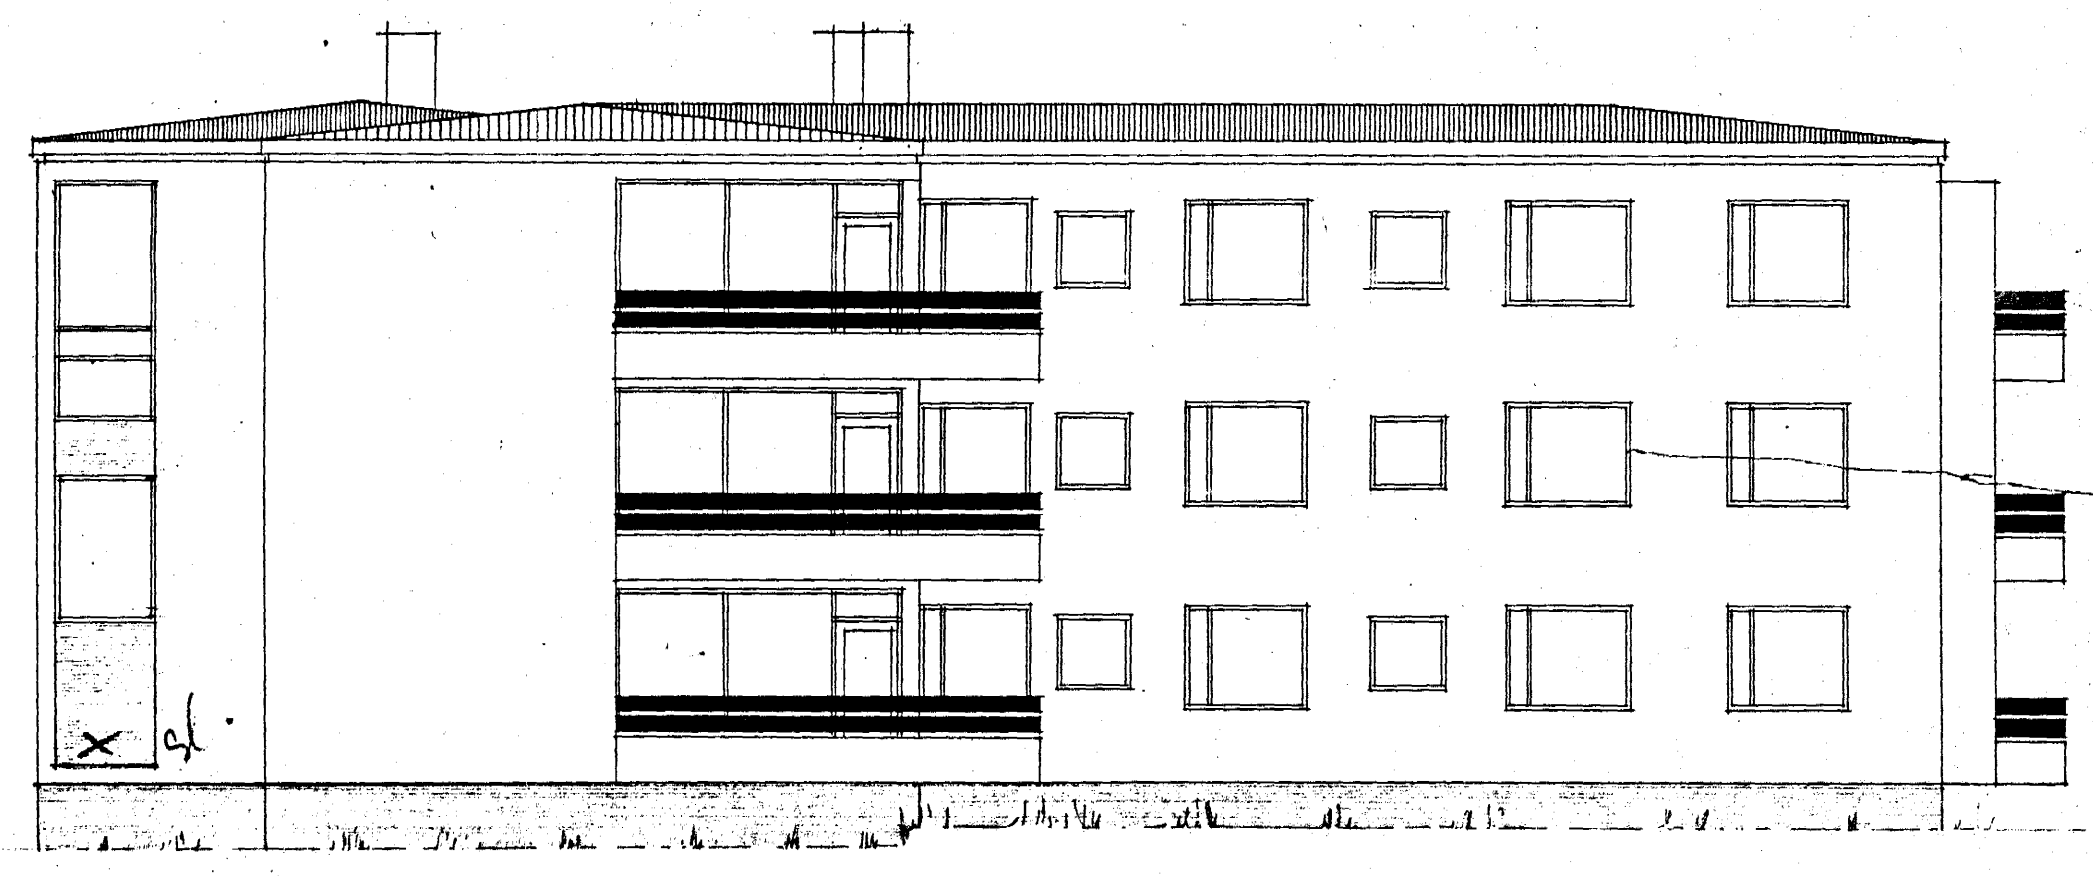

VÆSTUR



NORÐUR

Drúgk í maí 1991
Hjartan Sveinsson
REYKJAVÍK Í OKTÓBER 1969
Hjartan Sveinsson