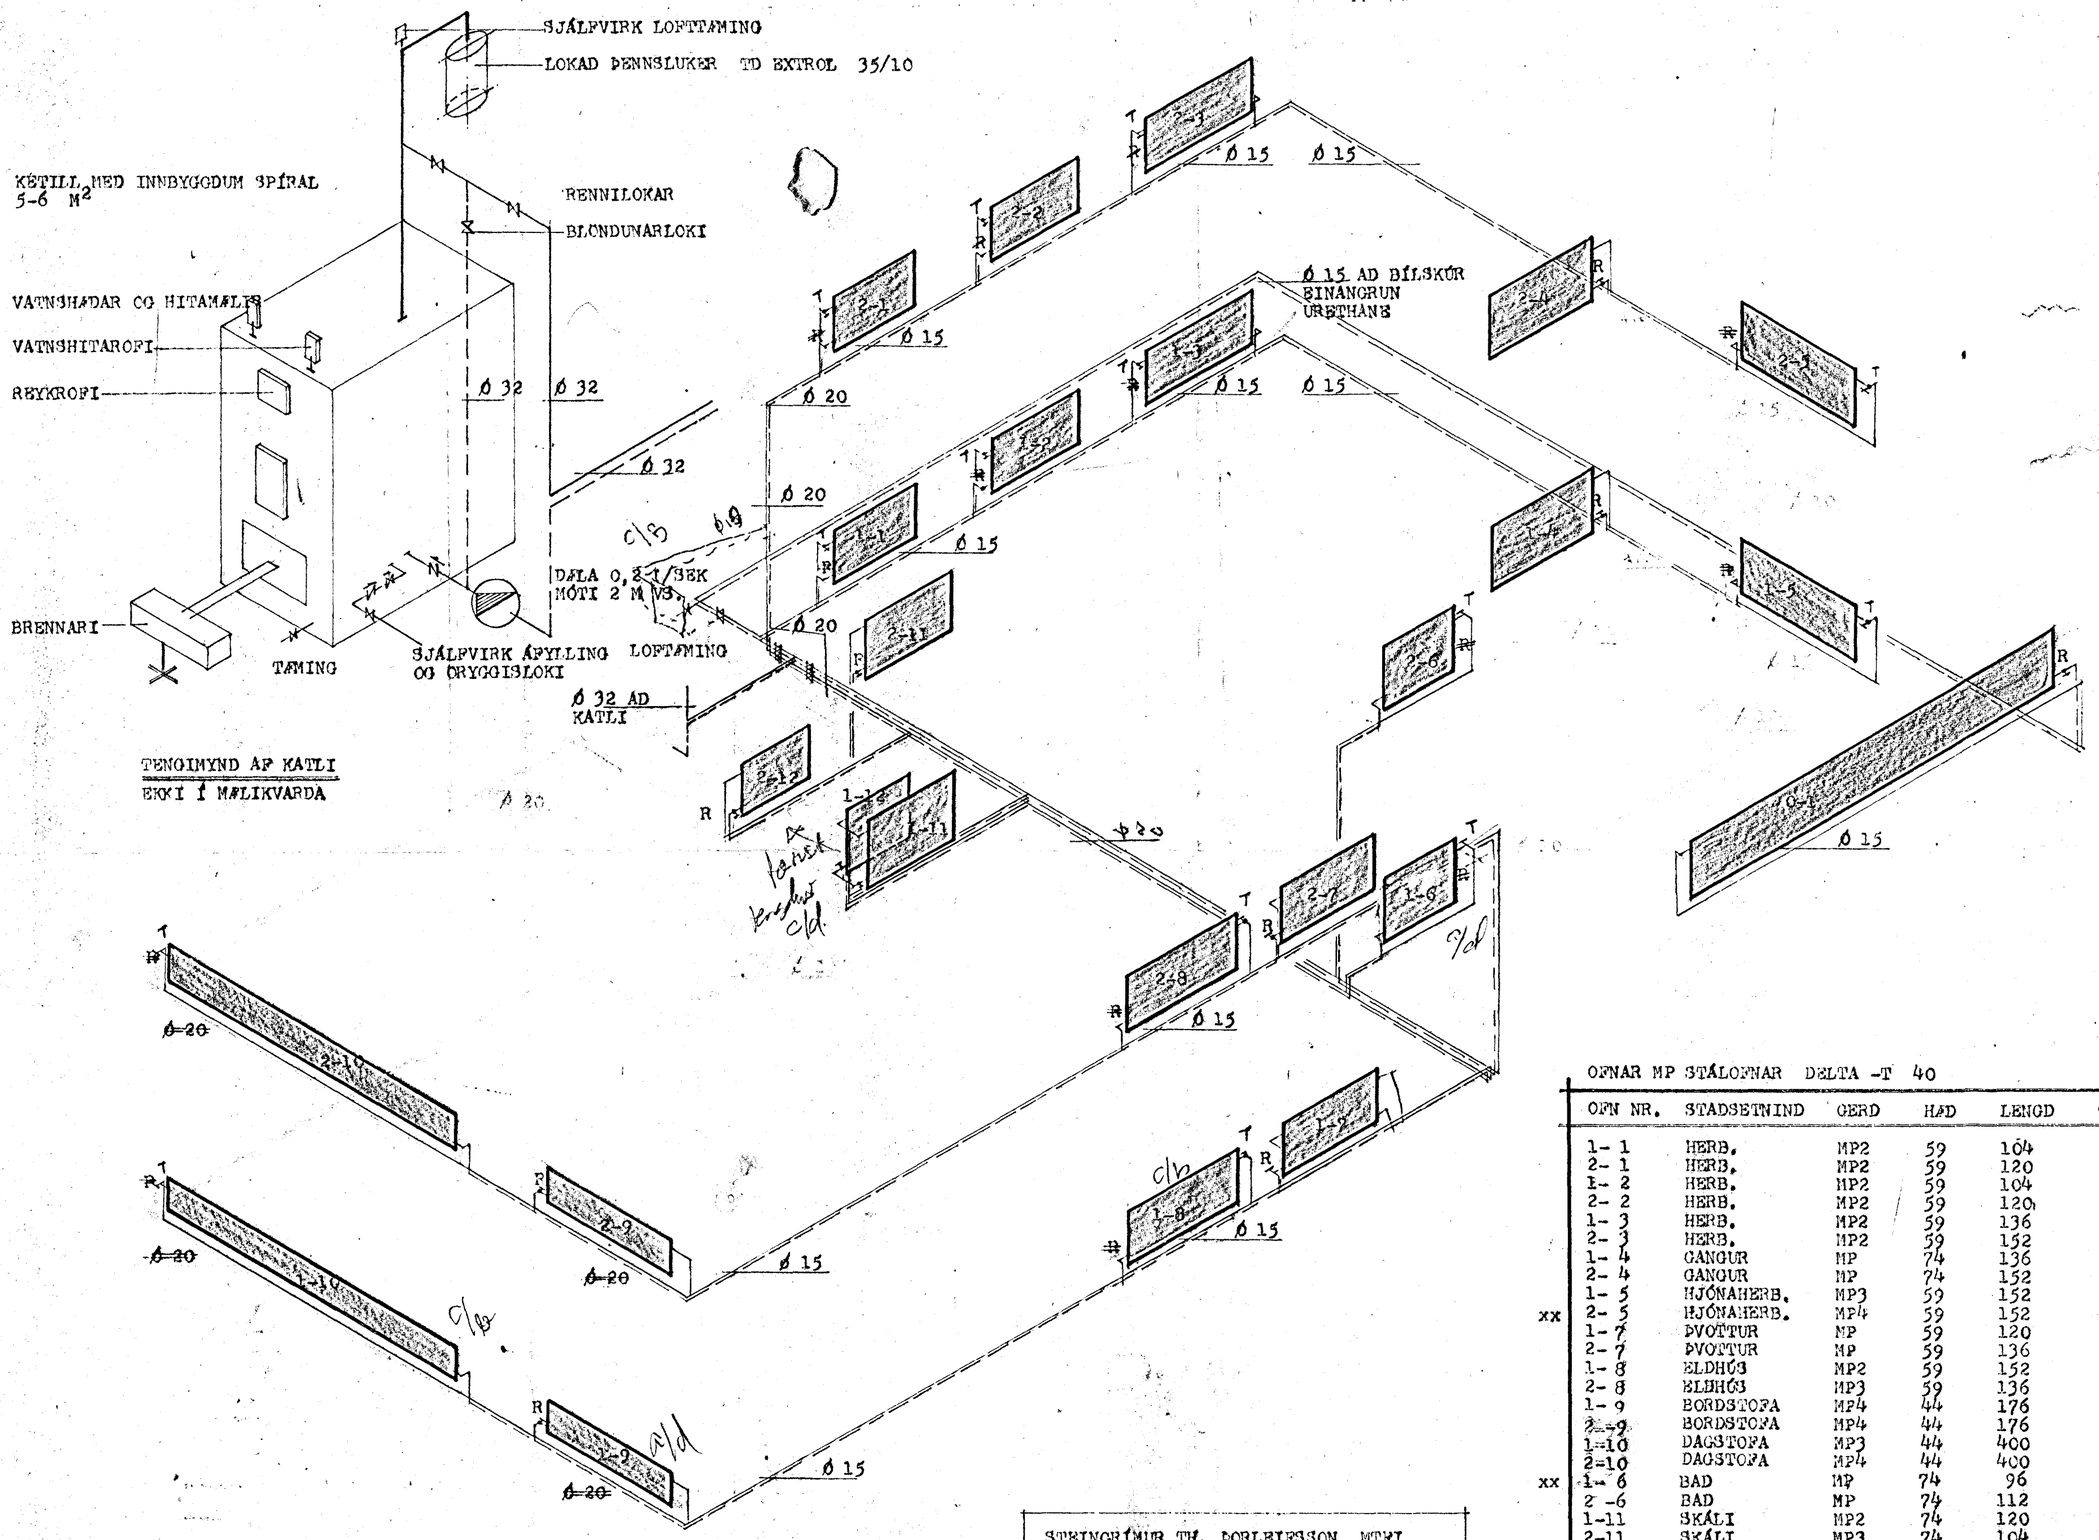

OFNAR MP STÁLOFNAR DELTA -T 40

	OFN NR.	STAÐSETNING	GERÐ	HÆÐ	LENGD	TENGIST.	HITAAFKÖST KCAL/H
	1- 1	HERB.	MP2	59	104	Ø 10	749
	2- 1	HERB.	MP2	59	120	Ø 10	857
	1- 2	HERB.	MP2	59	104	Ø 10	749
	2- 2	HERB.	MP2	59	120	Ø 10	857
	1- 3	HERB.	MP2	59	136	Ø 10	969
	2- 3	HERB.	MP2	59	152	Ø 10	1077
	1- 4	GANGUR	MP	74	136	Ø 10	710
	2- 4	GANGUR	MP	74	152	Ø 10	790
	1- 5	HJÓNAHERB.	MP3	59	152	Ø 10	1580
xx	2- 5	HJÓNAHERB.	MP4	59	152	Ø 10	1720
	1- 7	ÞVOTTUR	MP	59	120	Ø 10	517
	2- 7	ÞVOTTUR	MP	59	136	Ø 10	572
	1- 8	ELDHÚS	MP2	59	152	Ø 10	1153
	2- 8	ELDHÚS	MP3	59	136	Ø 10	1286
	1- 9	BORÐSTOFA	MP4	44	176	Ø 10	1840
	2- 9	BORÐSTOFA	MP4	44	176	Ø 10	1950
	1-10	DAGSTOFA	MP3	44	400	Ø 10	2790
	2-10	DAGSTOFA	MP4	44	400	Ø 10	3415
xx	1- 6	BAÐ	MP	74	96	Ø 10	516
	2- 6	BAÐ	MP	74	112	Ø 10	594
	1-11	SKÁLI	MP2	74	120	Ø 10	1115
	2-11	SKÁLI	MP3	74	104	Ø 10	1250
	1-12	ANDDYRI	MP	74	120	Ø 10	630
	2-12	STIGAHÚS	MP4	99	136	Ø 10	2480
	0- 1	BÍLSKÚR	MP2	74	400	Ø 10	3620

STEINGRÍMUR TH. ÞORLEIFSSON MTFÍ		
MÁL	1:50	HITALAGNIR TENGIMYNDIR
DAGS.	MARZ 1972	
BLAÐ	14	