1. DÆLA 2000 l/klst v/1.5 m vs.
2. DÆLA 1000 l/klst v/1 m vs.
3. Blandunarloki 1¼"
4. Öryggisloki 1.5 kg/cm²
5. Afgúlloki

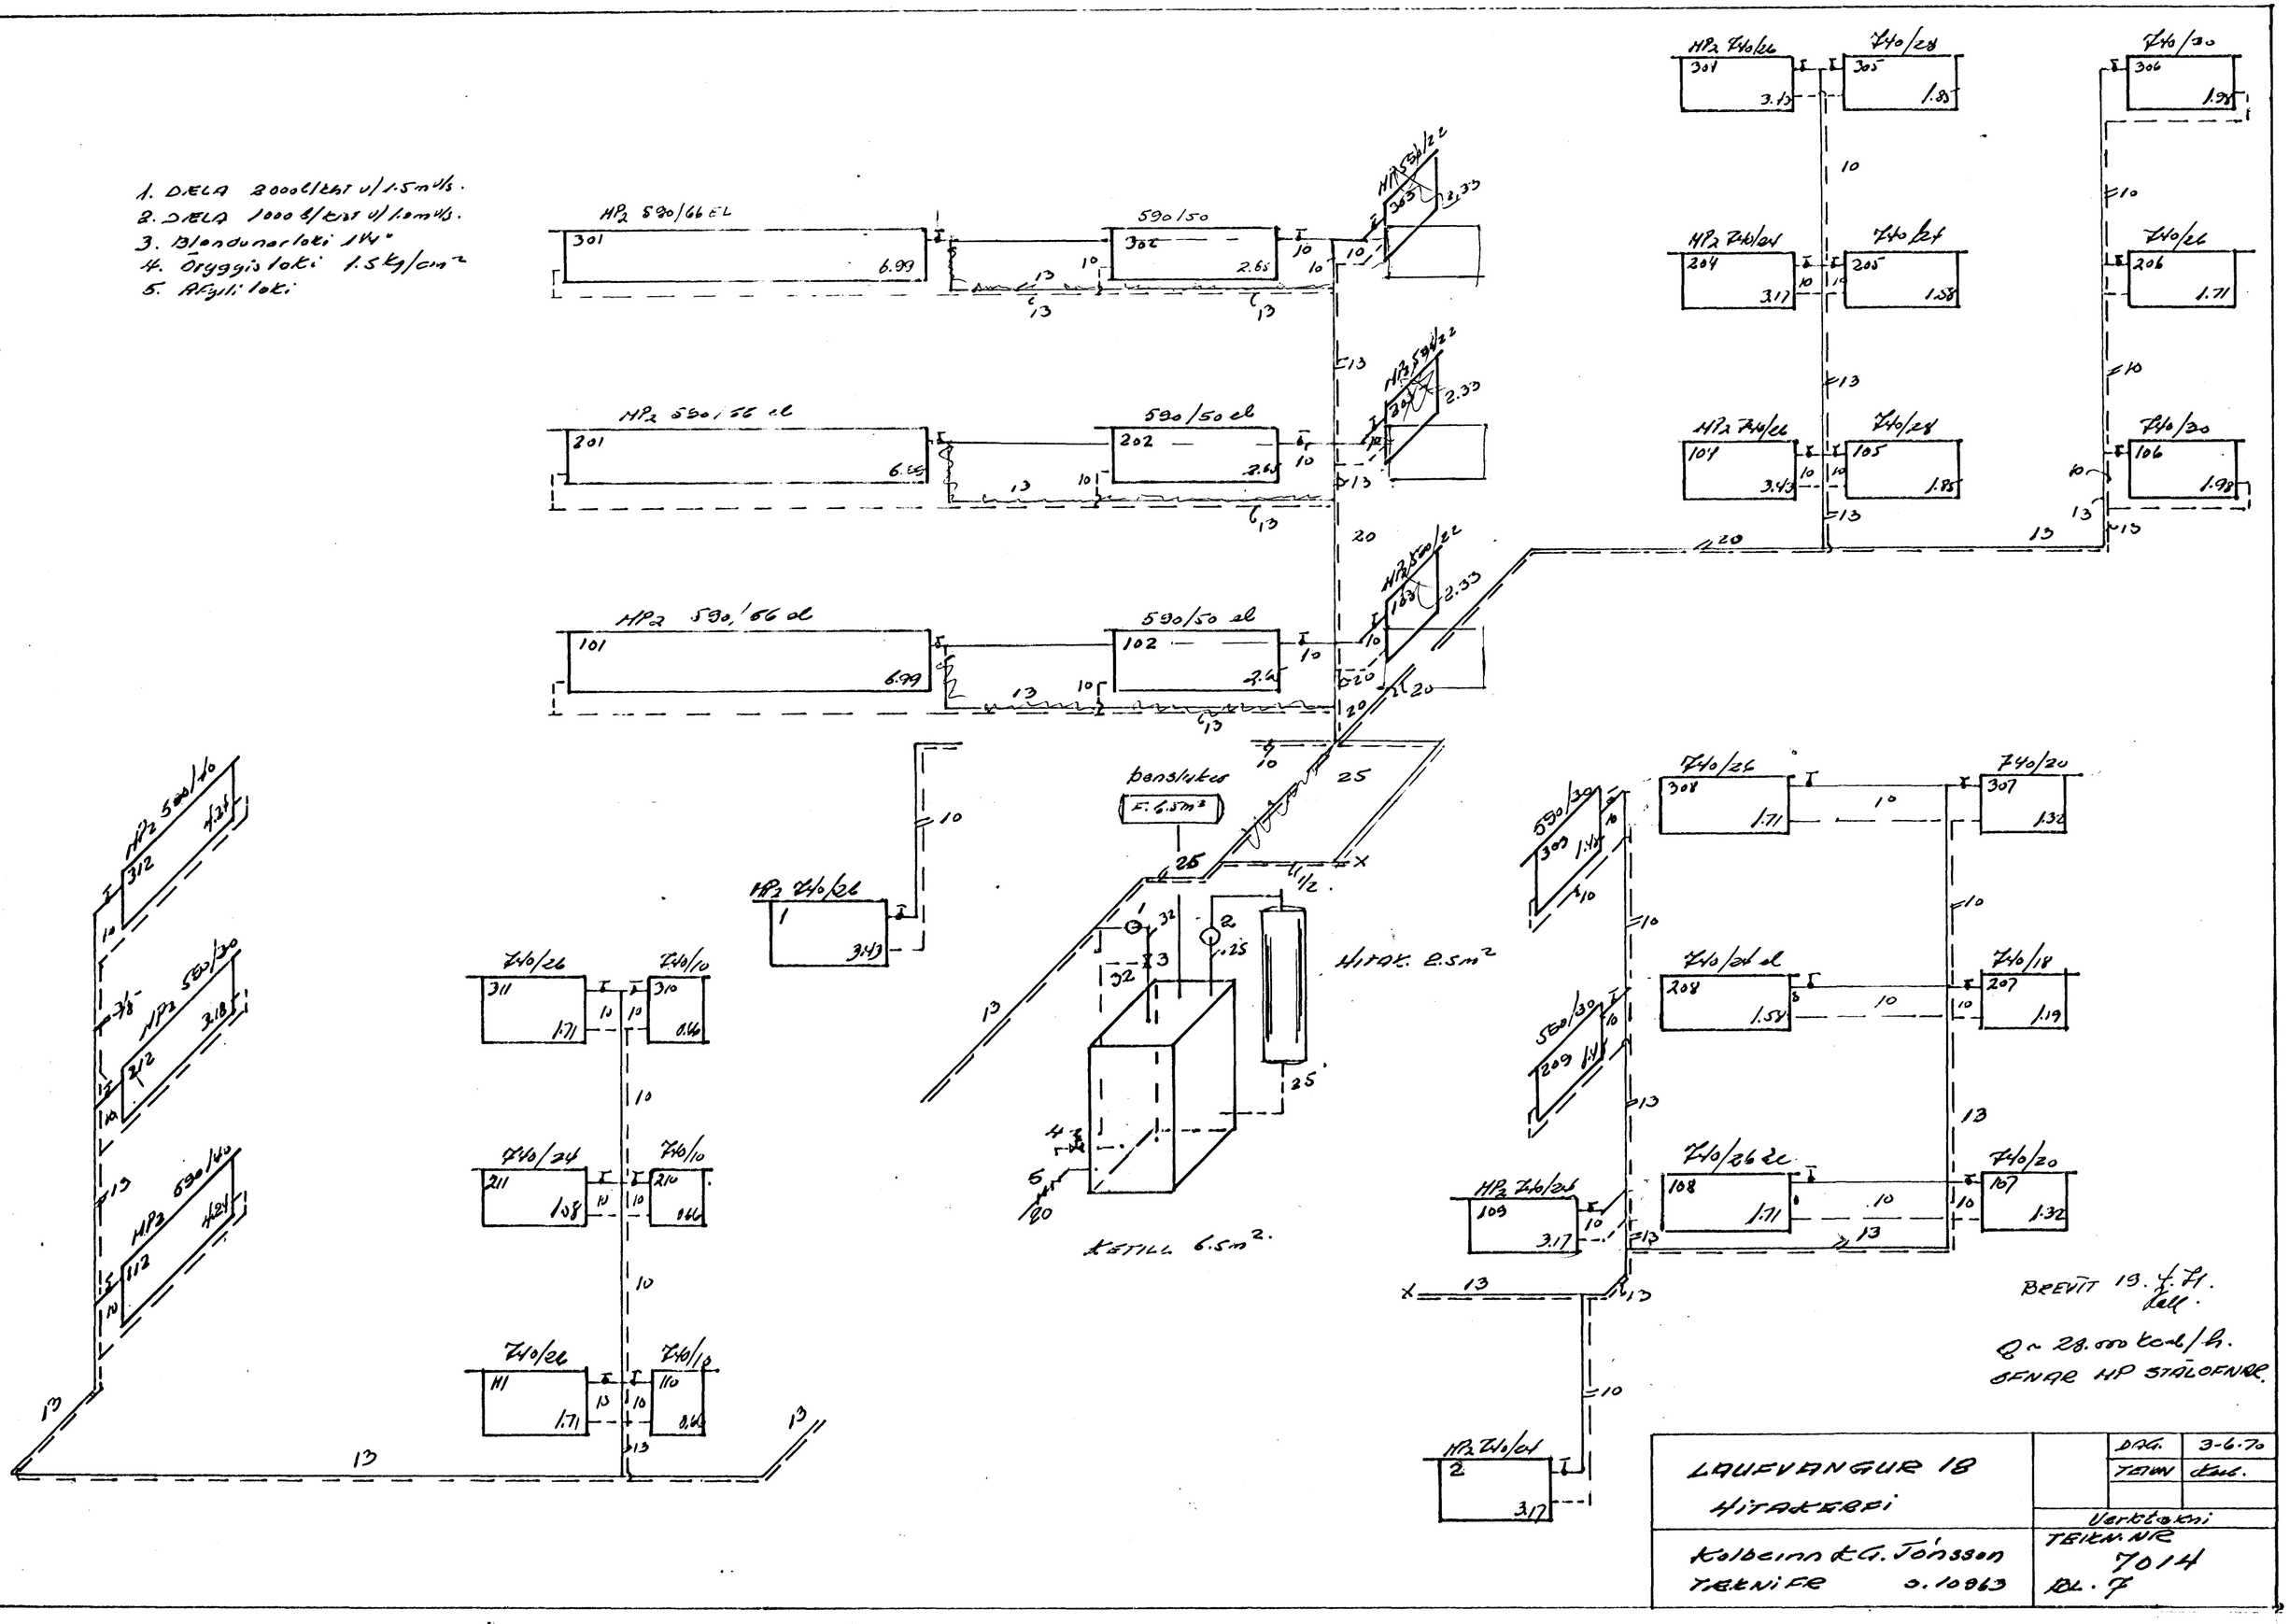

Brevit 19. f. Pl.
Fall.

Q ~ 28.000 kcal/h.
Sennar HP stálofnar.

LAUFVANGUR 18 Hitakerfi		DAG. 3-6-70 TEIKN. Ókn.
Kolbeinn & G. Jónsson TEKNIFR S. 10963		Verktaki TEIKN. NR. 7014 BL. 7