


Samþykkt á fundi bygginga-  
nefndar þ. 11. 8. 1988

BYGGINGAFULLTRÚINN  
HAFNARFIRÐI

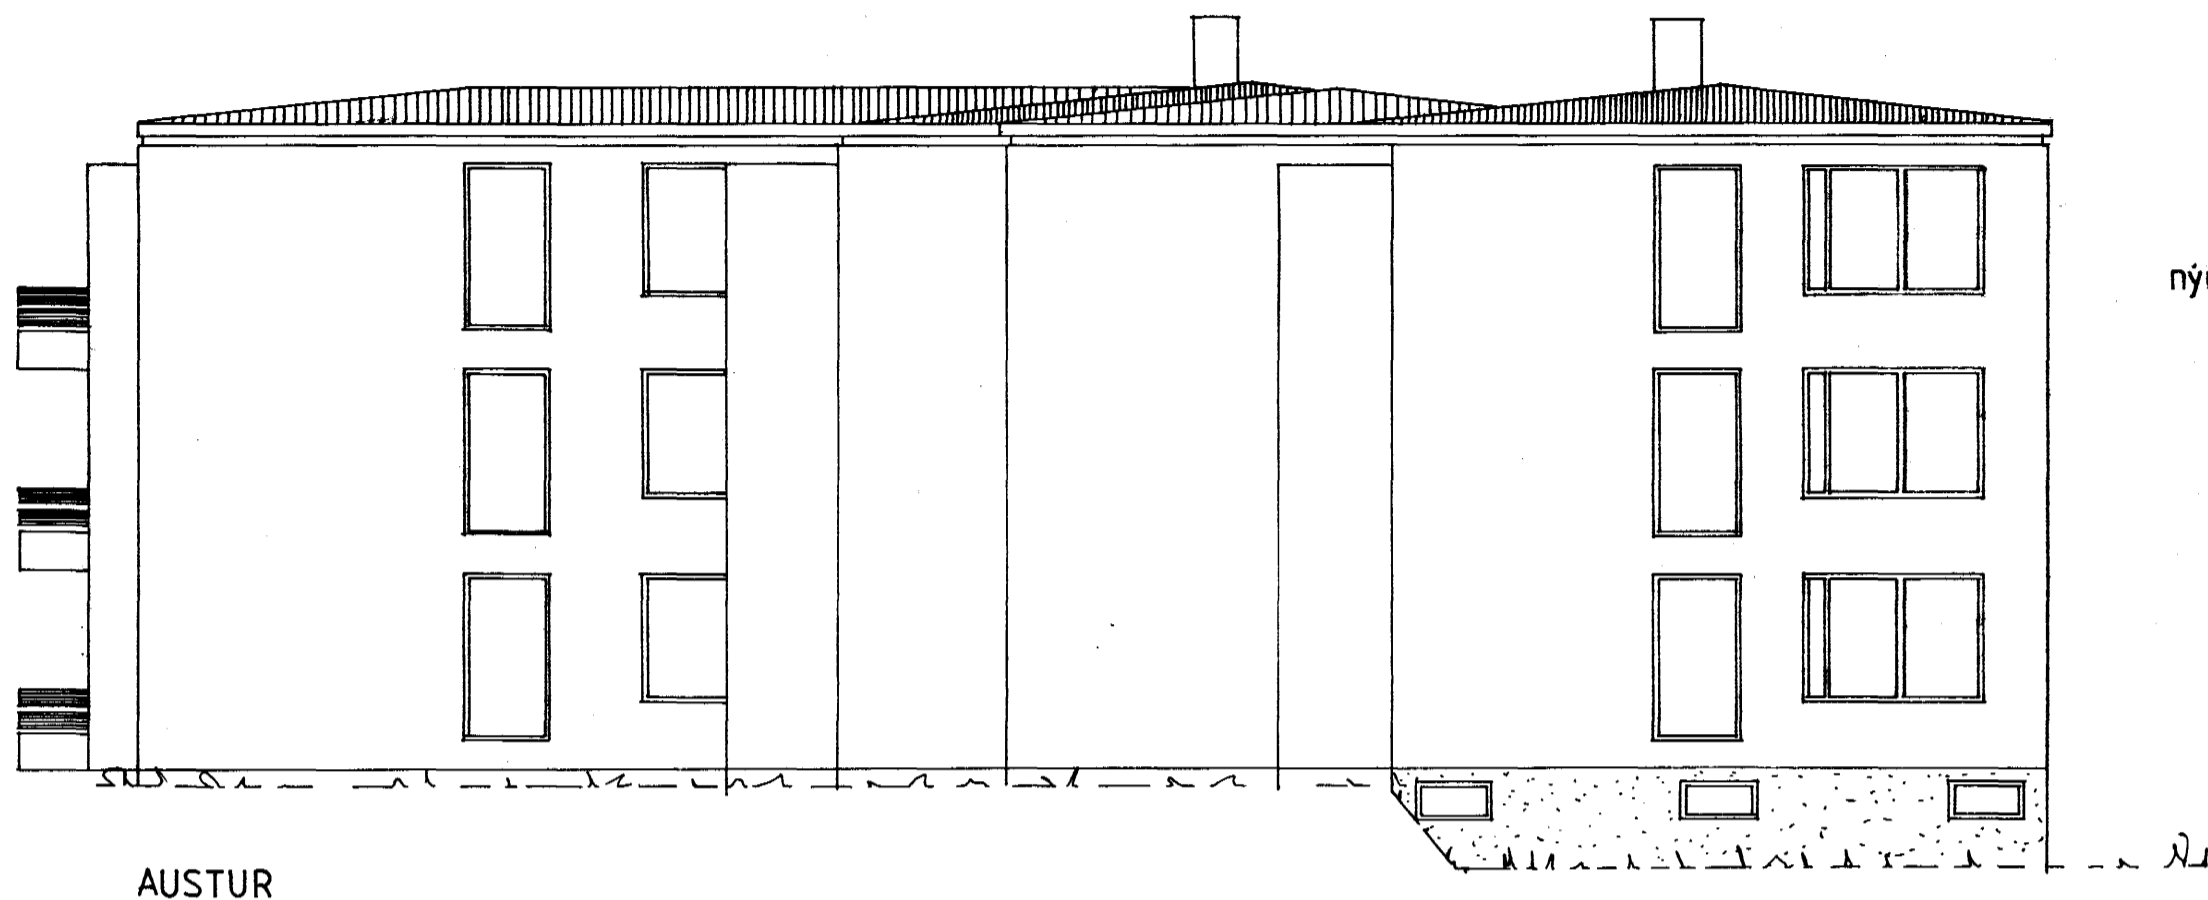

AUSTUR

nýr lódréttur póstur



SUÐUR

nýjir lódréttir póstar

ný opnanleg fög

Breyting á teikningu eftir Kjartan Sveinsson  
frá október 1969:

Nýjir lódréttir póstar  
og ný opnanleg fög.

**G L Á M A**

VINNUSTOFA SF NORDURSTIG 3A 101 REYKJAVÍK SÍMI 17010

Rb/Sfb			NÚMER
KVAFDI 1:100	BREYTT		
DAGS: JÚLÍ 88			
TEIKNAD SA	HANNAÐ J P		

**LAUFVANGUR 18**

ÚTLITSBREYTING

HALLDÓR GÍSLASON	arkitekt	FAÍ
JÓHANNES ÞÓRDARSON	arkitekt	FAÍ
SIGURDUR HALLDÓRSSON	arkitekt	FAÍ

