



VESTURHÍÐ

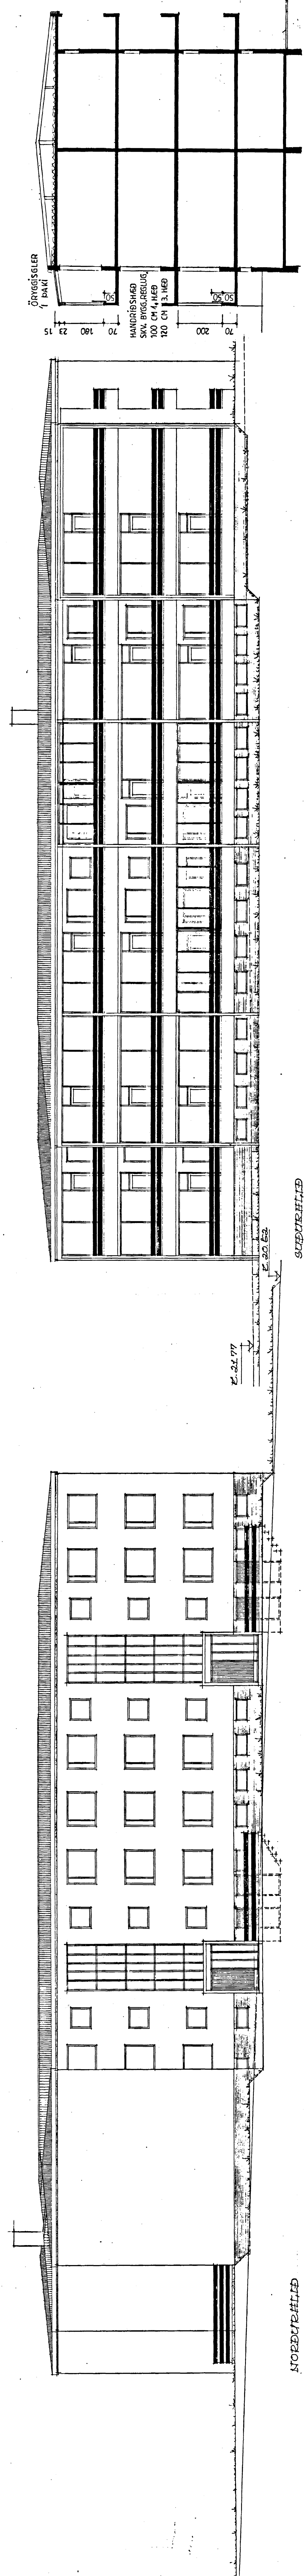

SÚÐURHÍÐ

SNÍÐ E-E M,1:100

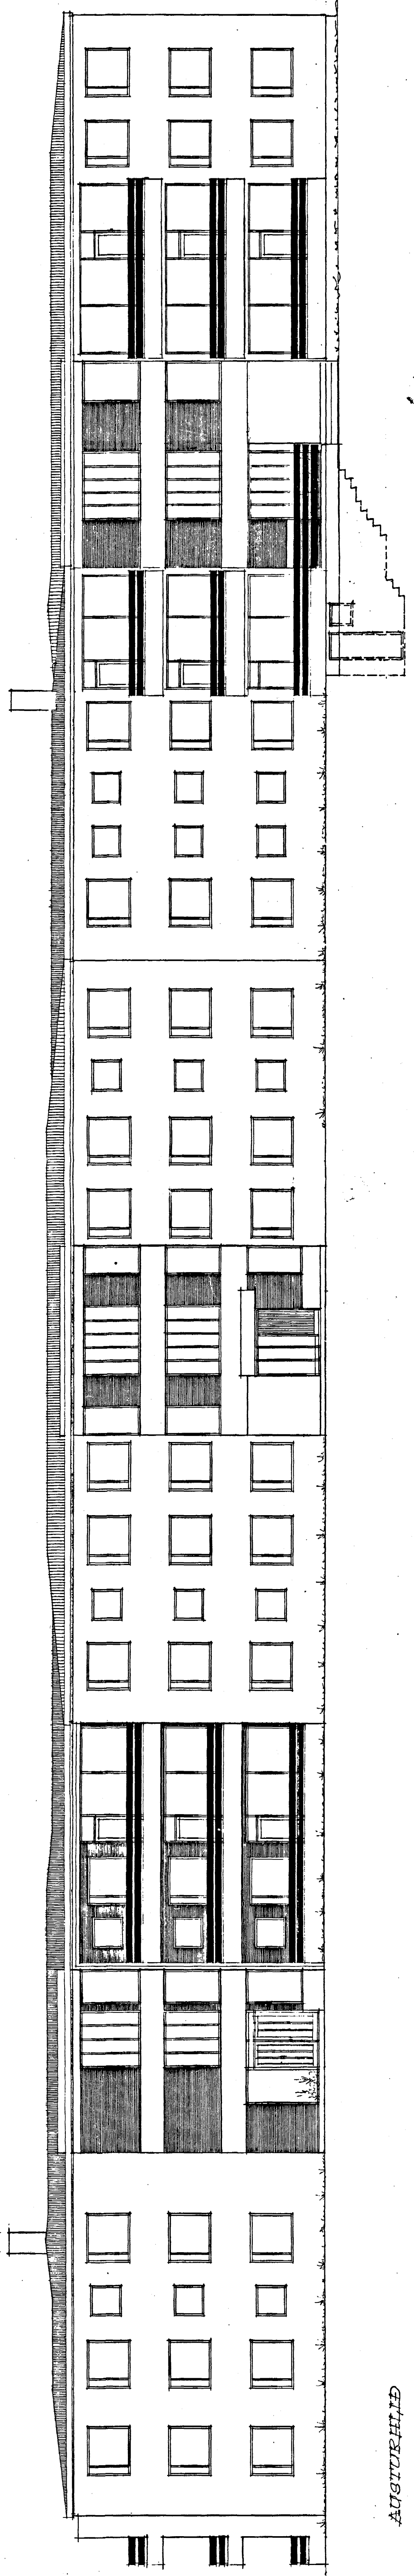

AUSTURHÍÐ

BRETTI NÓVEMBER 1999.
SVALARLÖGNUM BRETTI VÍÐ Á ÍBÚÐUM
NR. 4, 5 OG 15 LAUFVANGI 1.
SVALARLÖGNUM ERU ÚR HVÍTLÖGNUM ÁRÞRÓFLUM OG GLERI
Þvíðin Ögöfjörður E.V.F. KT. NR. 90-4639
Sveinur Ögöfjörður
BRETTI Í JÚNÍ 1973
Ólafur Ólafsson
BRETTI Í JÚLÍ 1969
Ólafur Ólafsson
REKJAVÍK Í FEBRÚAR 1969
Ólafur Ólafsson