


Samþykkt á fundi bygginga-
nefndar þ. 19 / 9 1990
BYGGINGAFULLTRÚINN
Í HAFNARFIRDI
[Signature]

NTK FERGLAG R. STETT FERMANA VÍÐ
ANDDYRISHÚS

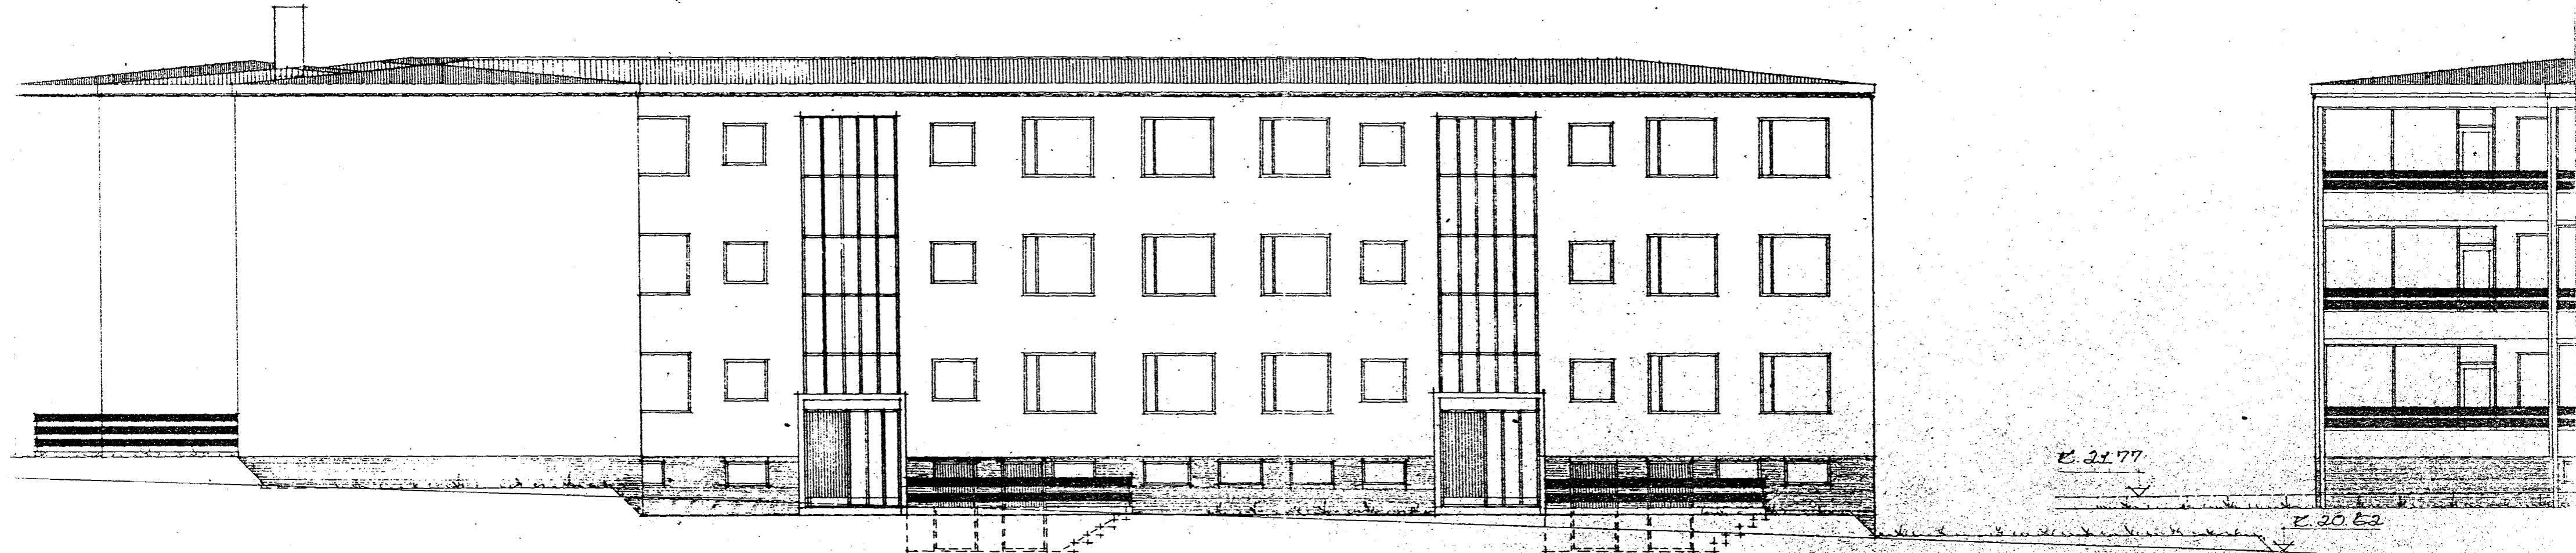


NORÐURHLÍÐ

SÚÐURHLÍÐ

± 21.77

± 20.62

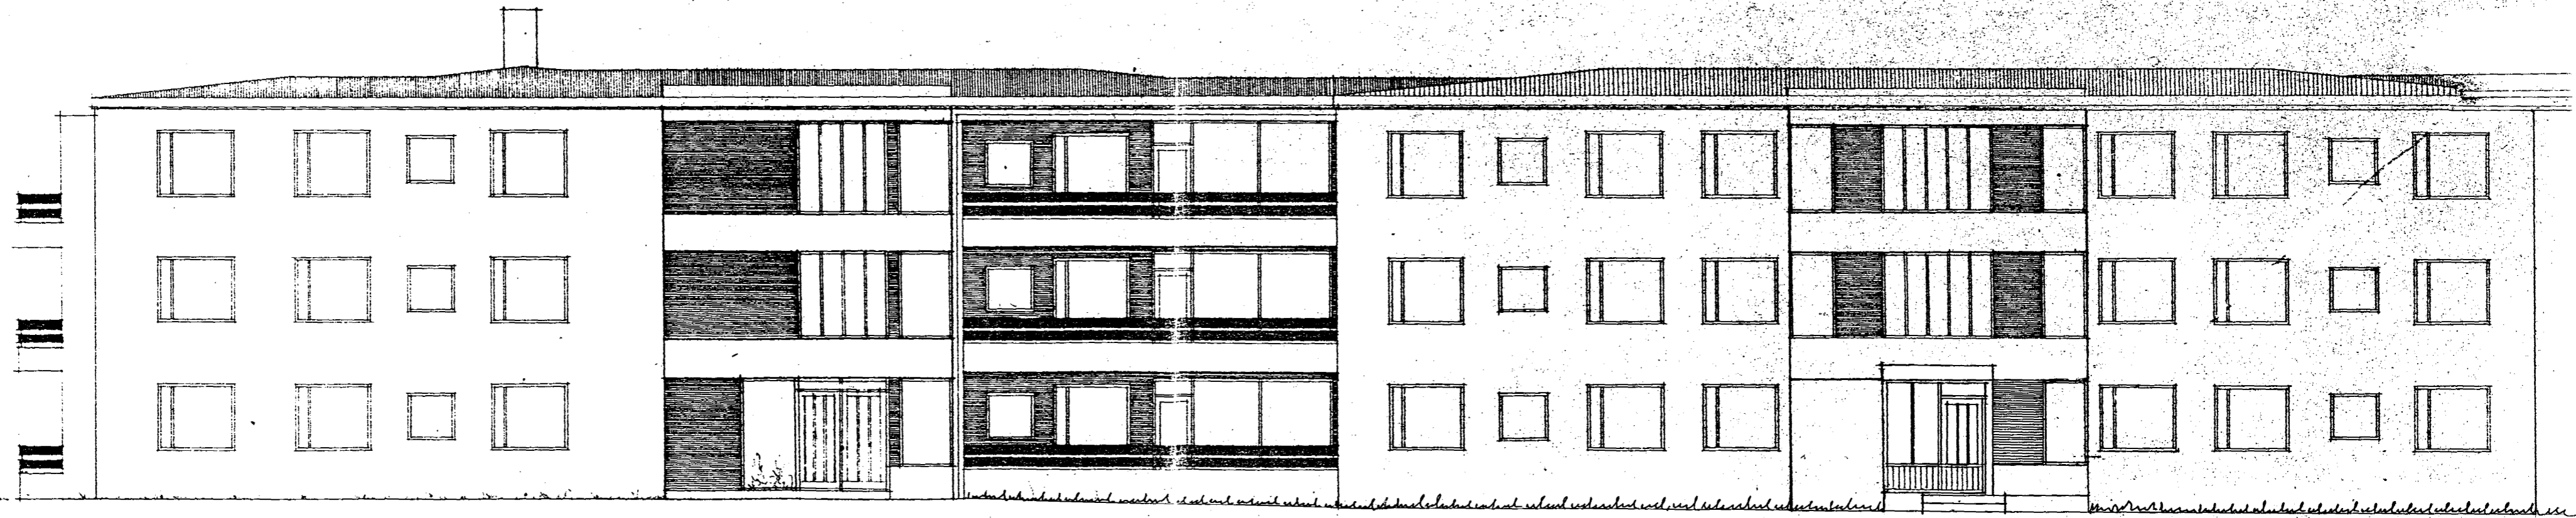

LAUFVANGUR NR. 3

AUSTURHLÍÐ

BREYTT Í SEPTEMBER 1990 MEÐ LEYFI KJARTANS SVEINSSONAR
Gudlaugur Friðþjófsson

Þreytt í febrúar 1982
Kjartan Sveinsson