



Ábykkt á fundi byggingar-  
ráðs 17.3.1993  
BYGGINGARFRÆÐINGUR  
B.F.Í. HAFNARFIRÐI  
Siguþ. Þorvarðarson

BLAÐ 4/4


Ganga skal frá opnu  
eldetaði í samræmi  
við reglugerðir

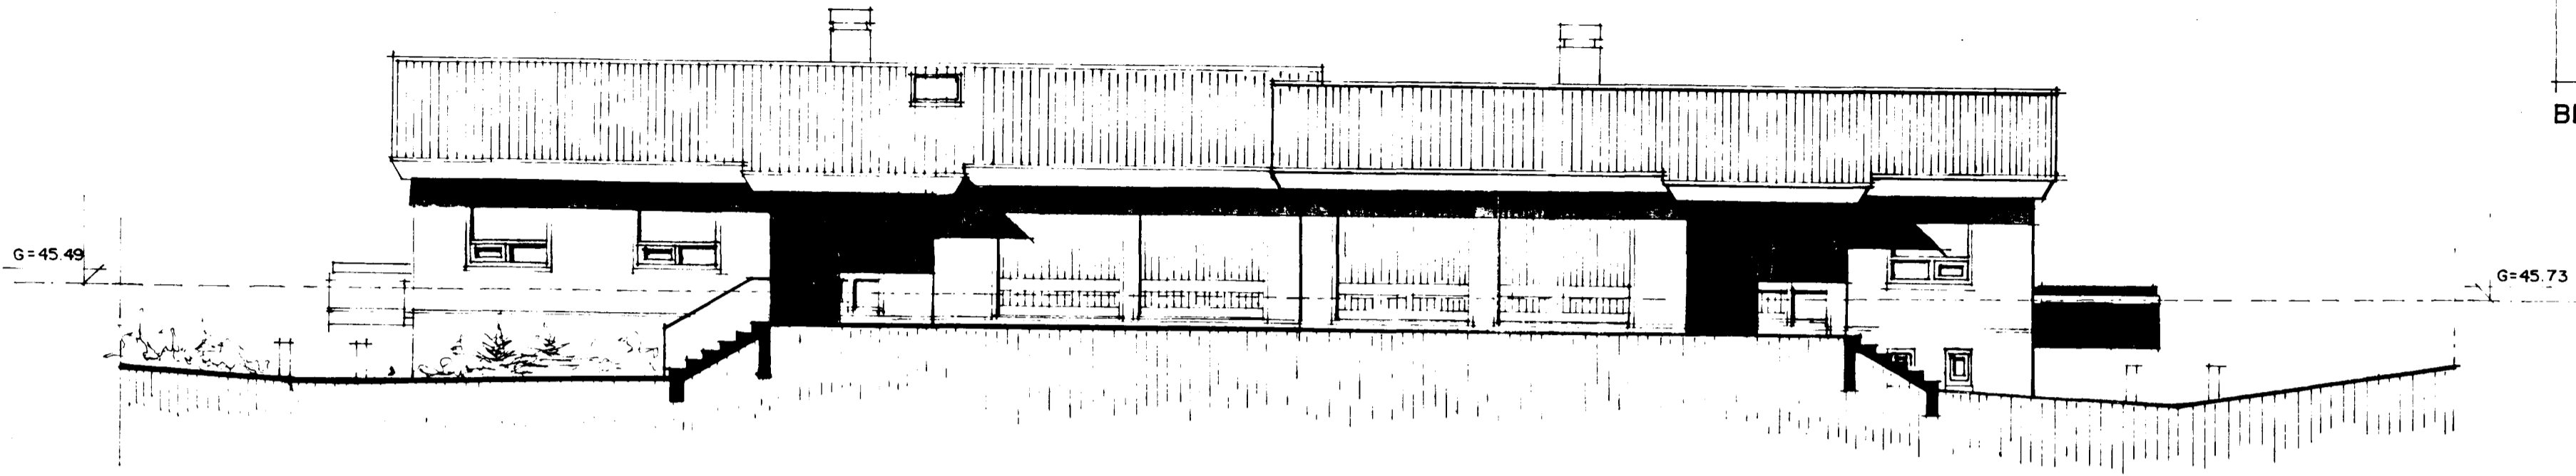

NORÐAUSTUR MKV. 1:100

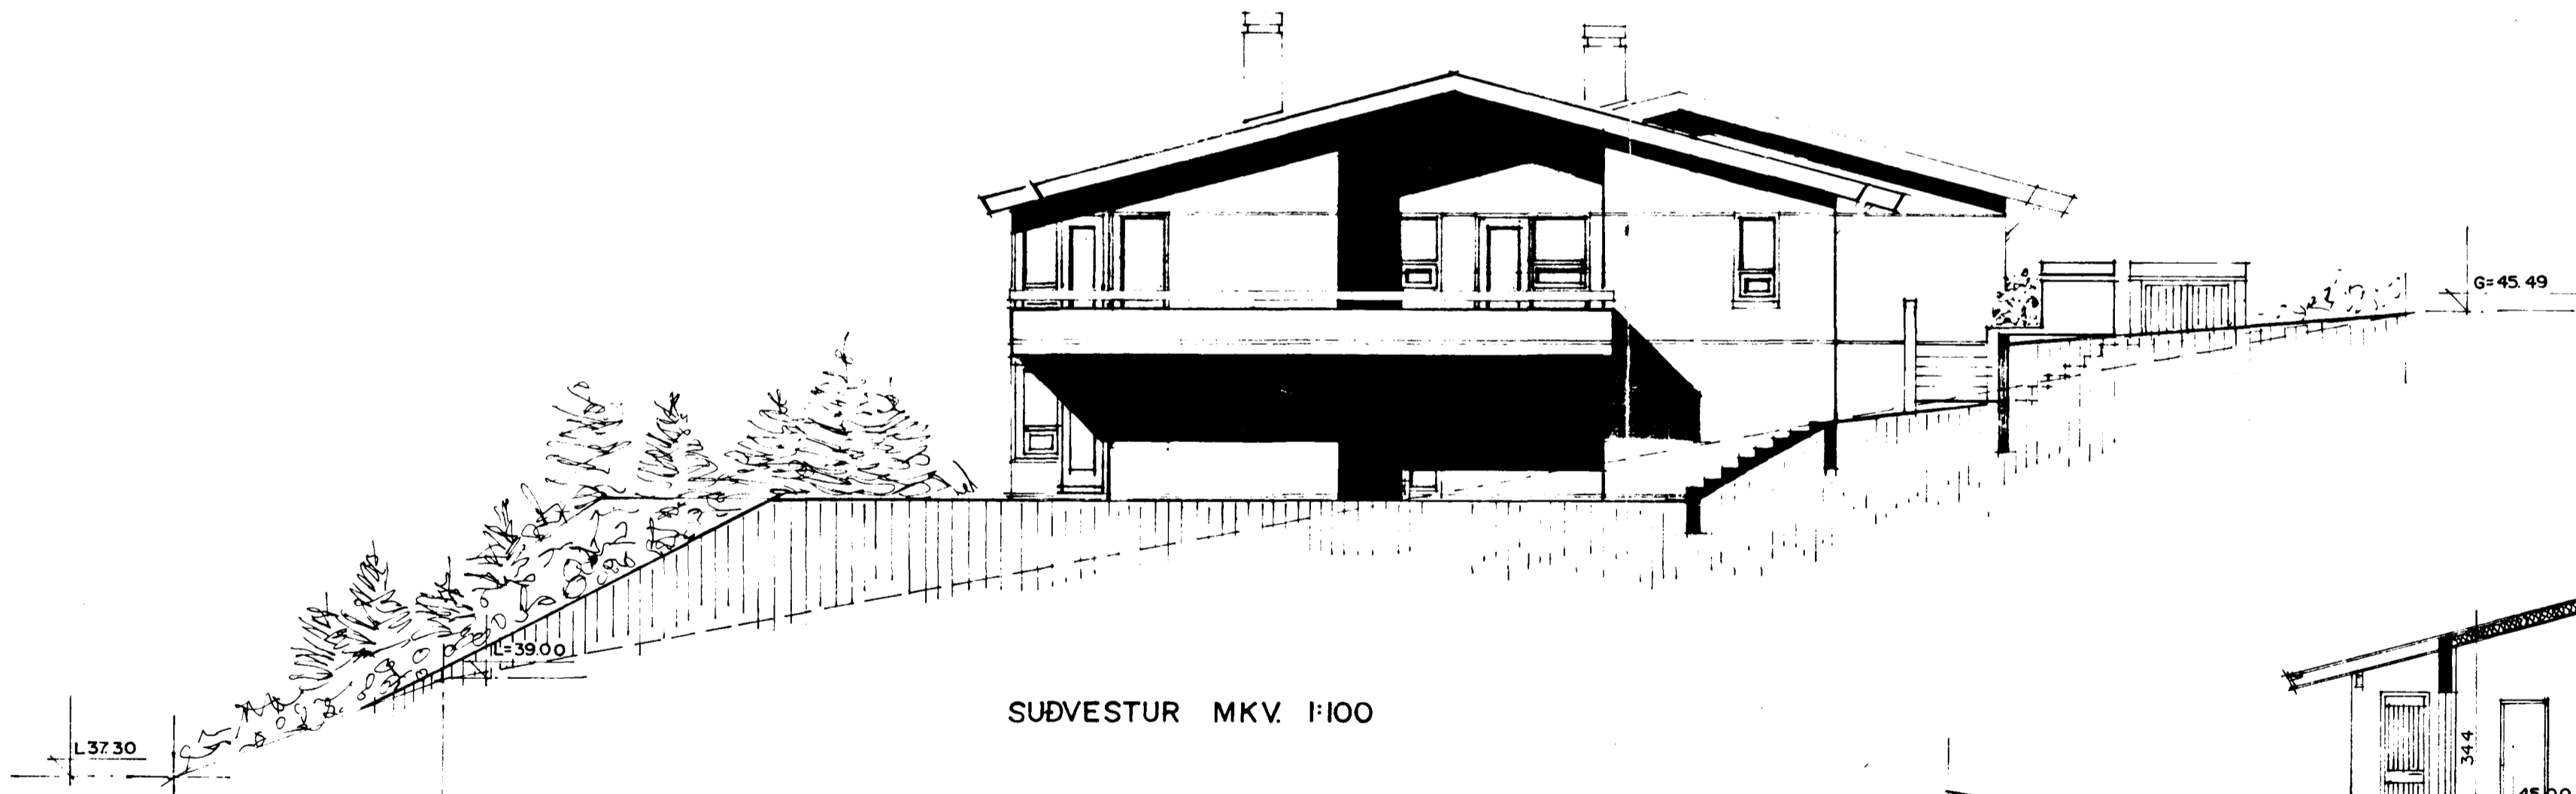

SUÐVESTUR MKV. 1:100

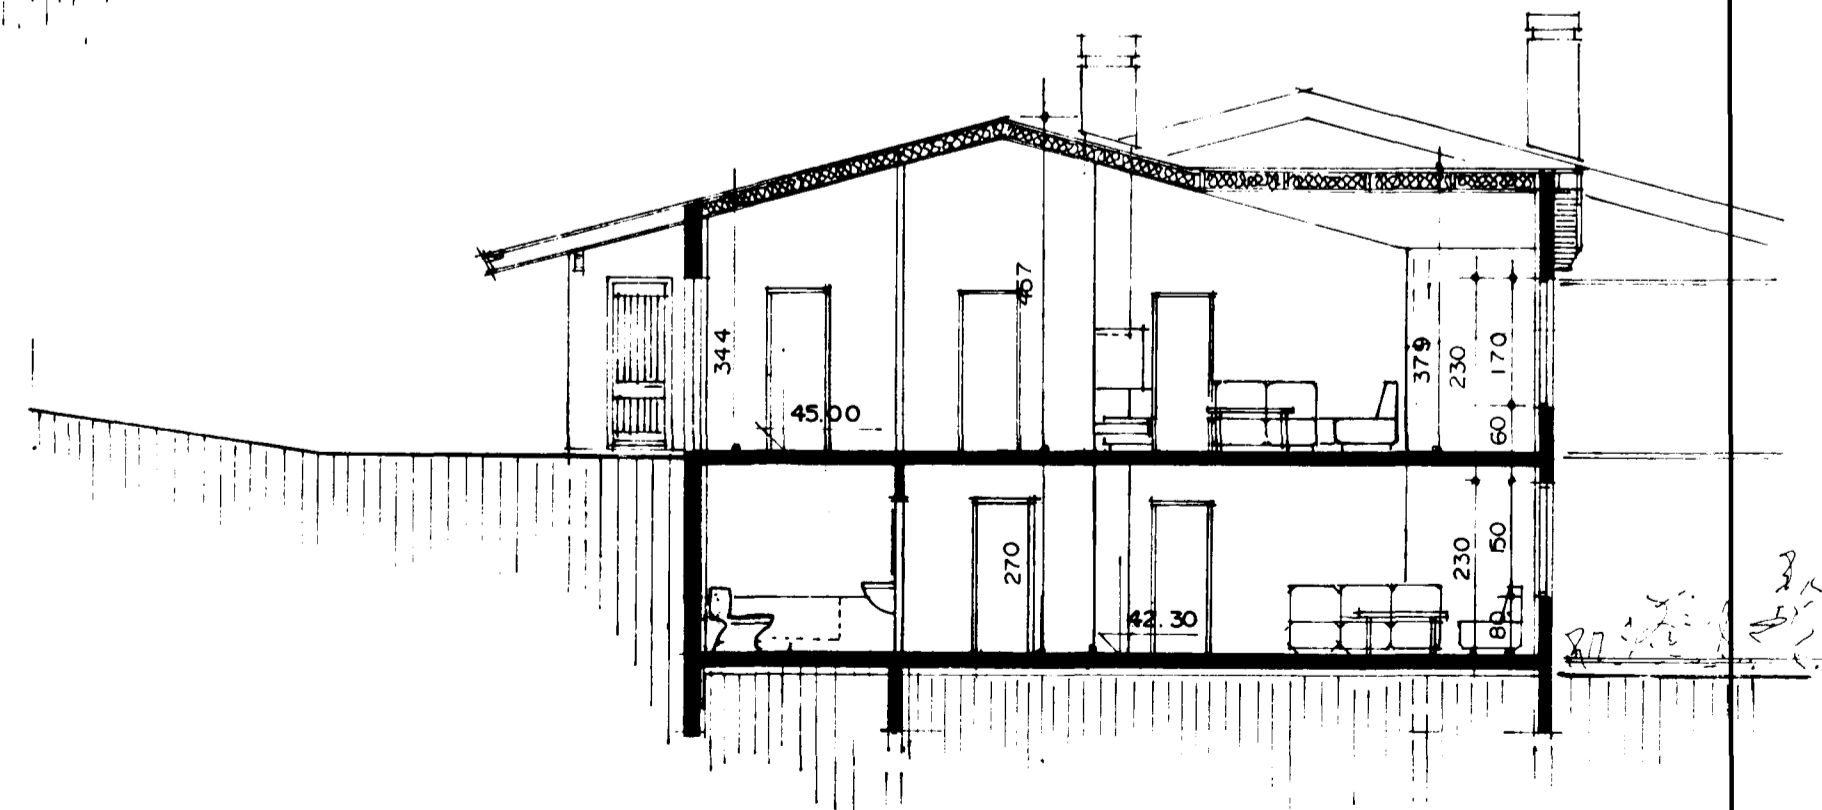

SNID B - B MKV. 1:100

GAFL Á HÚSI NR 12 BREYTT MAÍ 1991  
BREYTT Í MARS 1991 TEIKN ARINN Í HÚS NR 10

*Siguþ. Þorvarðarson*