


Samþykkt á fundi bygginga-  
nefndar þ. 17.13. 1993.

BYGGINGAFULLTRÚINN  
Í HAFNARFIRÐI


*Sigurður Þorvarðarson*

BLAÐ 3/4

Örnge skal frá öðru  
eldstaði í samræmi  
við restina

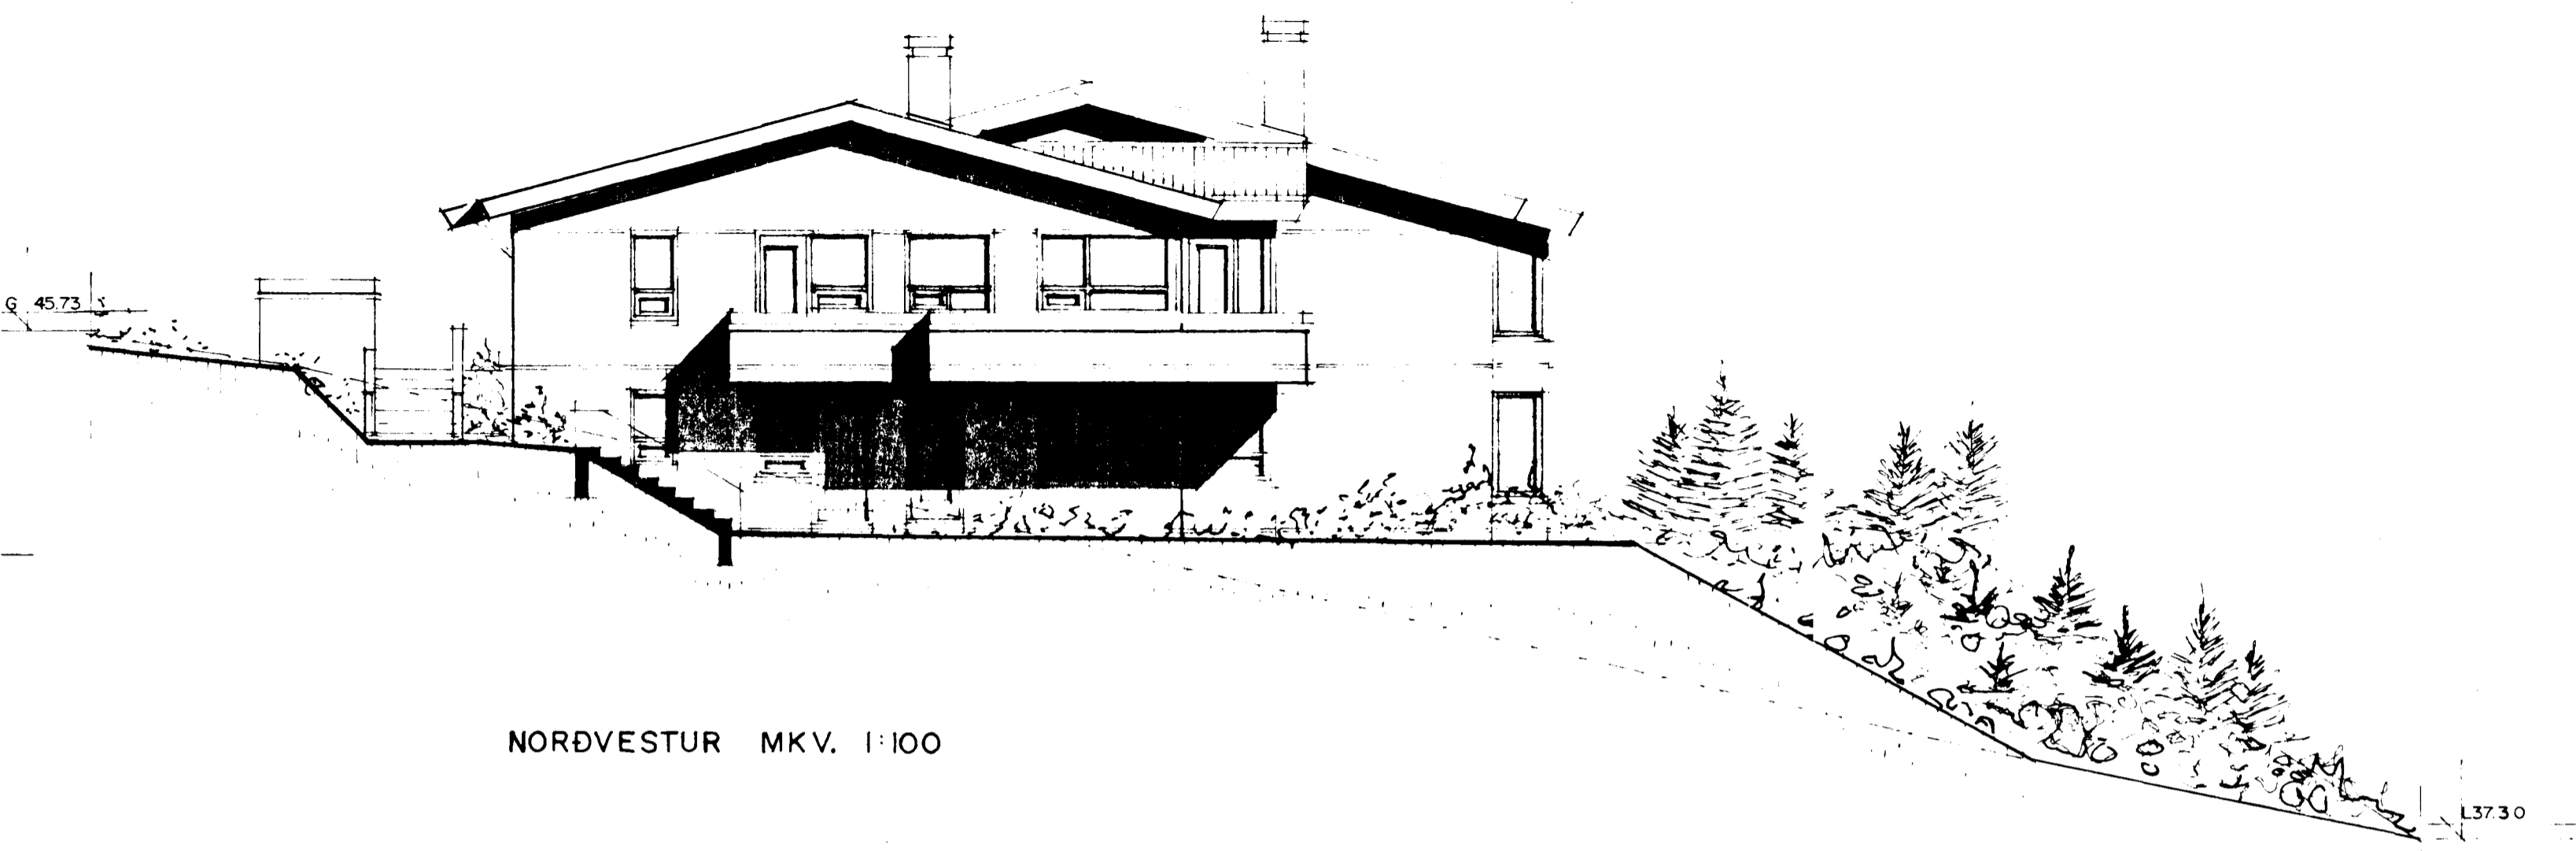

NORÐVESTUR MKV. 1:100

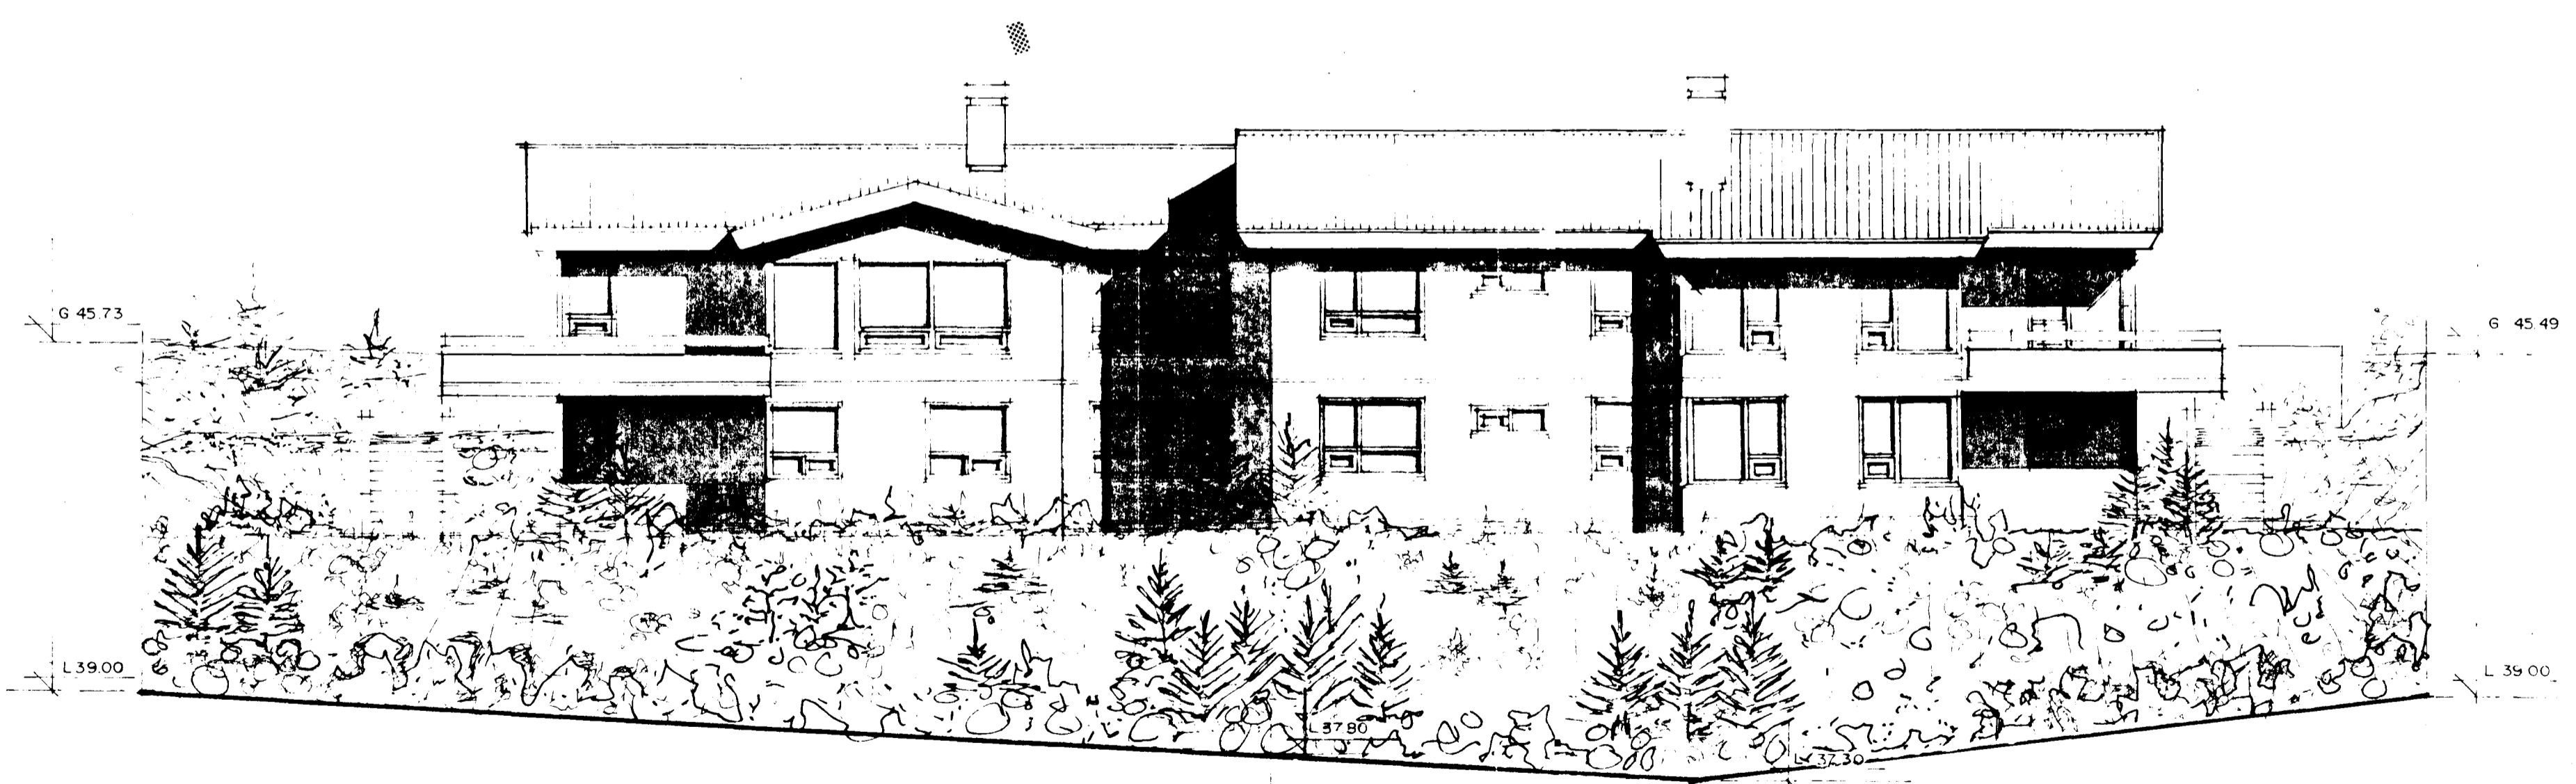

SUÐVESTUR MKV. 1:100

BREYTT Í MARS 1991. TEIKN. ARINN Í HÚS NR. 10

*Sigurður Þorvarðarson*