
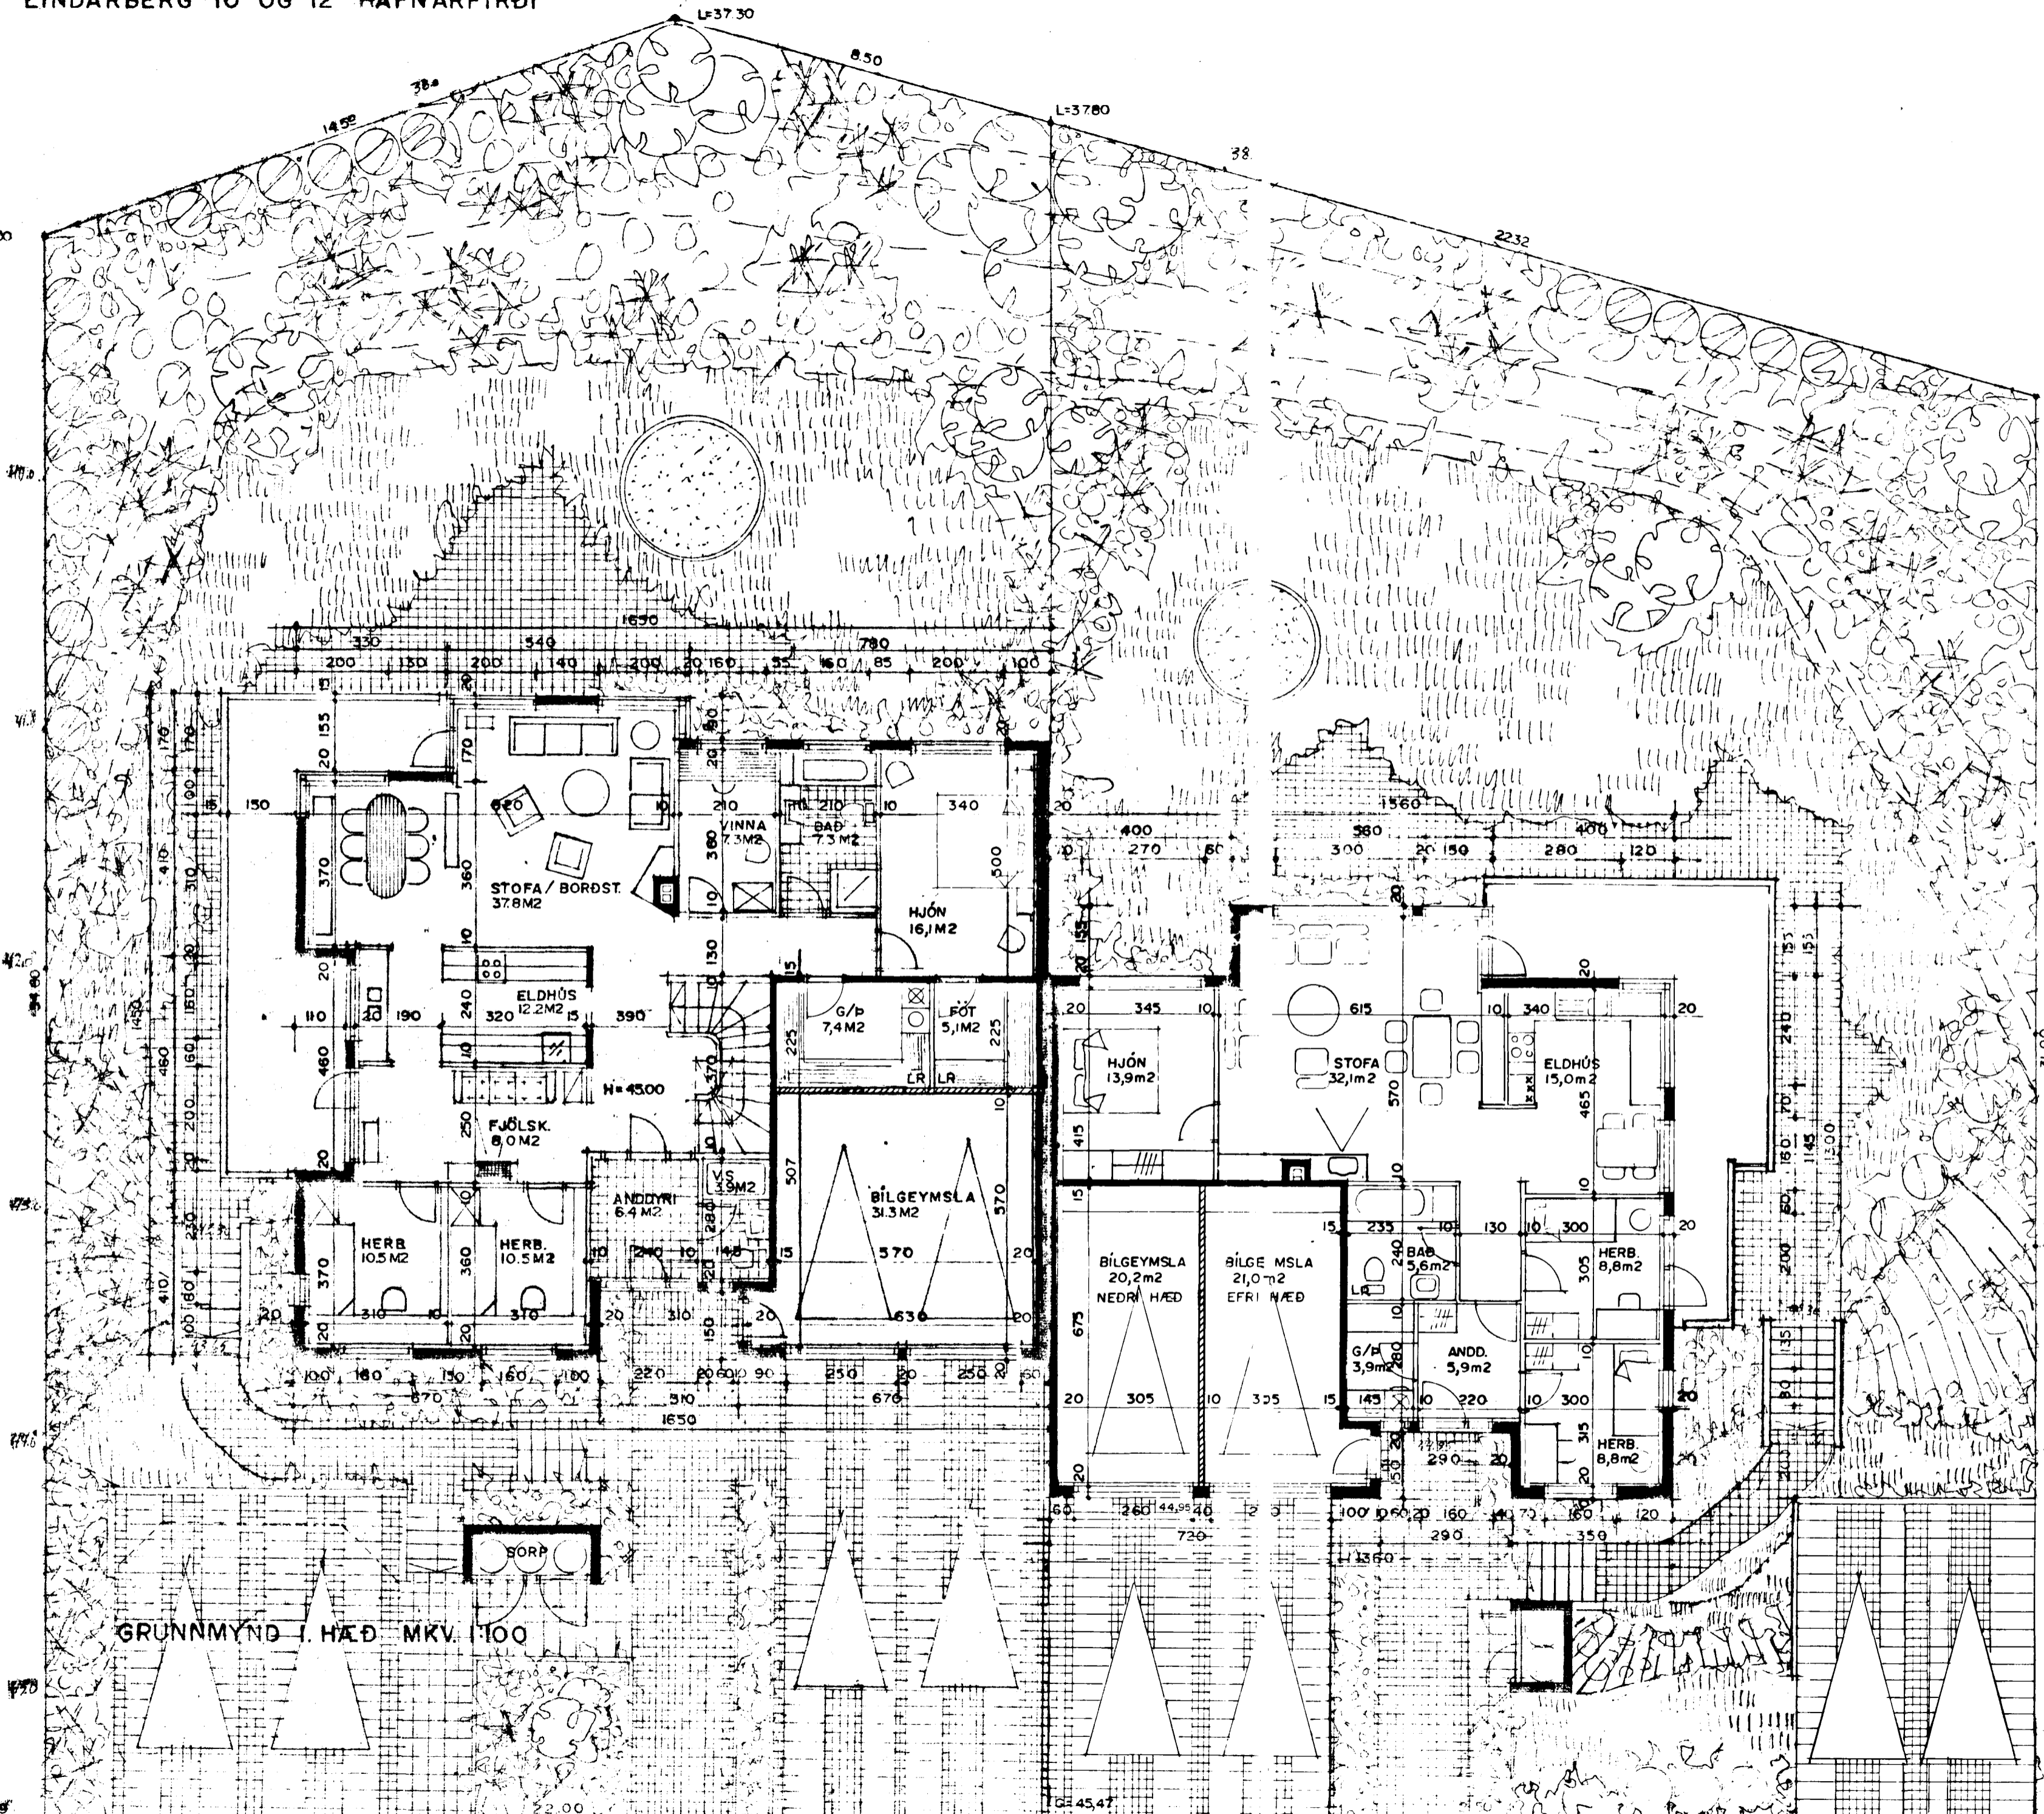


Samþykkt á fundi bygginga-  
nefndar p. 6/5 1993  
BYGGINGAVALTRÚINN  
Í HAFNARFIRÐI  
*Sigurður Þorvaldsson*

BLAÐ 1/4

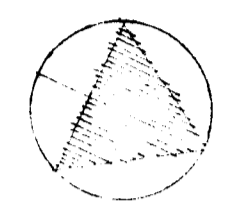

STÆRDIR HÚSSINS VÍÐ LINDARBERG NR 10	
JARÐHÆÐ	113,5 M2 BR.
1. HÆÐ	159,6 M2 BR.
SAMTALS	273,1 M2 BR.
ÞAR AF BÍLG.	46,1 M2 BR.
JARÐHÆÐ	306,5 M3 BR.
1. HÆÐ	610,0 M3 BR.
SAMTALS	916,5 M3 BR.
FLATARMÁL LÓÐAR	731,0 M2
ÍBÚÐ A 1.HÆÐ	137,3 M2 BR.
ÞAR AF BÍLG.	23,8 M2 BR.
SAMTALS	529,9 M3 BR.
ÍBÚÐ A JARÐHÆÐ	135,8 M2 BR.
ÞAR AF BÍLG.	22,3 M2 BR.
SAMTALS	386,6 M3 BR.
STÆRDIR HÚSSINS VÍÐ LINDARBERG NR. 12	
JARÐHÆÐ	216,91 M2 BR.
1. HÆÐ	216,91 M2 BR.
SAMTALS	433,82 M2 BR.
JARÐHÆÐ	585,65 M3 BR.
1. HÆÐ	850,79 M3 BR.
SAMTALS	1436,44 M3 BR.
ÍBÚÐ Á 1. HÆÐ/JARÐHÆÐ:	270,82 M2 BR.
ÞAR AF BÍLG.	48,95 M2 BR.
SAMTALS	995,53 M3 BR.
ÍBÚÐ Á JARÐHÆÐ:	163,30 M2 BR.
FLATARMÁL LÓÐAR	822,5 M2

GRUNNMYND 1. HÆÐ MKV. 100

NR. 12 BREYTT Í TVÆR ÍBUDIR OKT. 1990  
BREYTT Í MARS 1991; TEIKN. ARINN Í HÚS NR. 10  
BREYTT Í MAÍ 1991; BREYTTAR STÆRDIR VEGNA  
BREYTT A JARÐHÆÐ Í NR. 12  
BREYTT Í AGÚST 92 LEIÐBEIÐAR SÍÐAN NR. 12  
NR. 10 BREYTT Í TVÆR ÍBUDIR FEB. 1993  
NR. 12 JARÐHÆÐ BREYTT APRIL 1993  
NR. 12 EF. 1993