



Samþykkt á fundi bygginga-
nefndar þ. 615 1993.
BYGGINGAFULLTRÖNN
Í HAFNARFIRÐI
Sigurður Þorvarðarson


BLAÐ 2/4

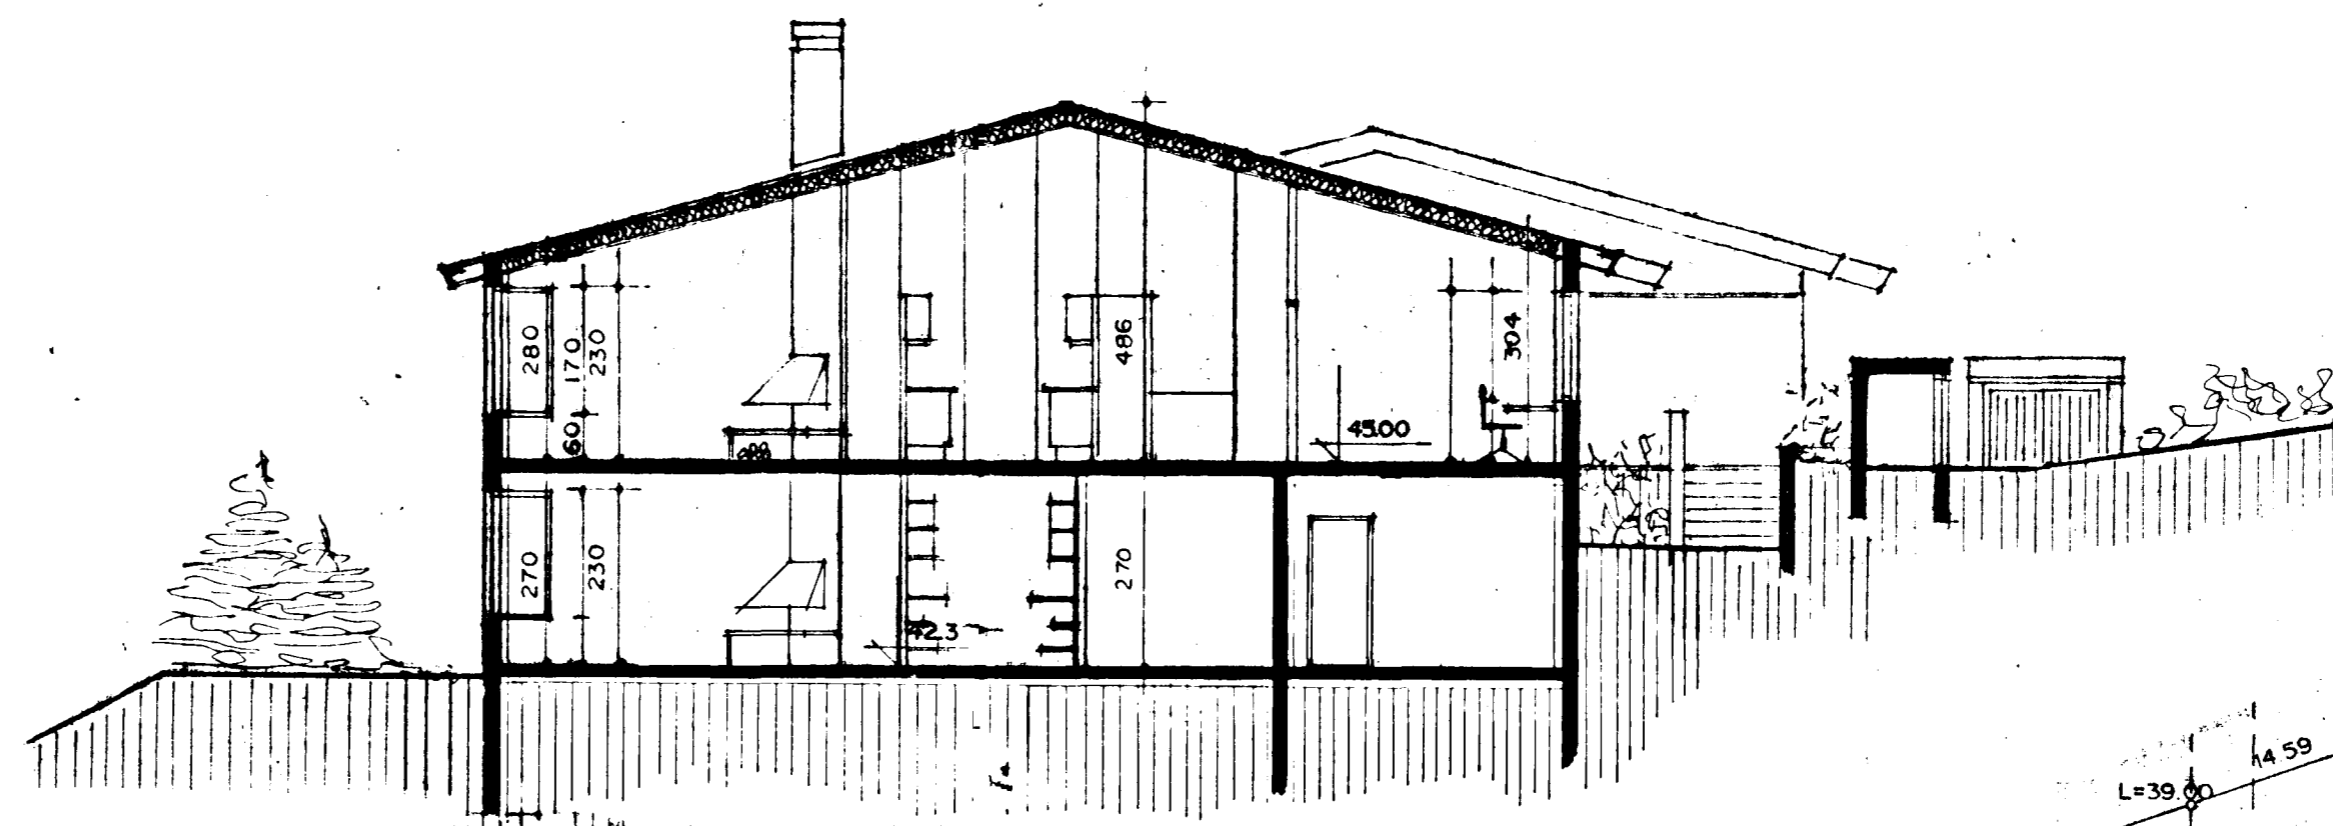

SNÍÐ A-A MKV. 1:100

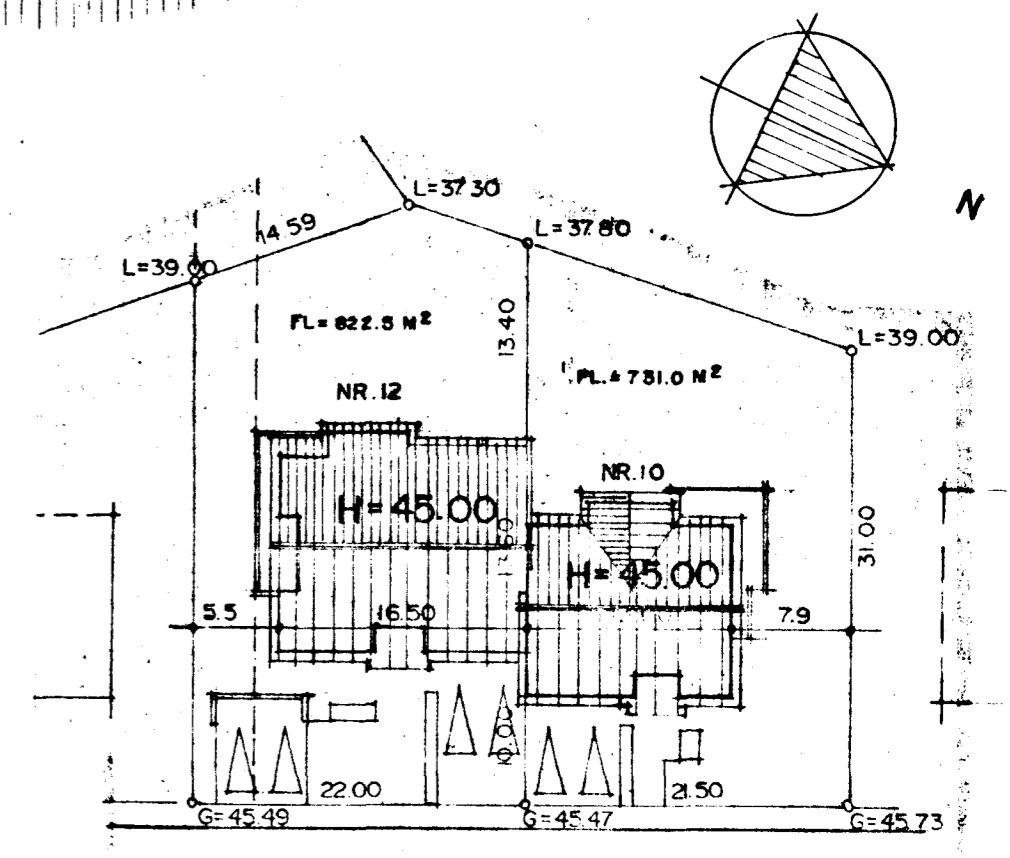

AFSTÖÐUMYND MKV. 1:500

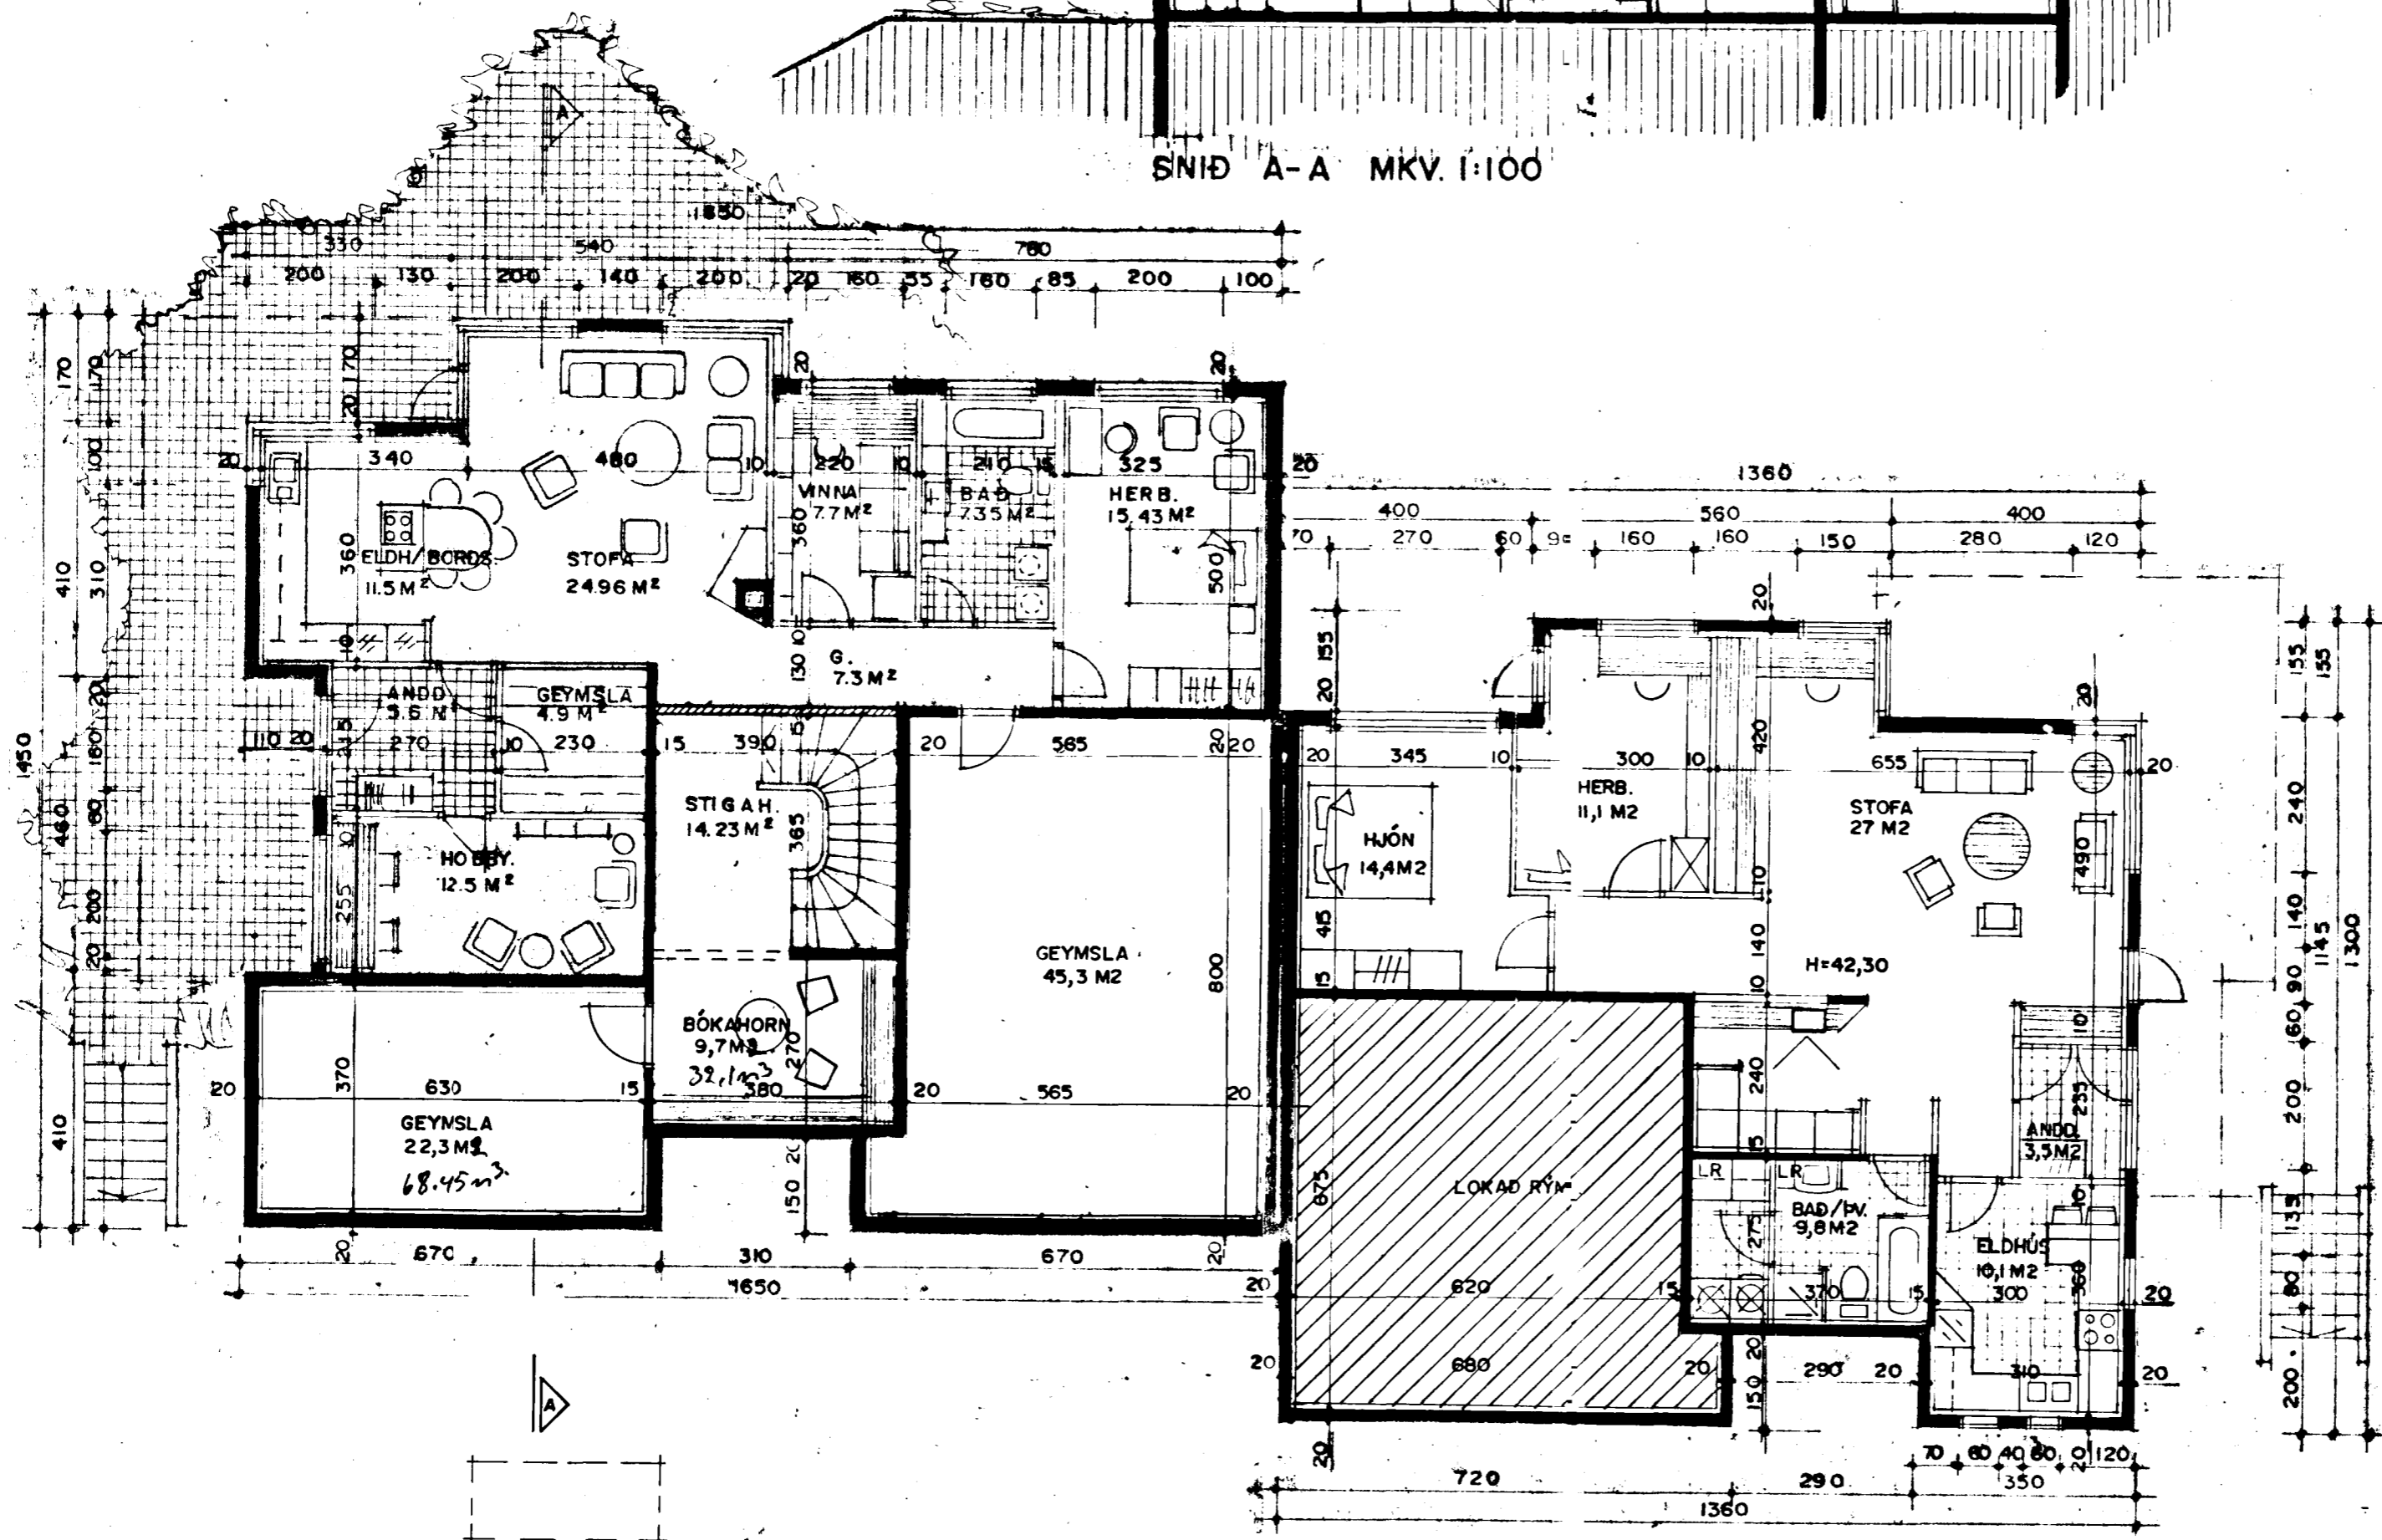

GRUNNMYND JARÐHÆÐ MKV. 1:100

SKYRINGAR/BYGGINGARLÝSING:

UNDIRSTÖÐUR: STADSTEYPTAR
BOFNPLATA: STADSTEYPT Á HRAUNFYLLINGU
ÚTVEGGIR: STADSTEYPTIR 20 SM. 7 SM
 EINANGRUN, 2SM MÚRHÚÐ

LOFTPLATA JARÐHÆÐAR: STADSTEYPT.
 HEILKETT MED 1"X6" BORDVID, PAK-
 PAPPÍ OG ÞAKSTÁL, ÞAKEINANGRUN 20 SM
 STEINULL.

LOFTAKLÆDNING: 16MM. SPÓNAPLÖTUR, MÁLADAR.
LR. TÁKNAR LOFTRÆSTINGU:
B-30 ELÐVARNARHURD
KÖLNUNARTÖLUR EINSTAKRA BYGGINGAHLUTA SÞU Í SAMRÆMI VÍÐ
Í.S.T. 66.

NR. 12 BREYTT Í TVÆR ÍBÚÐIR OKT. 1990
 SUPPFYLLTUM RÝMUM Í NR. 12 OG SKIPULAGI
 Í NR. 10 BREYTT Í MAÍ 1991 HOBBYH. FÆST
 MILLI ÍBÚÐA 1 NR. 12 Í MAÍ 1991 STÆRDIR LEIÐRETTAR
 ÁGÚST 1992
 NR. 10 BREYTT Í TVÆR ÍBÚÐIR FEB. 1993
 NR. 10 NEDRIÐAR BREYTT MAR. 1993. APRIL 1993
 NR. 12 JARÐHÆÐ BREYTT APRIL 1993
 NR. 12 EFR. 1993 BREYTT APRIL 1993