


GRUNNMÝND 1:50

ÁSKILIÐ, ELÐRI
TEIKNING ÓGILD

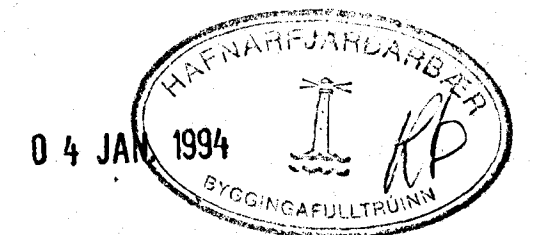

03	AGÚST '93	BETT VIÐ OFLUM NR 101A OG 109	GH
02	APRIL '93	OFN 108 Í GEYMSLU TEKIN. OFN 107 STAKKABUR	GH
01	NOV '92	BETT VIÐ OFN 111	GH
BR.NR.	DAGS	EÐLI BREVTINGAR	SIGN.
LINDARBERG 12 HAFNARFIRÐI HITA-VATNS OG FRÆNNISLAGNIR JARDHÉÐAR. MÆLIKV. 1:50			DAGS HAUNAD TEIKNAD VERK NR. 9044
SIGURÐUR ÞORLEIFSSON TEKNIFRÆÐINGUR F.T.F.I. STRANDGÖTU 11 HAFNARFIRÐI SÍMI 54751/54255			BLAD NR. 2-03