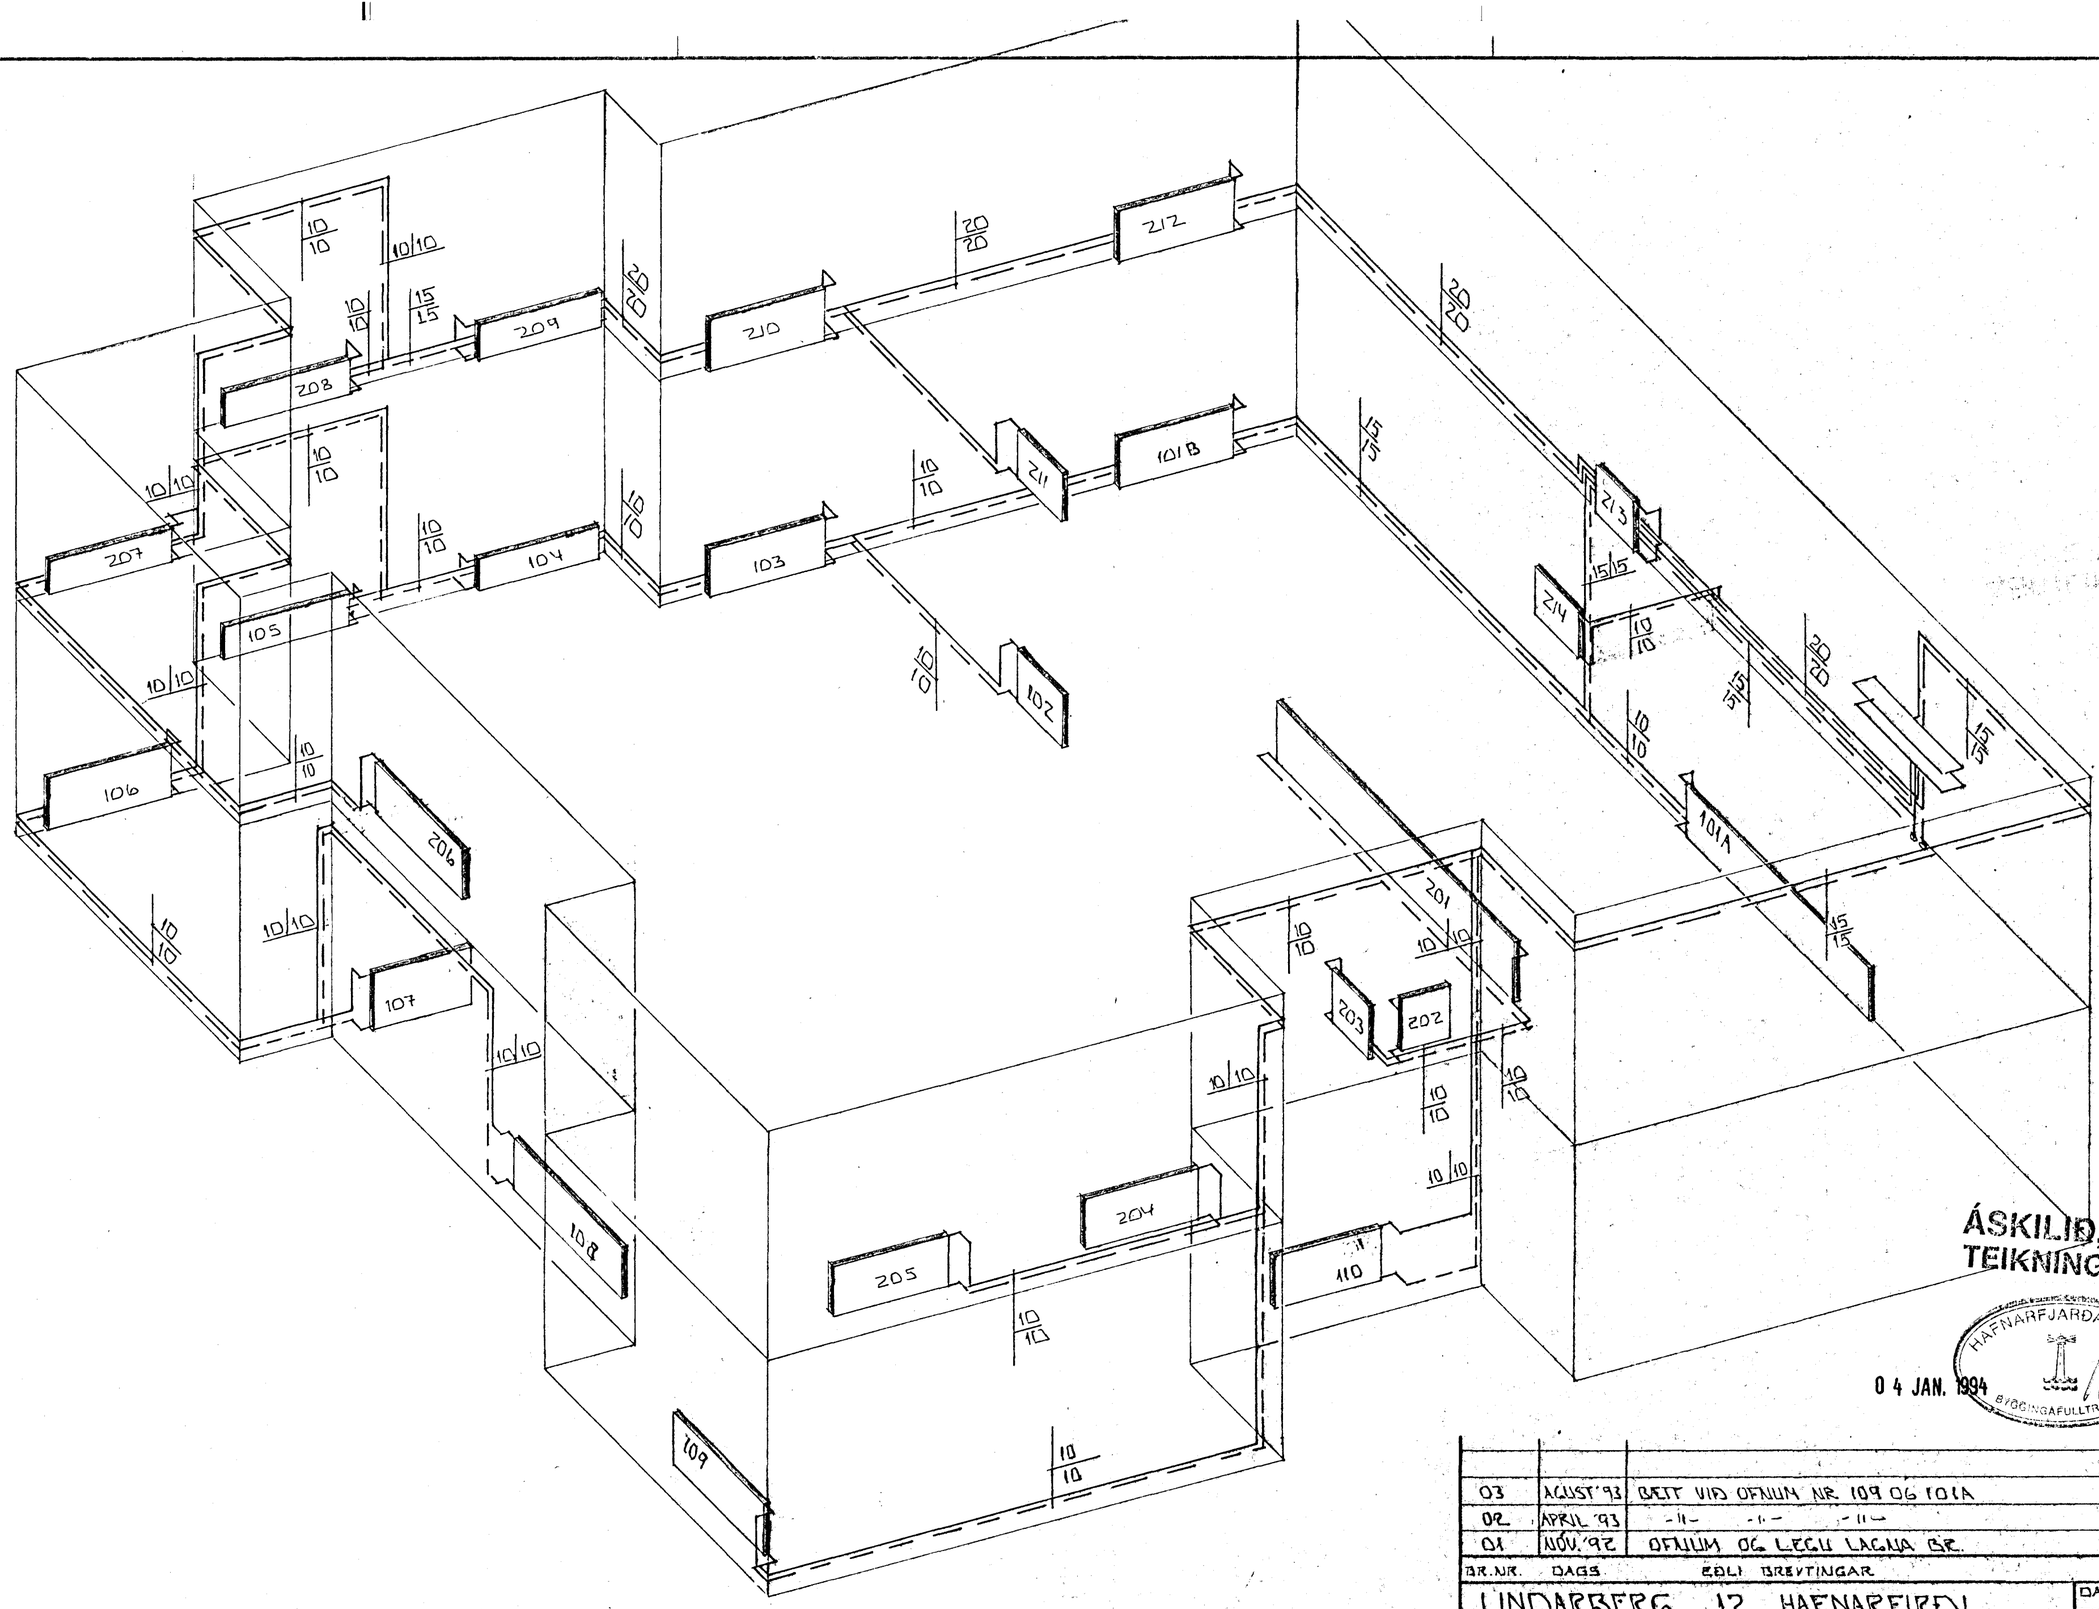

ÁSKILIÐ, ELDRI TEIKNING ÓGILD

HAFNARFJARÐARBÆR BYGGINGAFULLTRÚINN

0 4 JAN. 1994

BR.NR.	DAGS	EÐLI BREYTINGAR	SIGN.
03	ÁGÚST '93	BÆTT VIÐ OFNUM NR. 109 OG 101A	GH
02	APRÍL '93	-"- -"- -"-	GH
01	NÓV. '92	OFNUM OG LEGU LAGNA BR.	GH

LINDARBERG 12 HAFNARFIRÐI

RÚMMYND HITALAGNA

MÆLIKV. 1:50

DAGS. DES '90

HANNAÐ

TEIKNAÐ TO.

VERK NR. 9044

BLAÐ NR. 2-05

SIGURÐUR ÞORLEIFSSON TÆKNIFRÆÐINGUR F.T.F.I.
STRANDGÖTU 11 HAFNARFIRÐI SÍMI 54751/54235