


GRUNNMÝND 1:50

ÁSKILID, ELDRI
TEIKNING ÓGILD

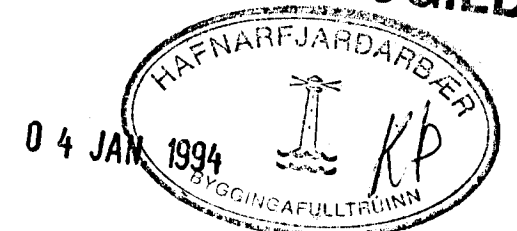

02	AGUST 93	BETT VÍÐ L.R.	GH
01	NOV. 92	OFN 206 OG ELDHÚSVASKIUR FÆRD LEGU LAGNA BR.	GH
BR.NR.	DAGS	EDLI BREYTINGAR	SIGN.
LINDARBERG 12 HAFNARFIRÐI			DAGS. DES. '90
HITA - VATNS OG FRÆNNISLISLAGNIR			HANNAÐ
1 HEDAR			TEIKNAD
MÆLIKV. 1:50			VERK NR. 9044
SIGURÐUR ÞORLEIFSSON TEKNIFRÆÐINGUR F.T.F.I.			BLADNR. 2-04
STRANDGÖTU 11 HAFNARFIRÐI SÍMI 54751/54255			