



Samþykkt á fundi bygginga-
nefndar þ. 26/4 1990
BYGGINGAFULLTRÚINN
Í HAFNARFIRÐI

28/6 90 SAMM. HEDDAN ER UM 20 CM

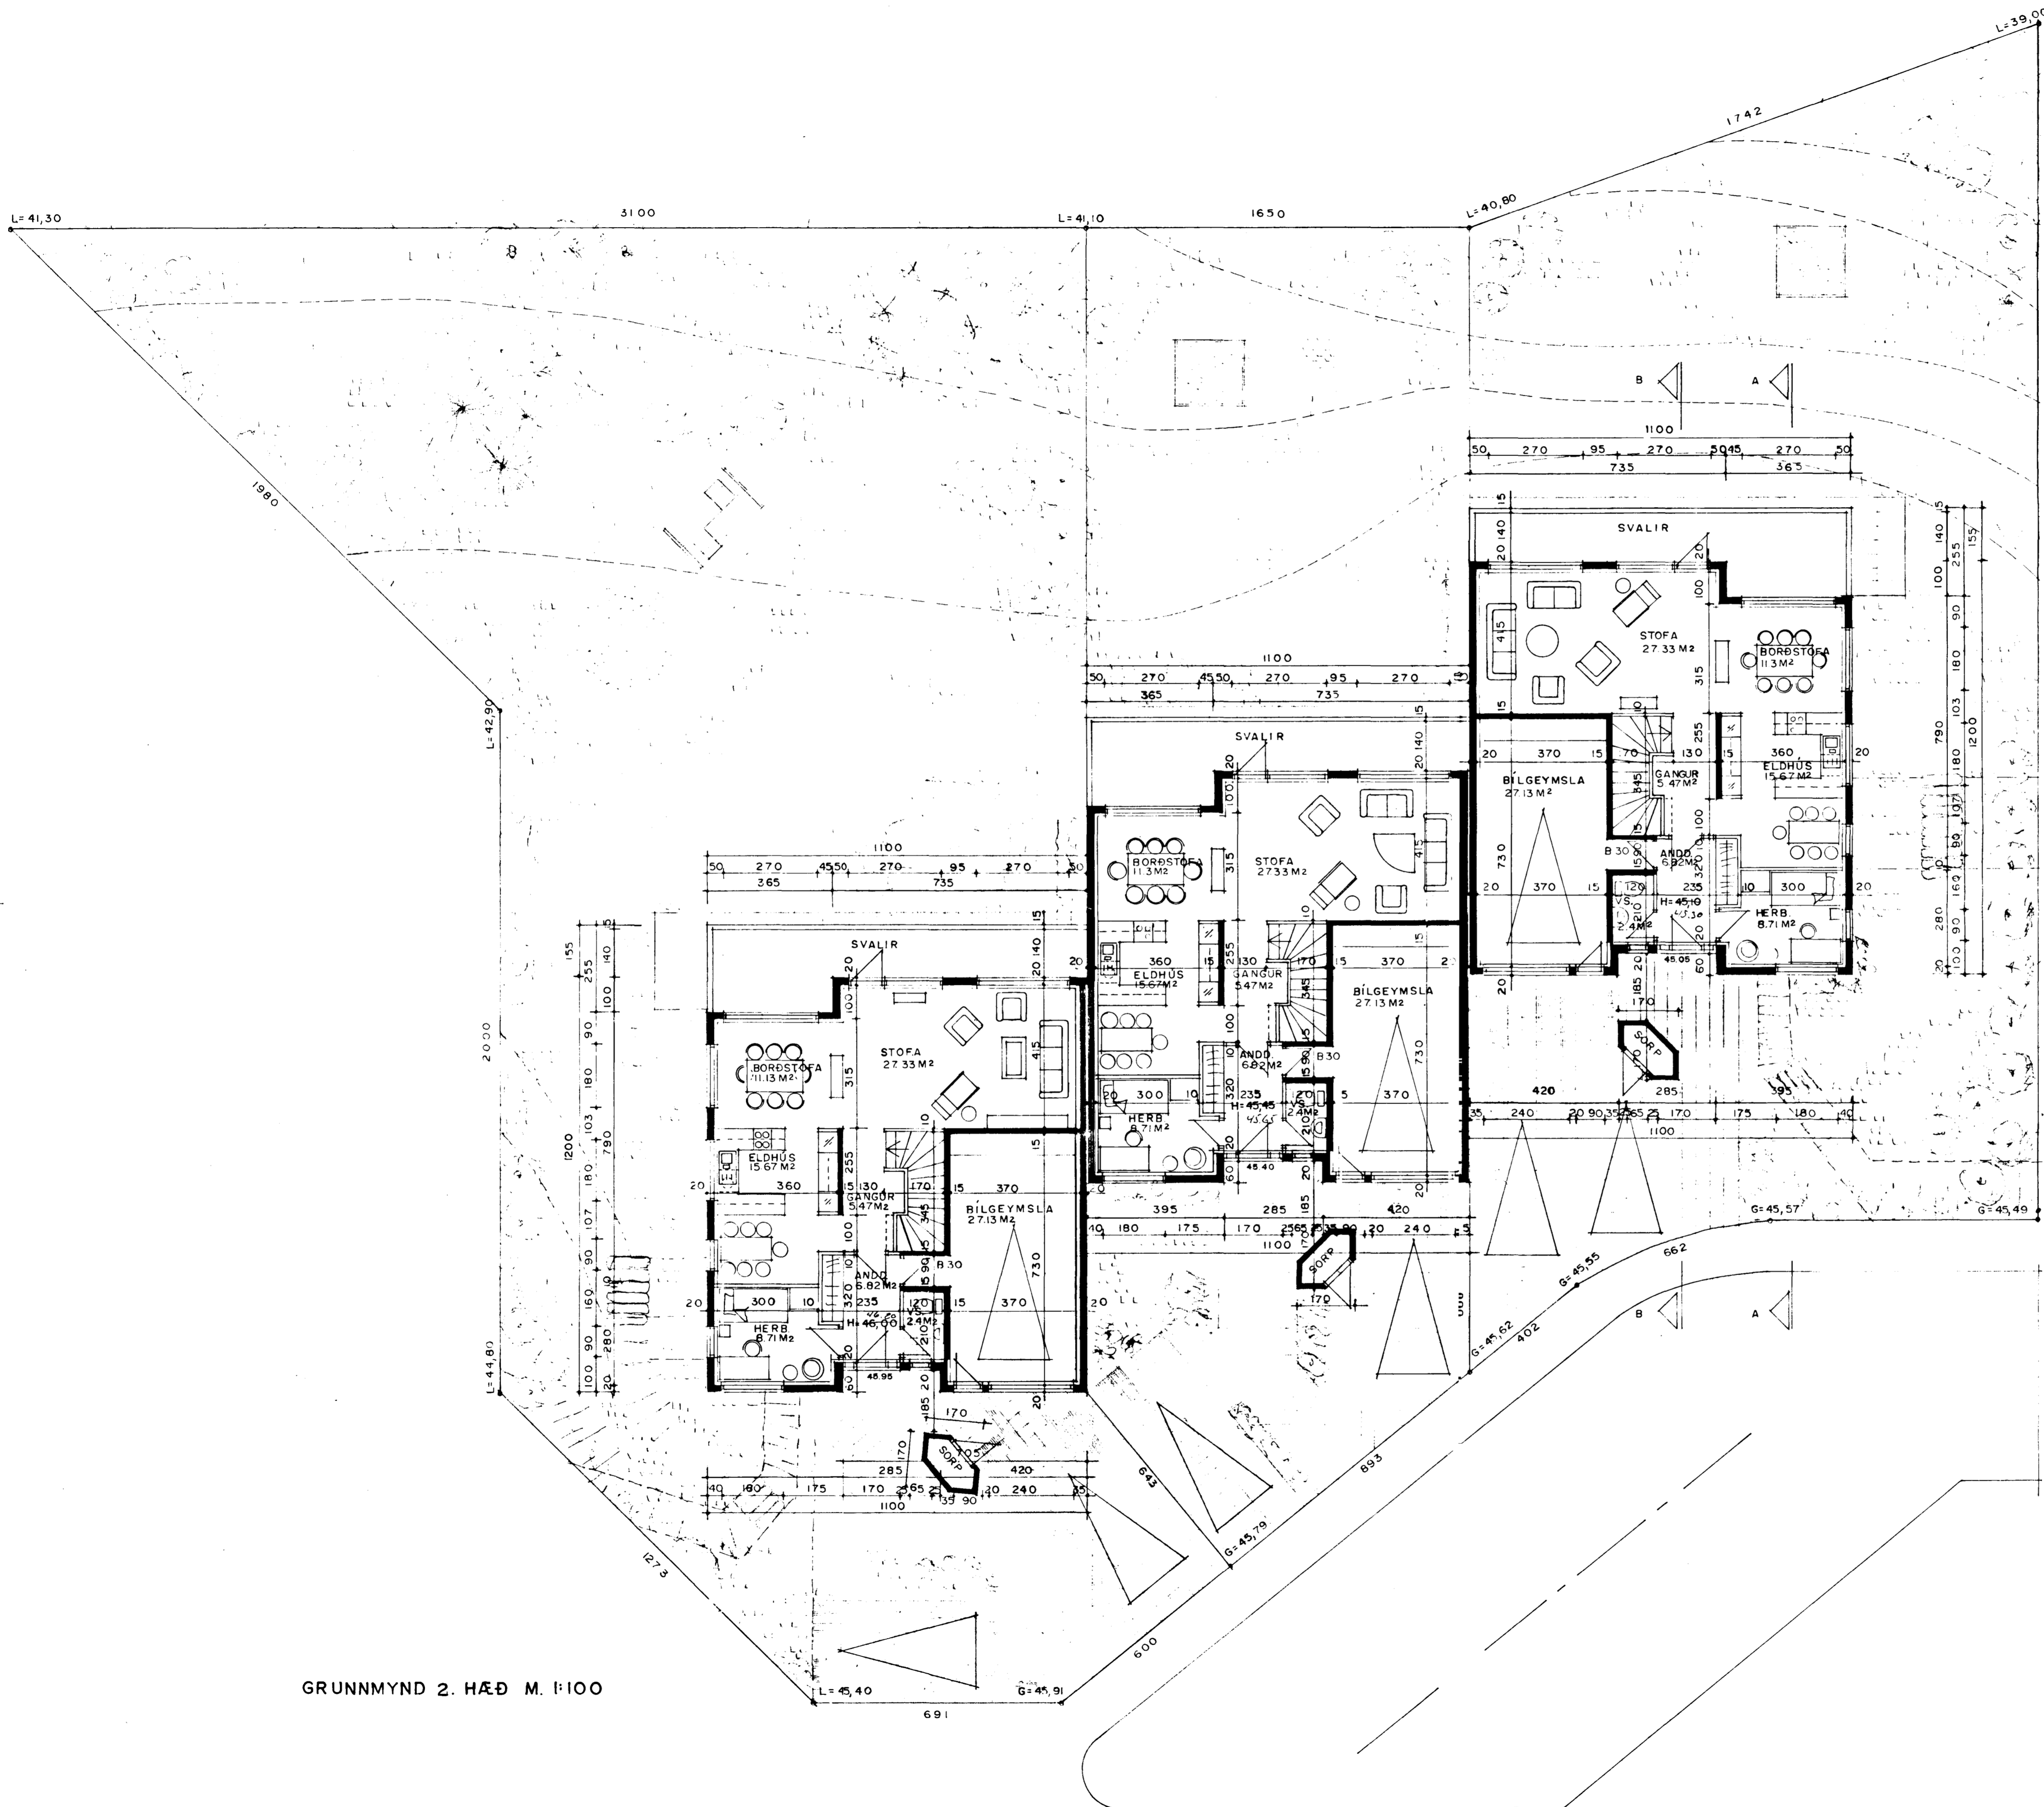

GRUNNMYND 2. HÆÐ M. 1:100

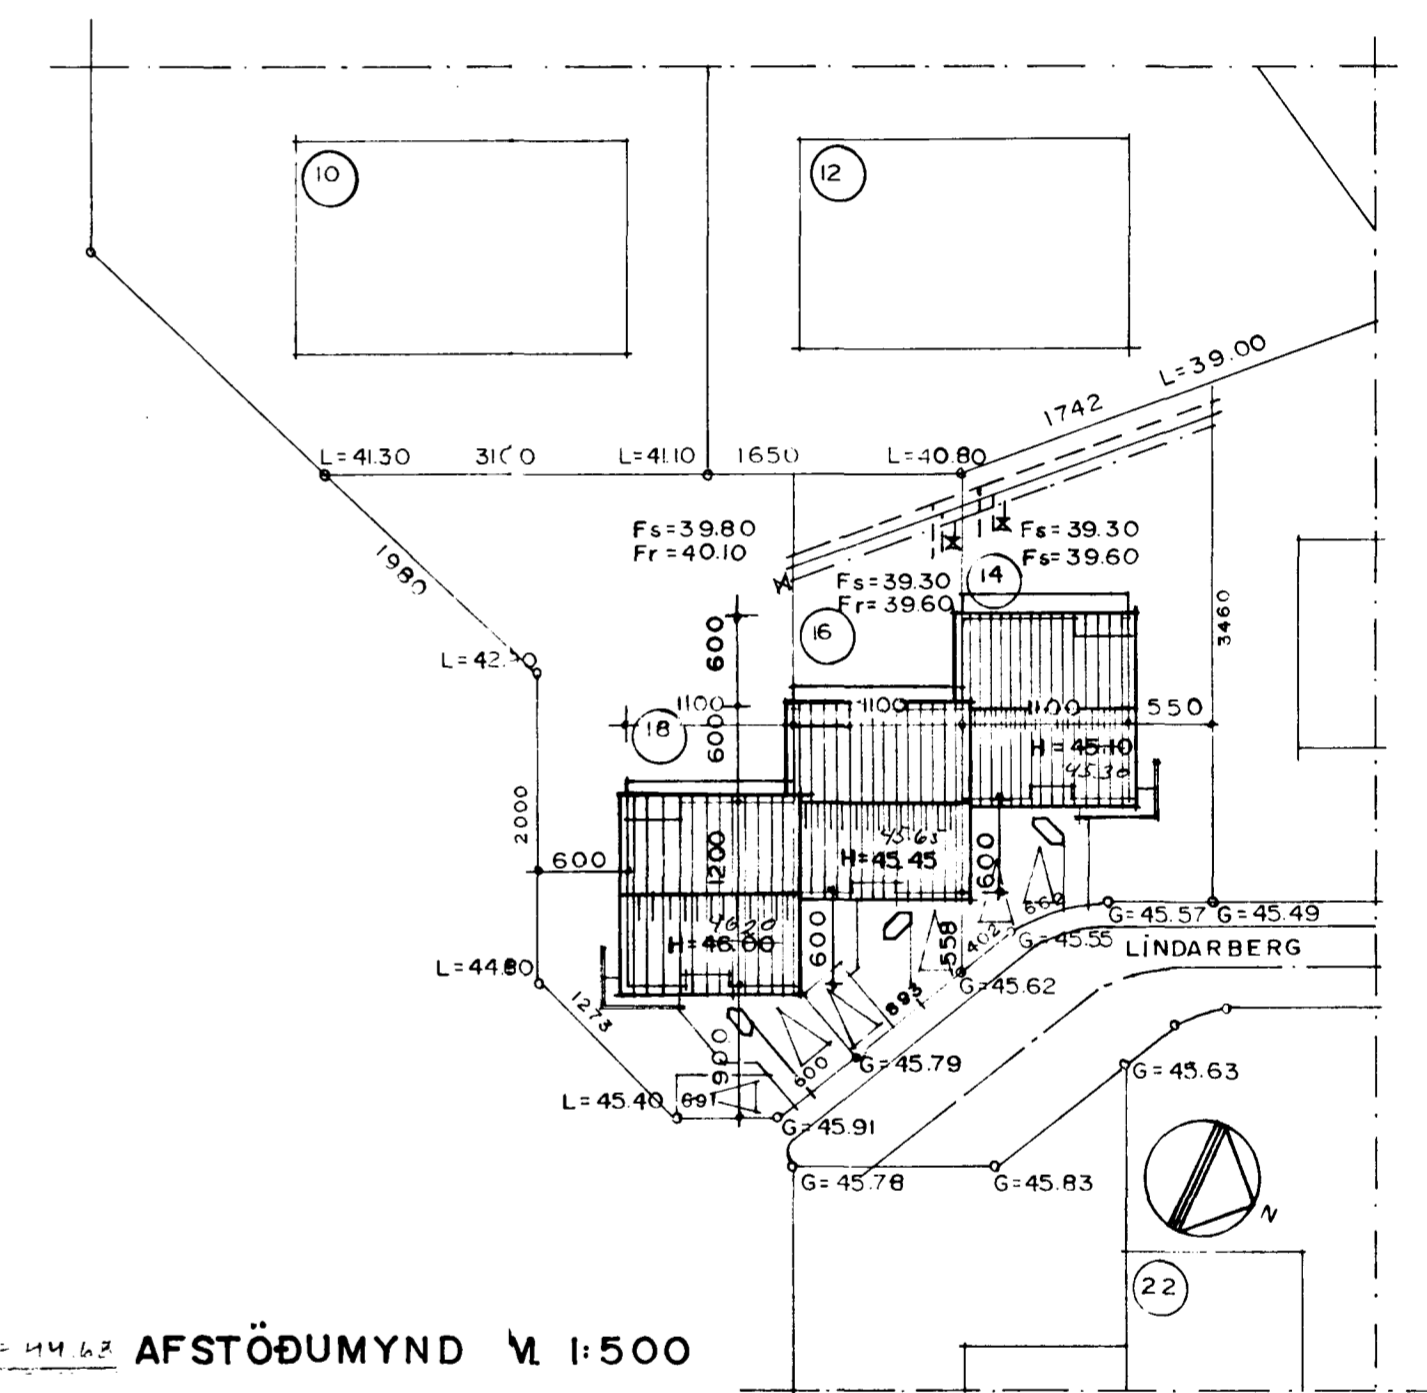

AFSTÖÐUMYND M. 1:500

Sigurður Þorvarðarson