



Samþykkt á fundi bygginga-
nefndar þ 13.12.1990

BYGGINGAVALTÖÐJÓNN
Í HA-NARFIRÐI


[Signature]
Ganga skal frá opnu
eldstæði í samræmi
við reglugerðir

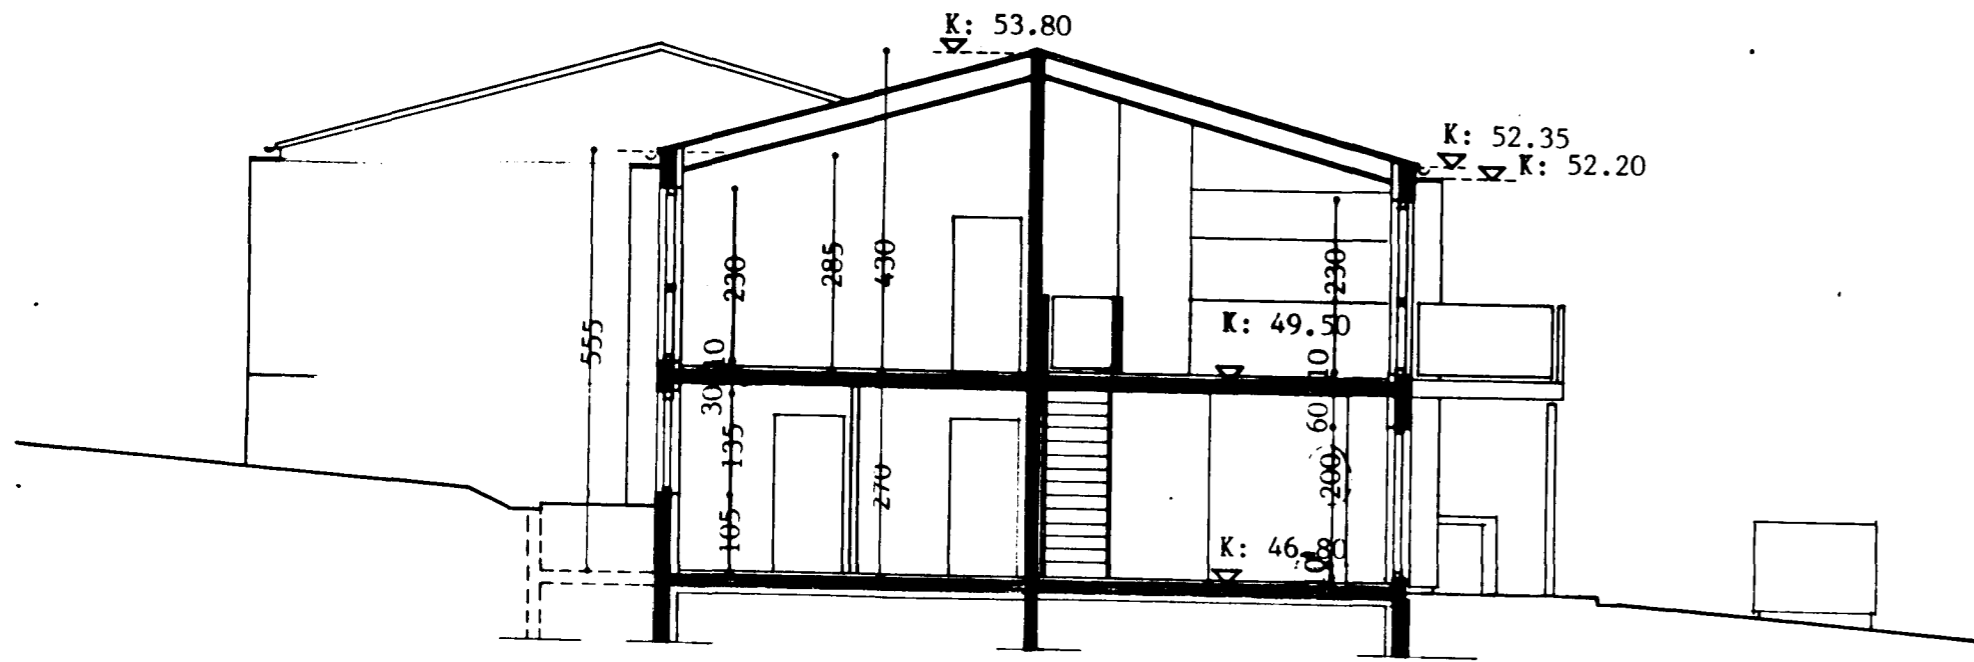

Sneið A-A

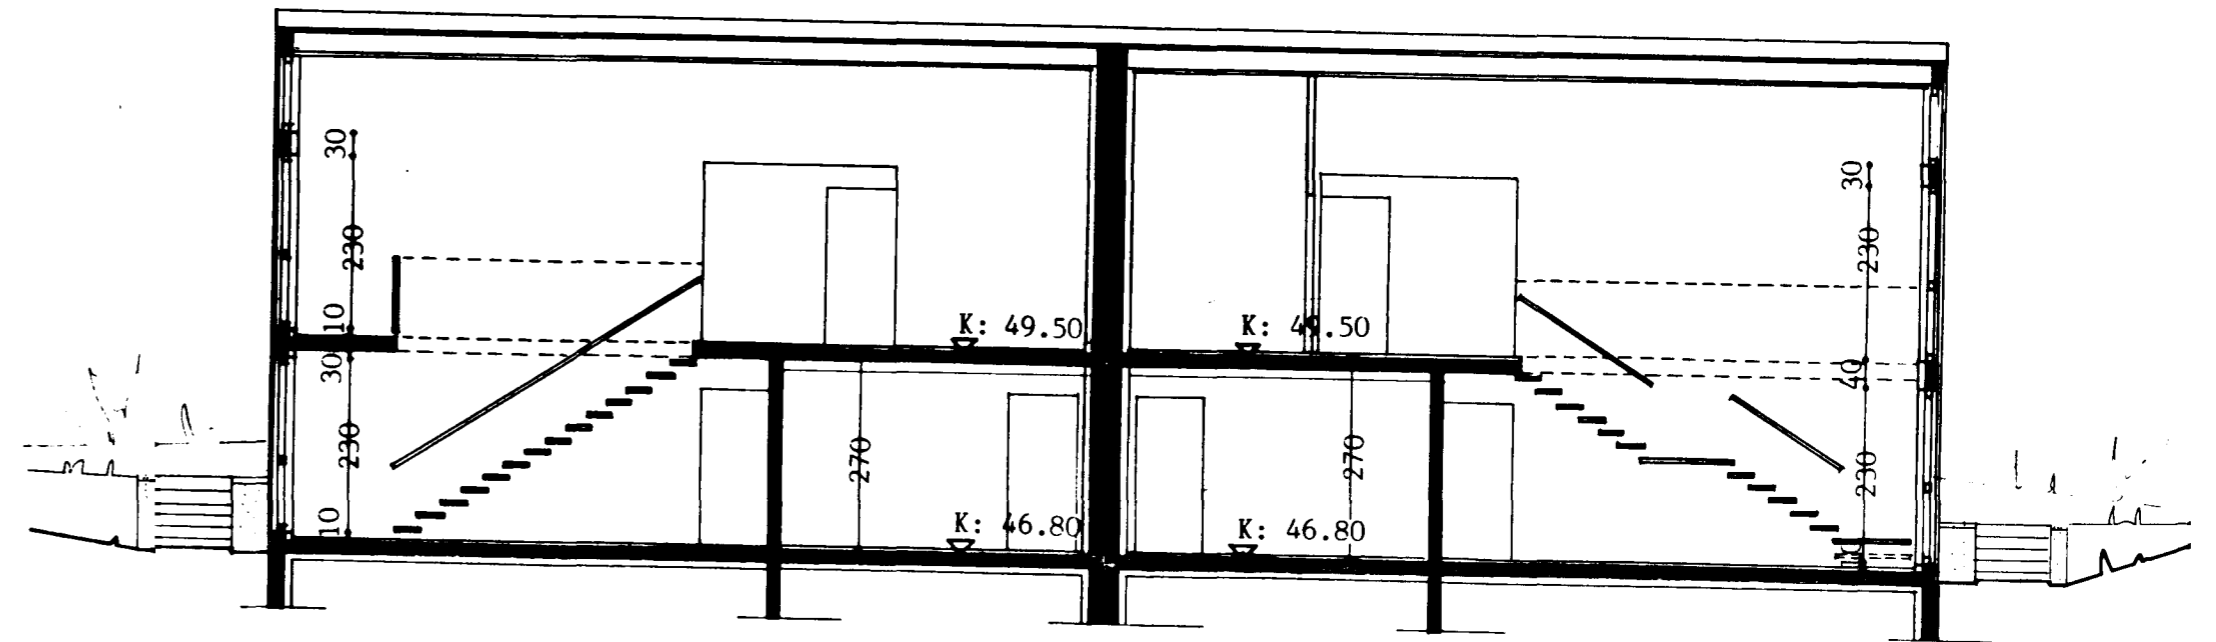

Sneið C-C

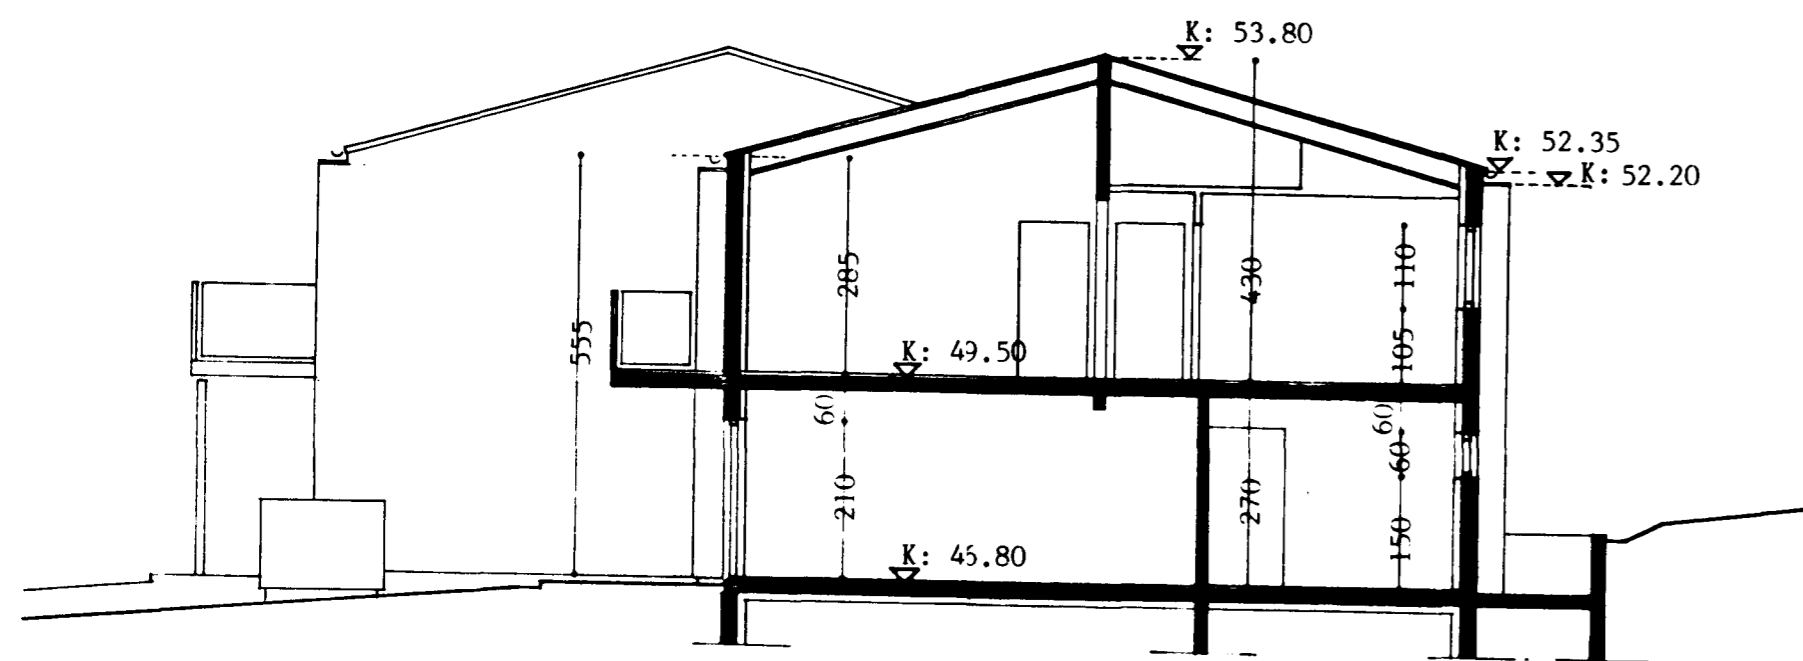

Sneið B-B

Br. 26.10.90 : Málsetn. glugga, sneið A-A
Br. 07.12.90 : Hækkun húsa um 50 sm

LINDARBERG 20 - 22 4
Sneiðar m. 1:100
d. 10.10.90
[Signature]
Halldóra Bragadóttir arkitekt FAI
Bugðulæk 16, 105 R. s. 34252