



Samþykkt á fundi bygginga-
nefndar þ. 13.5.19.92

BYGGINGAFULLTRÚINN
Í HAFNARFIRÐI

Gríegjón Þorvaldur

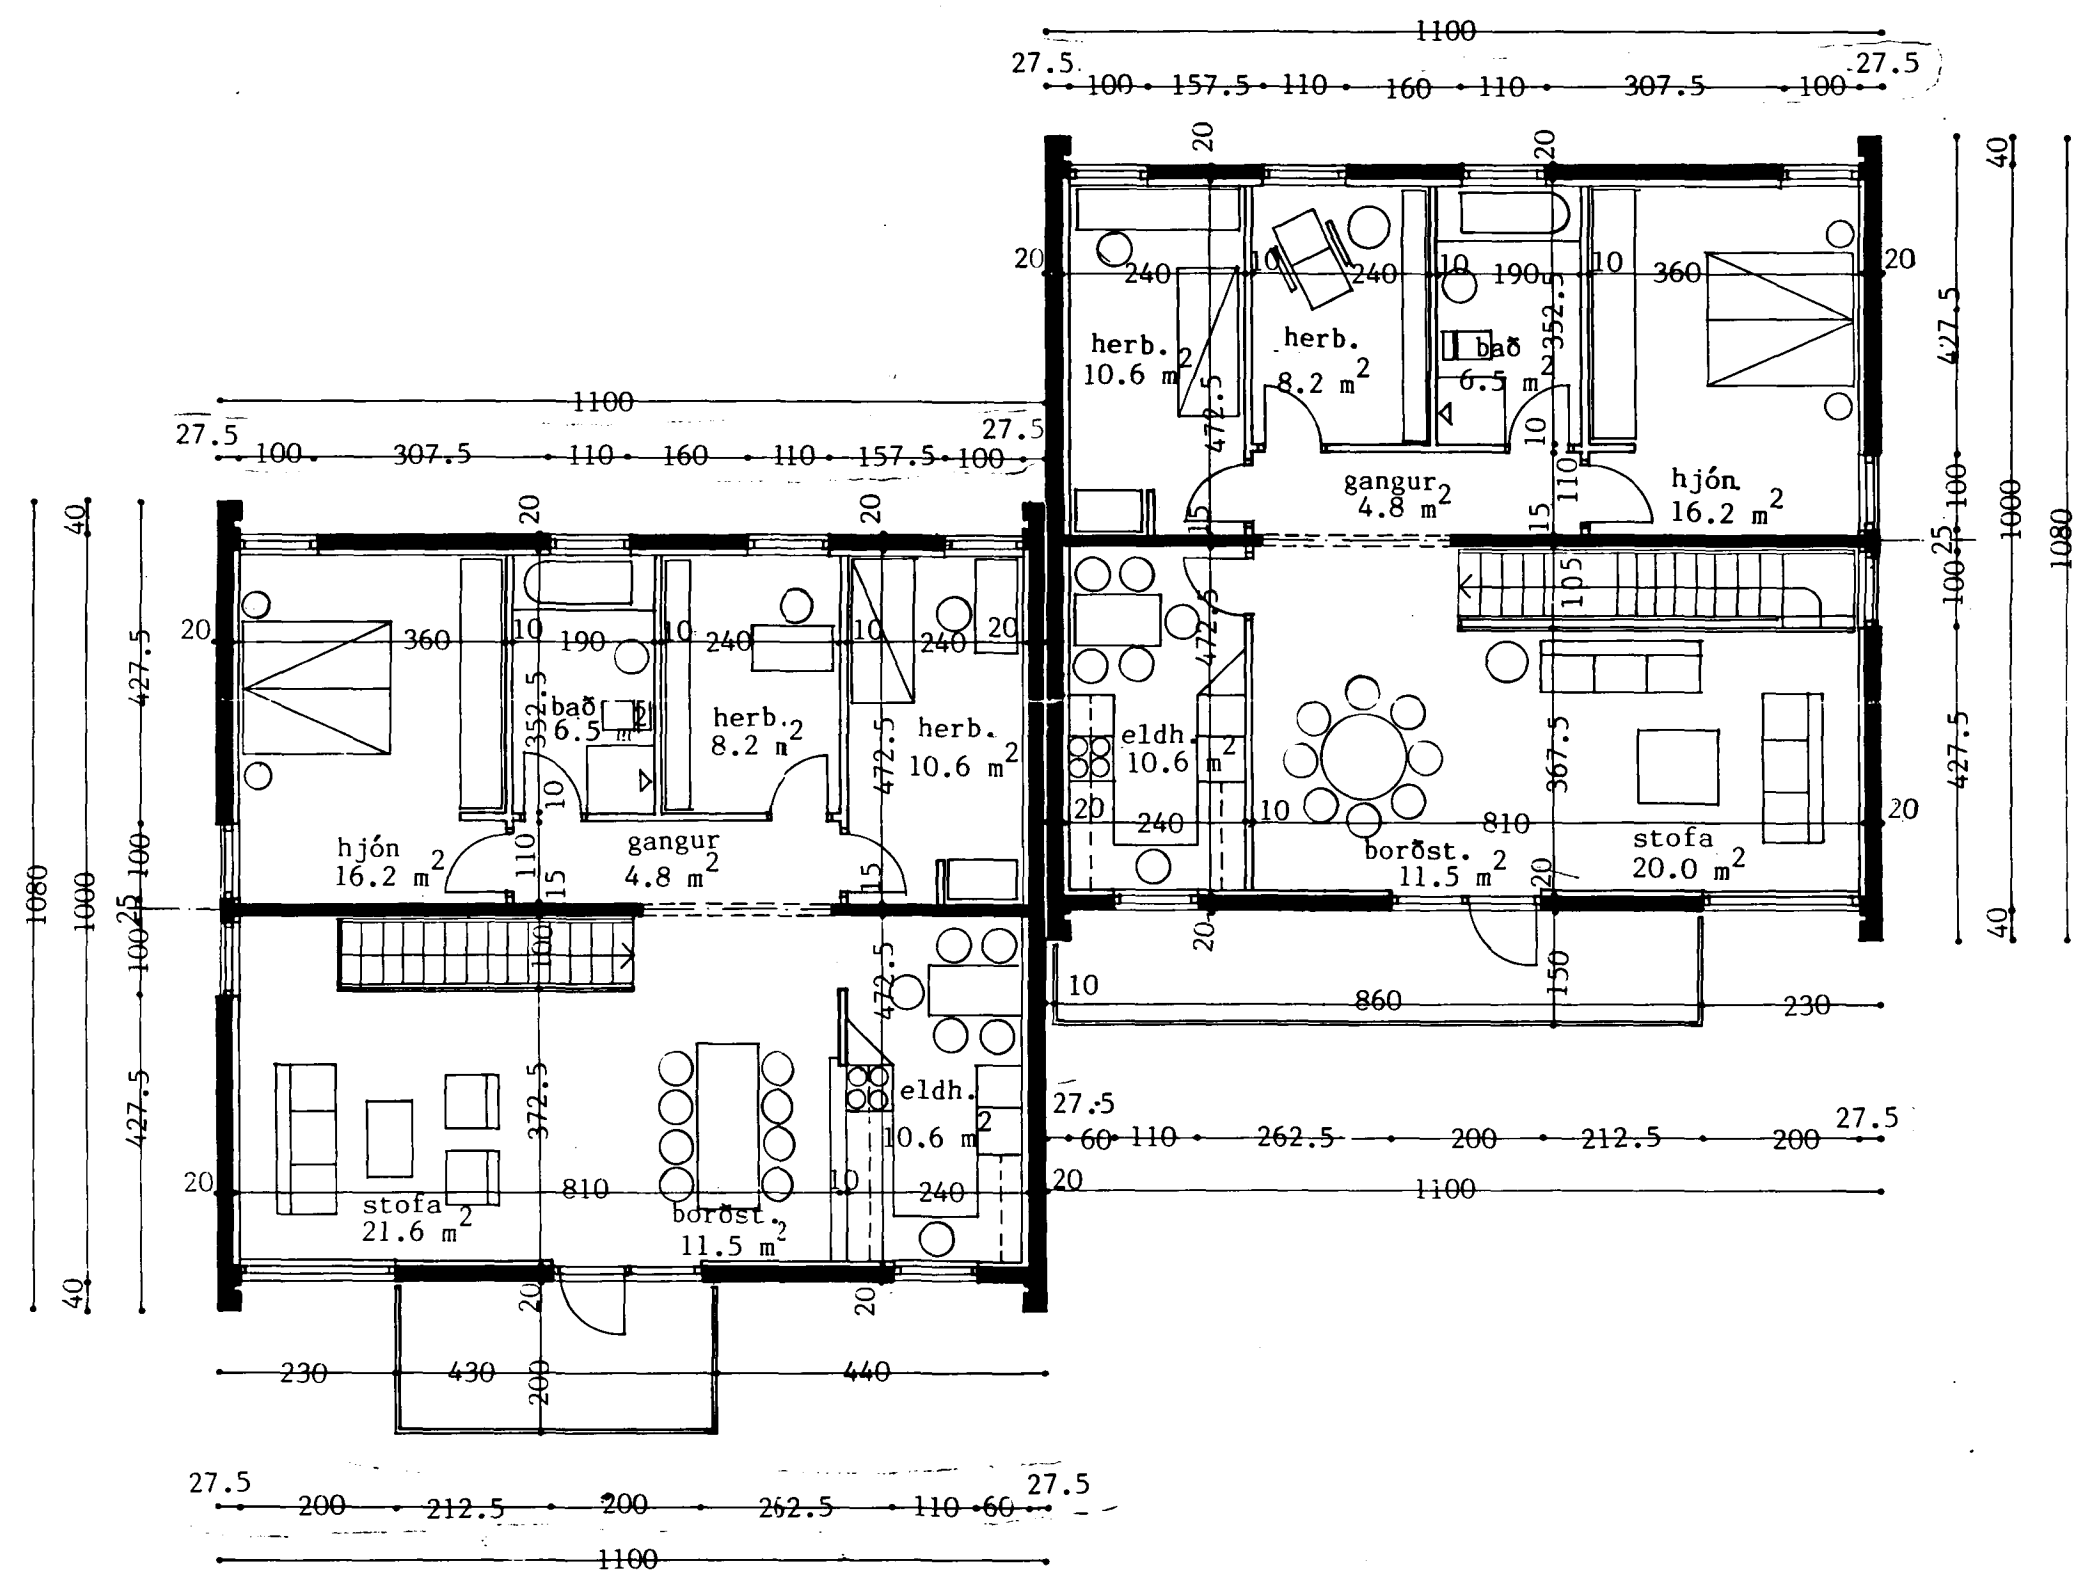

Grunnmynd, 2. hæð

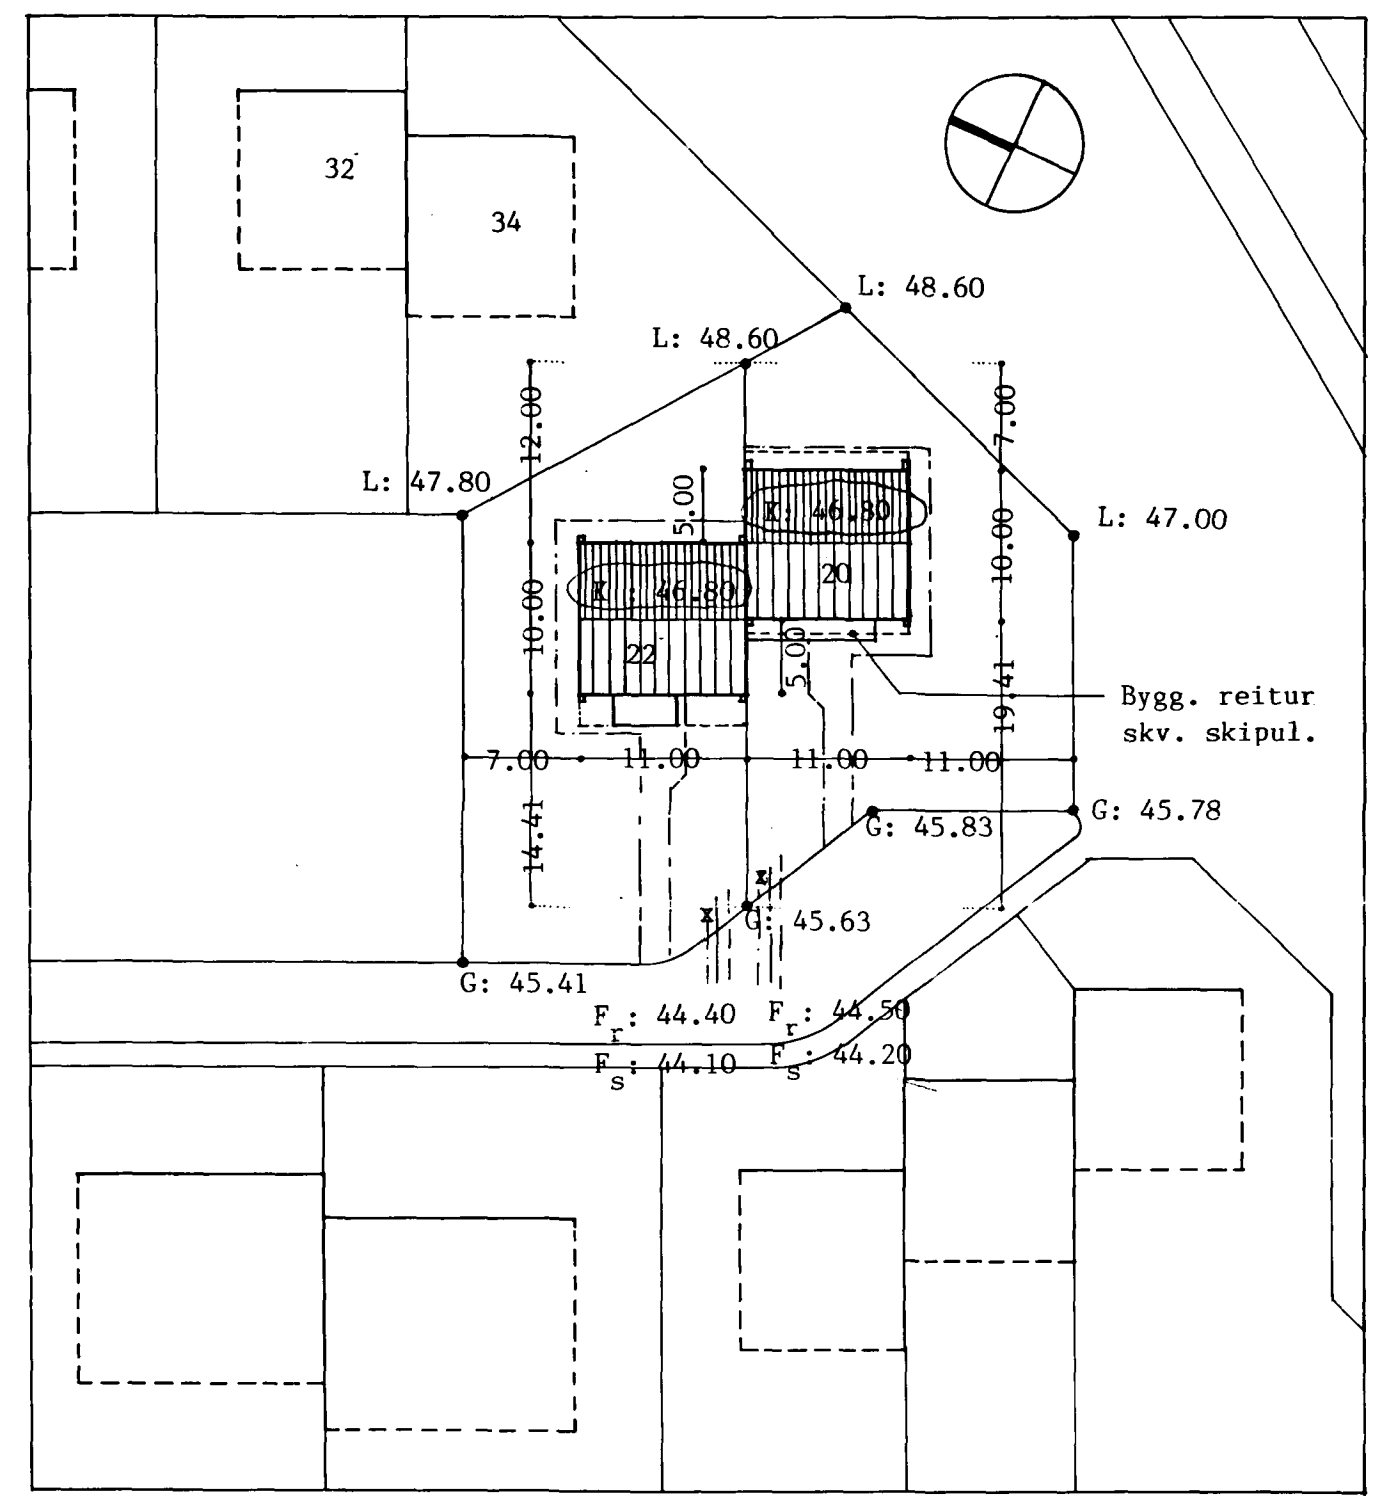

Afstöðumynd, 1:500

Br. 05.05.92: Lindarb. 20, stigi
16 uppstig

Br. 26.10.90 : Málsetn. útveggja
Br. 07.12.90 : Hækkun húsa um 50 sm

LINDARBERG 20 - 22
Grunnmynd, 2.hæð - afstöðumynd m. 1:100, 1:500
d. 10.10.90

Halldóra Bragadóttir
Halldóra Bragadóttir arkitekt FAI
Bugðulæk 16, 105 R. s. 34252