


**TENGING GOLFHTA.**  
 NO DANFOSS RAVL. Í TUR EDA  
 DANFOSS ÞVR. Í RÆTUR,  
 SÁ OFNATEKINGU.

RÚMMYND HITALAGNA 1:50

06 SEP 1991

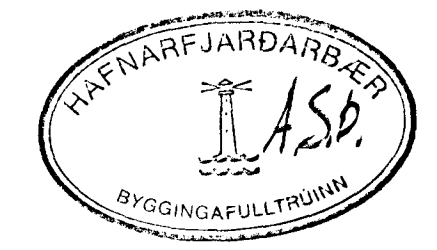

DI	2.9.91	HKLOFN Í BAÐ. GOLFHTI. OFN NR. 209 ÚT OF NR. 102 FÆRUR	108 106
BR.NR.	DAGS	EDLI BREVINGAR	SIGN.
	LINDARBERG	26. HAFNARFJÖRÐI	DAGS DES' 90
	RÚMMYND	HITALAGNA	HANNAÐ
	MÆLIKV. 1:50		TEIKAÐ
	SIGURÐUR ÞORLEIFSSON	TEKNIFRÆÐINGUR F.T.F.I.	VERK NR. 9040
	STRANDGÖTU 11	HAFNARFJÖRÐI SÍMI 54751/54255	BLAD NR. 2-05