


LINDARBERG 28.

STÖÐVEGGUR. GHS1,66
MEÐ SKJÖLGIRÐINGU H-130-170.

Samþykkt á fundi bygginga-
nefndar þ. 16.18.1975
BYGGINGAFULLTRÚINN
Í HAFNARFIRÐI

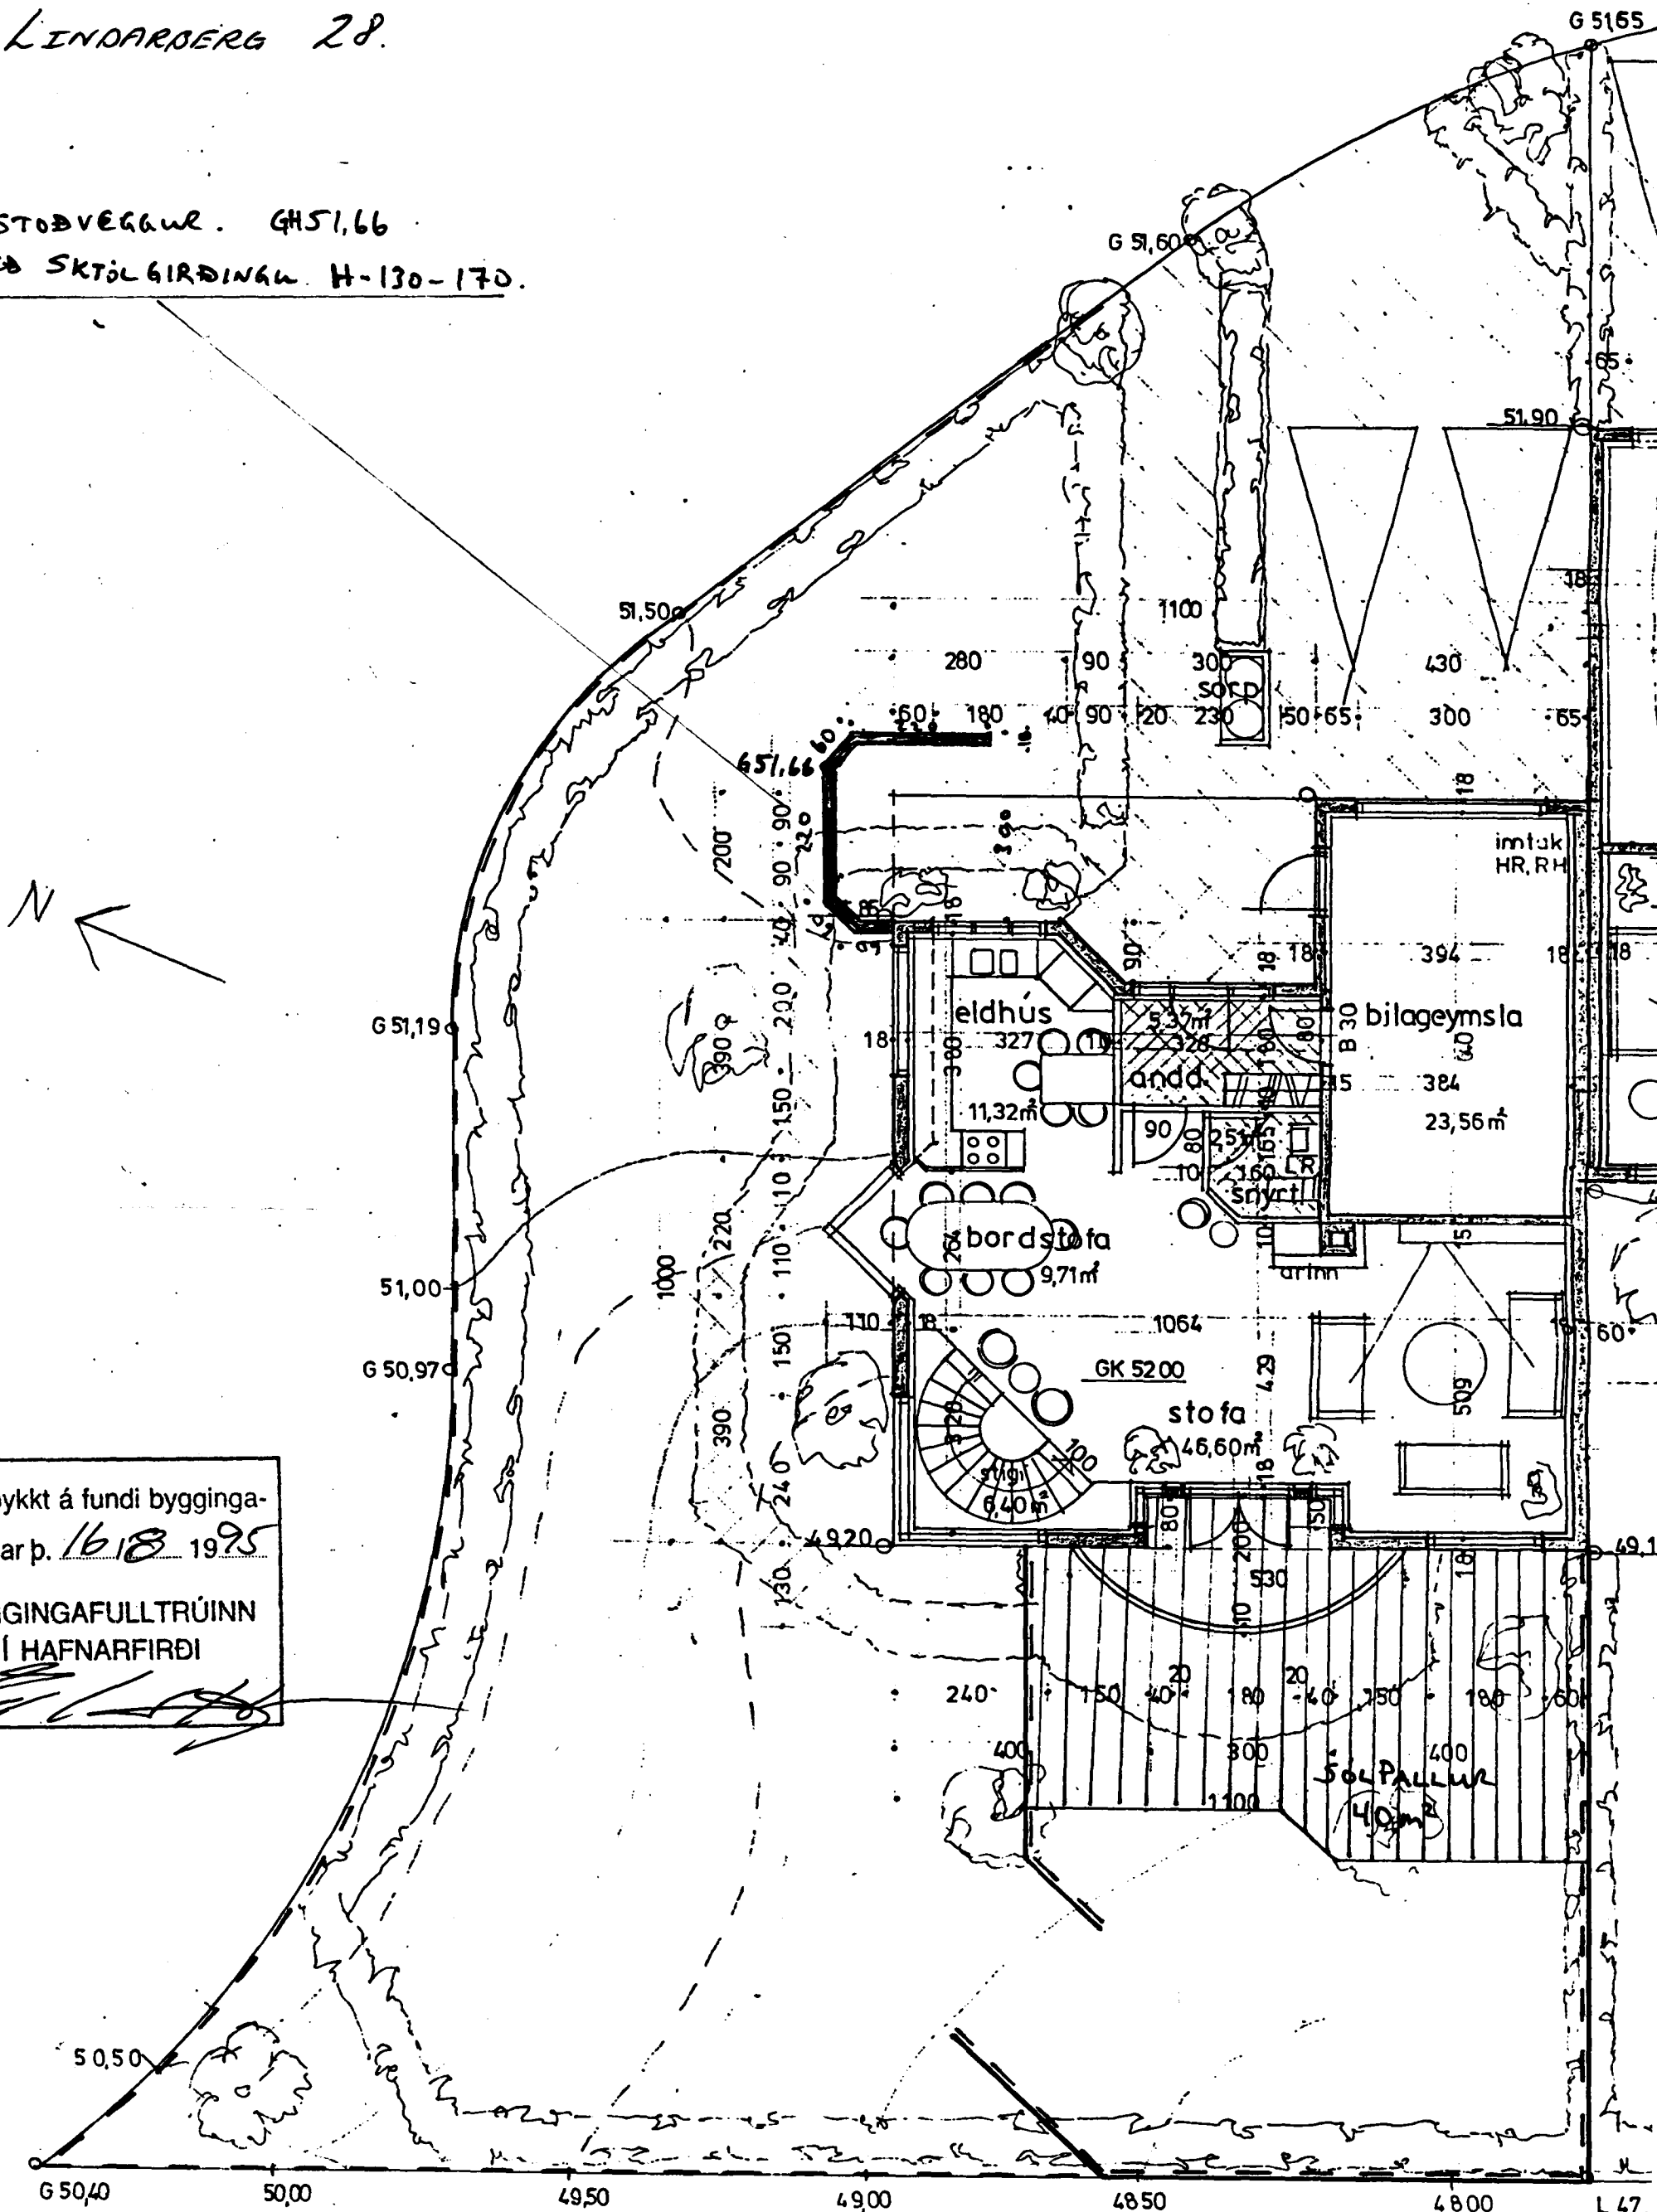

grunnmynd efri hæðar 1:100

- — — — — SKJÖLGIRÐING H-180 cm
- - - - - LÉTT GIRÐING H-70-100 cm