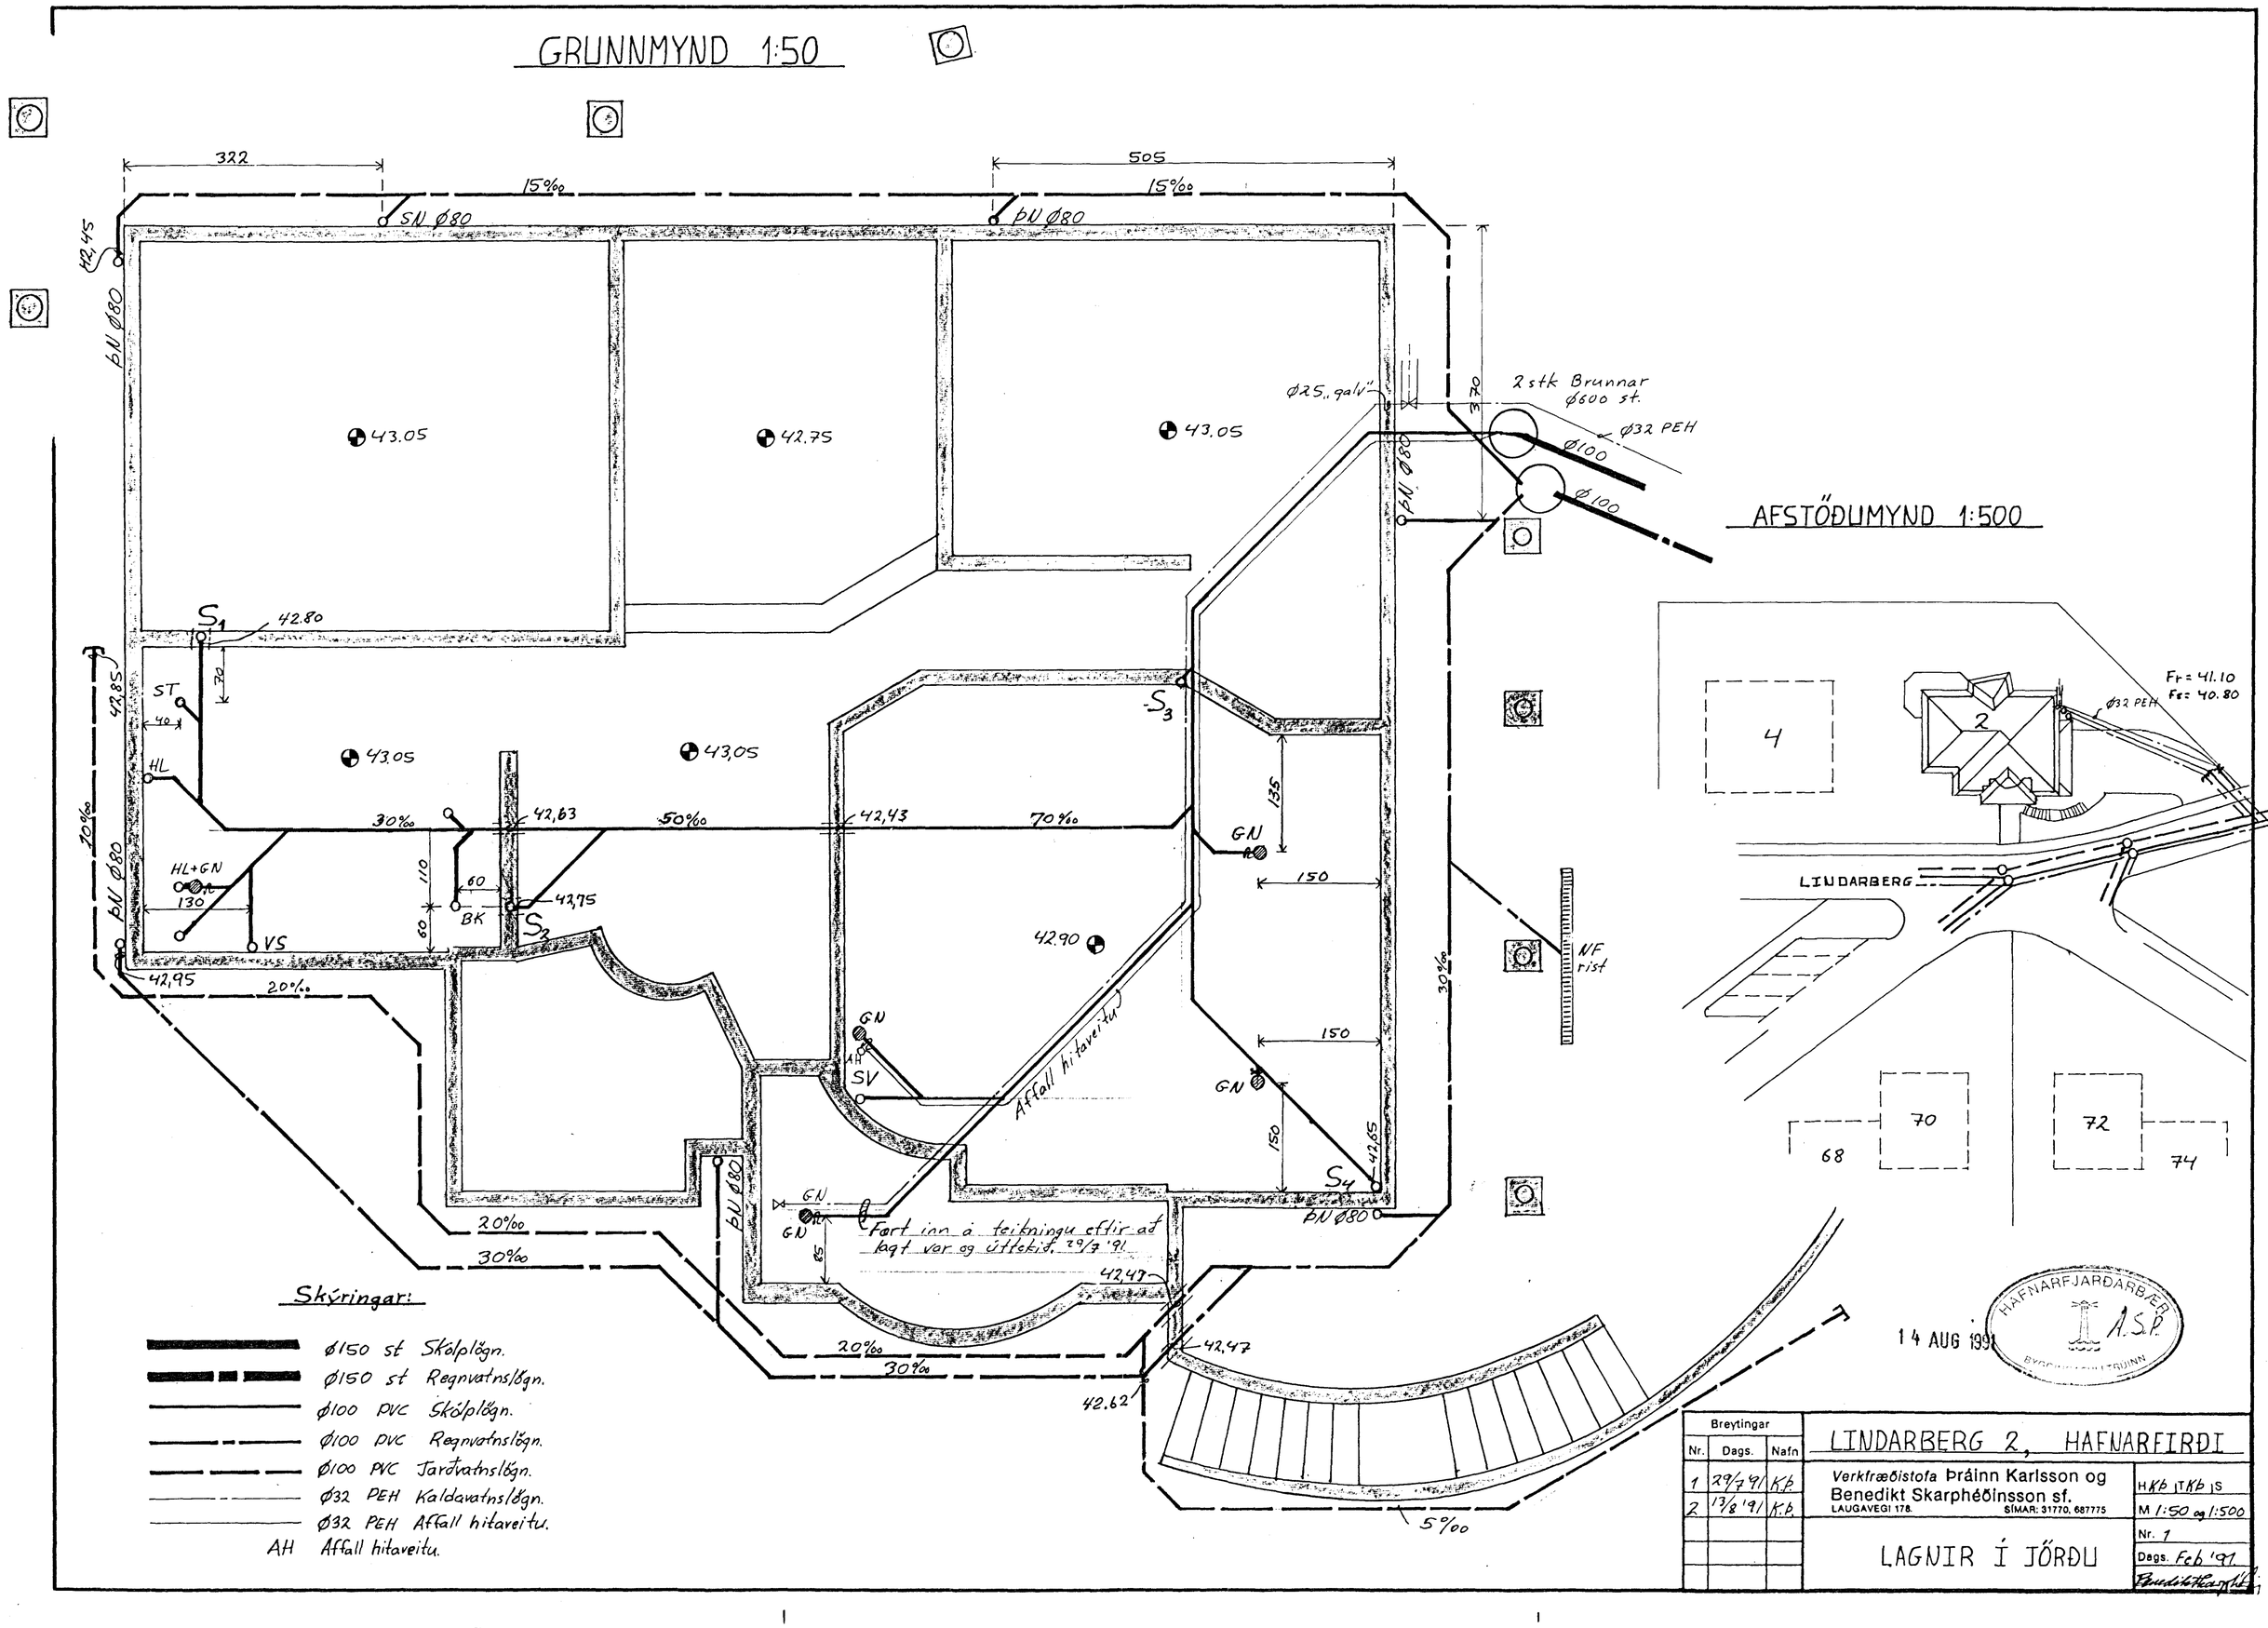
GRUNNMYND 1:50
AFSTÖÐUMYND 1:500
322
505
15‰
SN Ø80
þN Ø80
42,45
43.05
42.75
42.80
42,85
ST
HL
HL+GN
130
VS
BK
42,63
42,75
42,43
42.90
42,95
42,47
42.62
42,65
30‰
50‰
70‰
20‰
5‰
Ø25 „galv"
2 stk Brunnar
Ø600 st.
Ø32 PEH
Ø100
370
135
150
GN
SV
AH
NF rist
Affall hitaveitu
Fort inn á teikningu eftir að lagt var og úttekið 29/7 '91
Fr = 41.10
Fs = 40.80
LINDARBERG
4
2
70
72
68
74
Skýringar:
Ø150 st Skólplögn.
Ø150 st Regnvatnslögn.
Ø100 PVC Skólplögn.
Ø100 PVC Regnvatnslögn.
Ø100 PVC Jarðvatnslögn.
Ø32 PEH Kaldavatnslögn.
Ø32 PEH Affall hitaveitu.
AH Affall hitaveitu.
14 AUG 1991
HAFNARFJARÐARBÆR
A.S.P.
Breytingar
Nr. Dags. Nafn
1 29/7 '91 K.Þ
2 13/8 '91 K.Þ
LINDARBERG 2, HAFNARFIRÐI
Verkfræðistofa Þráinn Karlsson og Benedikt Skarphéðinsson sf.
LAUGAVEGI 178. SÍMAR: 31770, 687775
LAGNIR Í JÖRÐU
HKÞ TKÞ S
M 1:50 og 1:500
Nr. 1
Dags. Feb '91