

SKÝRINGAR :

- Framrás
- - - - - Bakrás
- Heitt neysluvatn
- Kalt neysluvatn

Ofnalögn.

Pípur og fittings eru venjulegar svartar stálpípur


A ofna skal setja sjálfvirkan ofnoka, stillitú og loftskrúfu

Ofnakerfið skal þrýstiprófa með 6 kg/cm² þrýstingi er skal standa í minnst 12 klst. án þess að falla


Neysluvatnslögn.

Lagnir eru galvaniseraðar stálpípur

Lagnir skal þrýstiprófa með 10 kg/cm² þrýstingi er skal standa í minnst 24 klst. án þess að falla

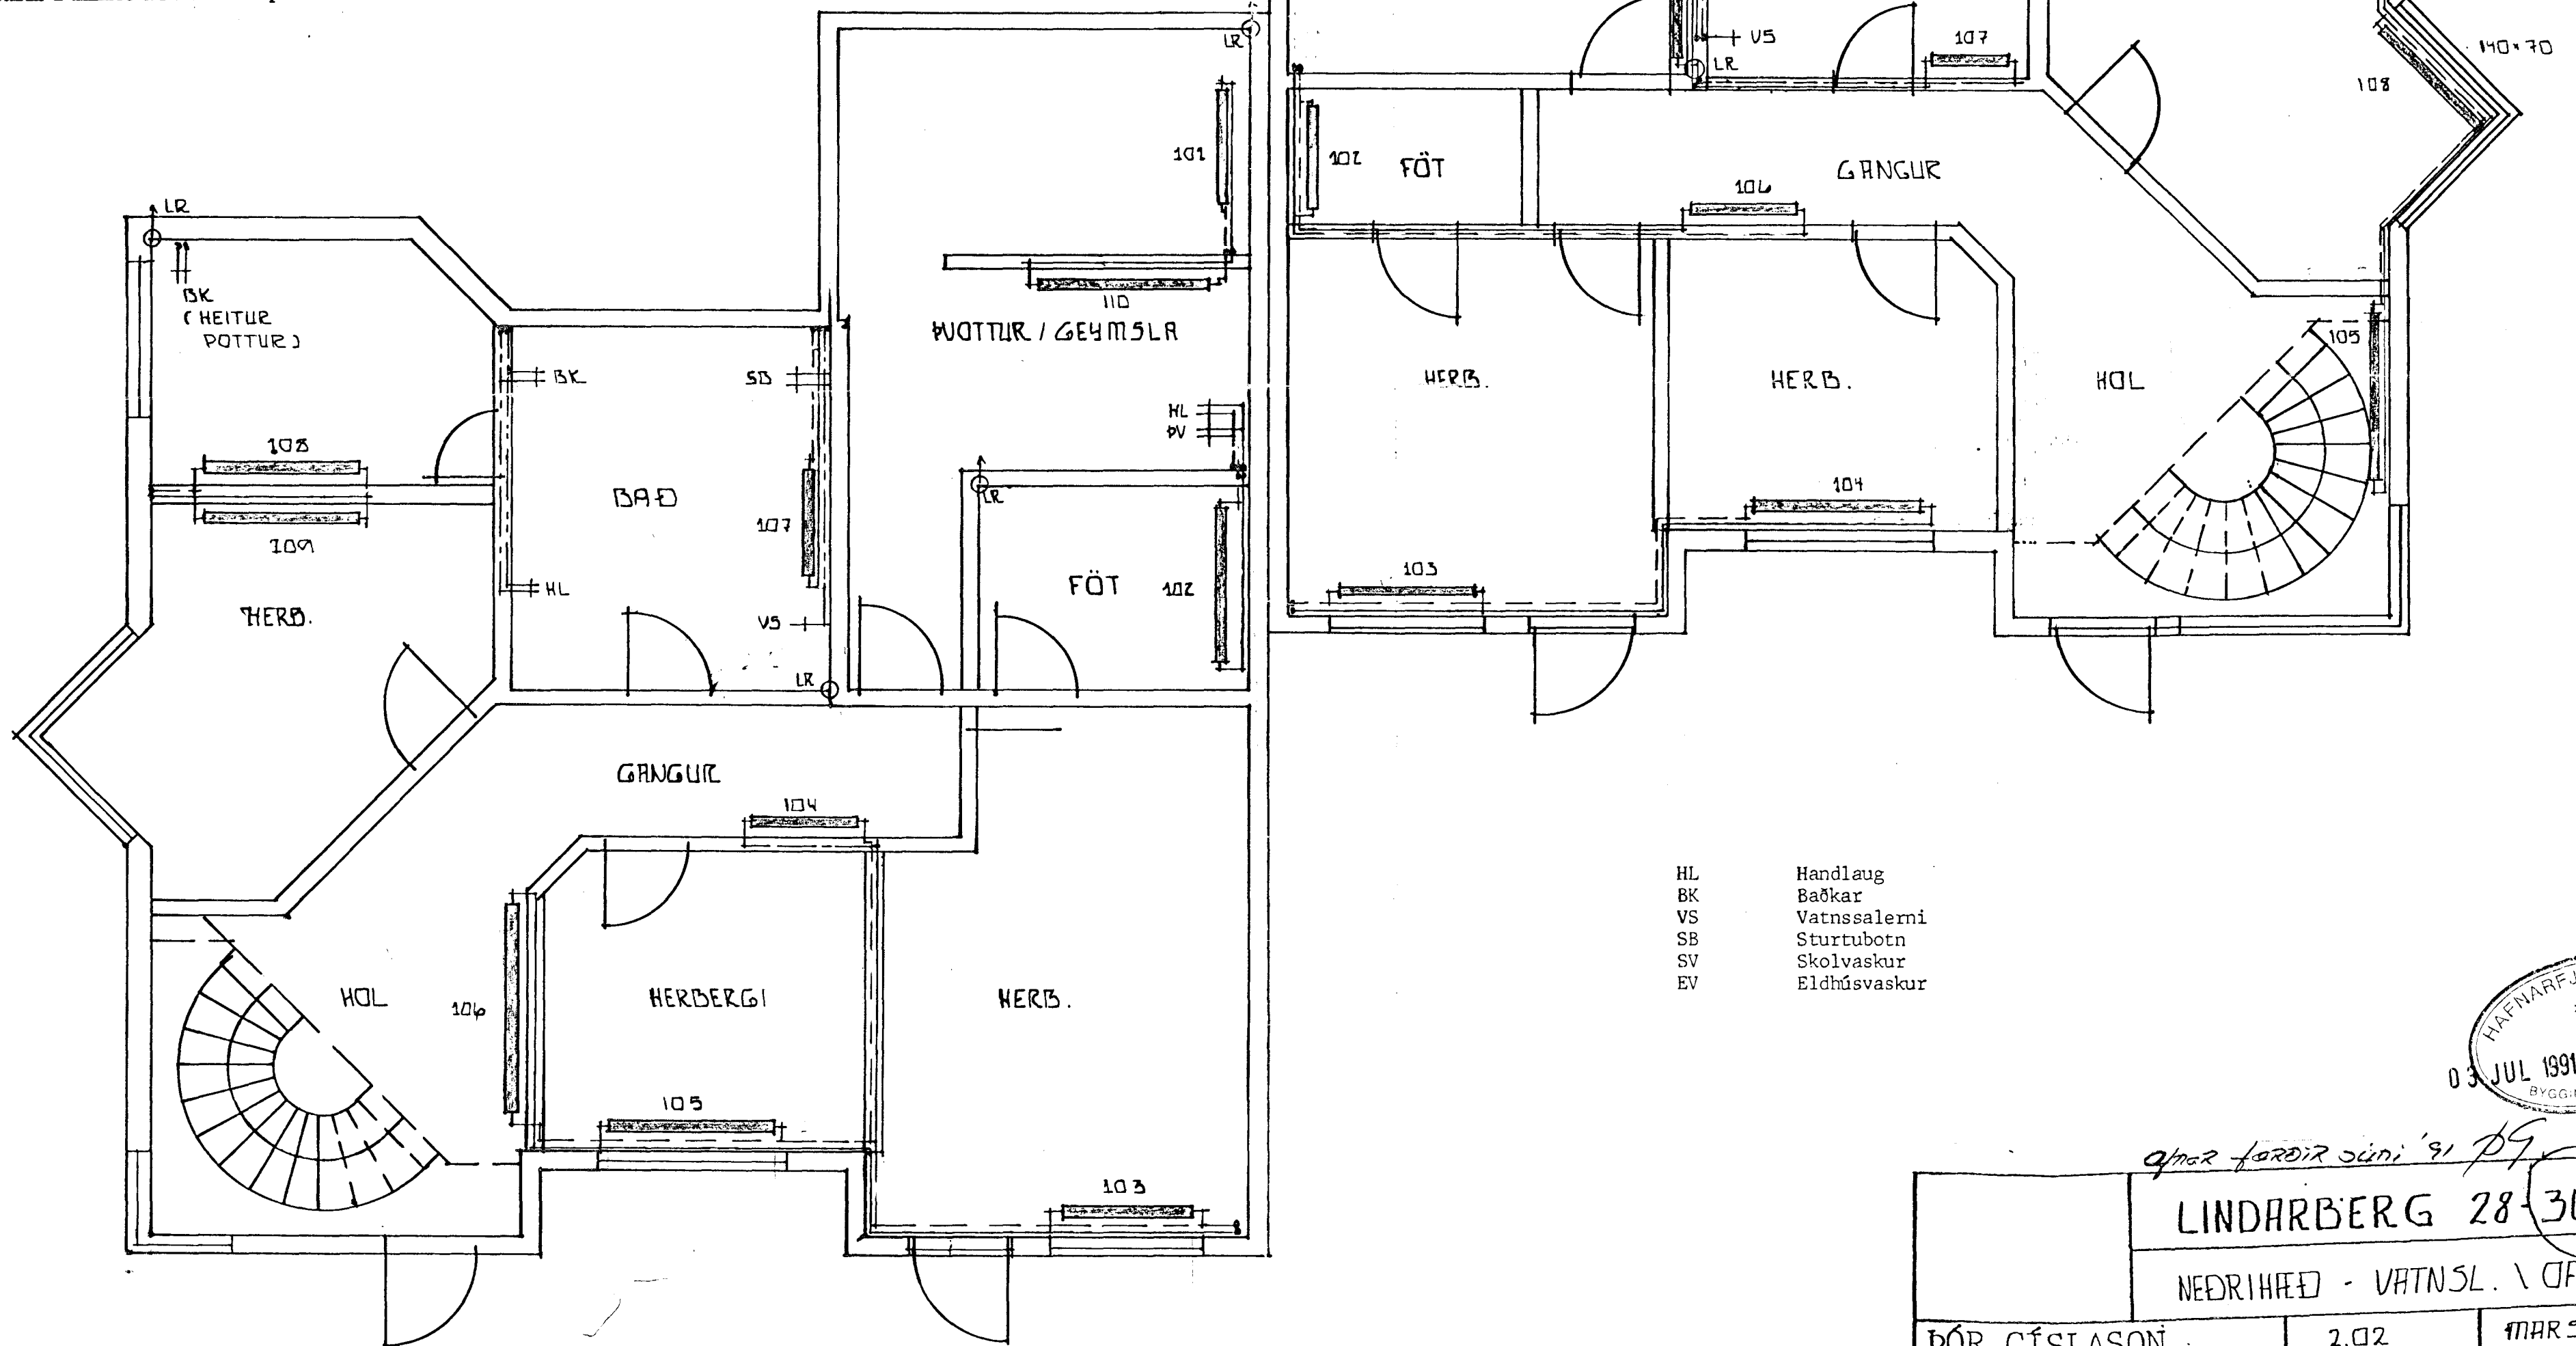

- HL Handlaug
- BK Baðkar
- VS Vatnssalemi
- SB Sturtubotn
- SV Skolvaskur
- EV Eldhúsvaskur

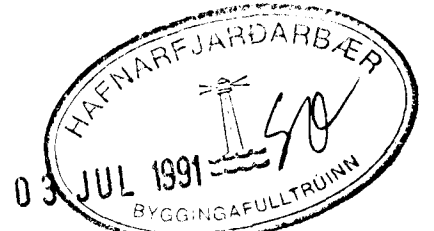

afnar forðir síni '91 ÞÞ

LINDARBERG 28-30	
NEÐRIHÆÐ - VATNSL. \ OFNAL.	
ÞÓR GÍSLASON BYGGINGATEKNIFRÆÐINGUR Hjallabrátt 37, 220 HF. s.652451	MAR 5 '91 <i>Þóe Gíslason</i>