



Samþykkt á fundi bygginga-
nefndar þ. 9/11/1991
BYGGIÐ SAFULLTRÚINN
(HAFNARFIRÐI)
[Signature]


BLAÐ 3/3

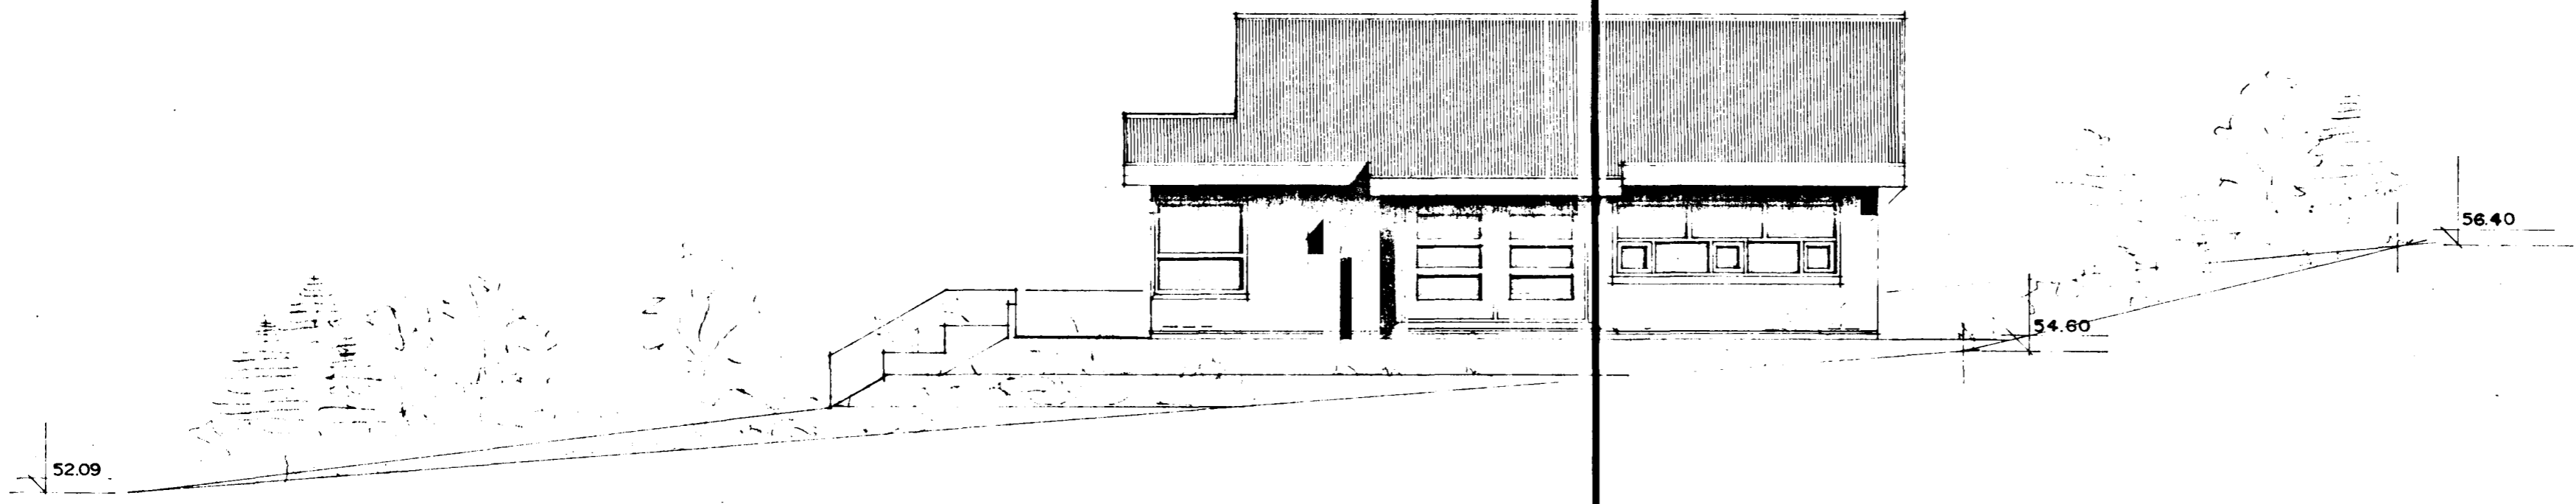

SUÐAUSTUR MKV. 1:100

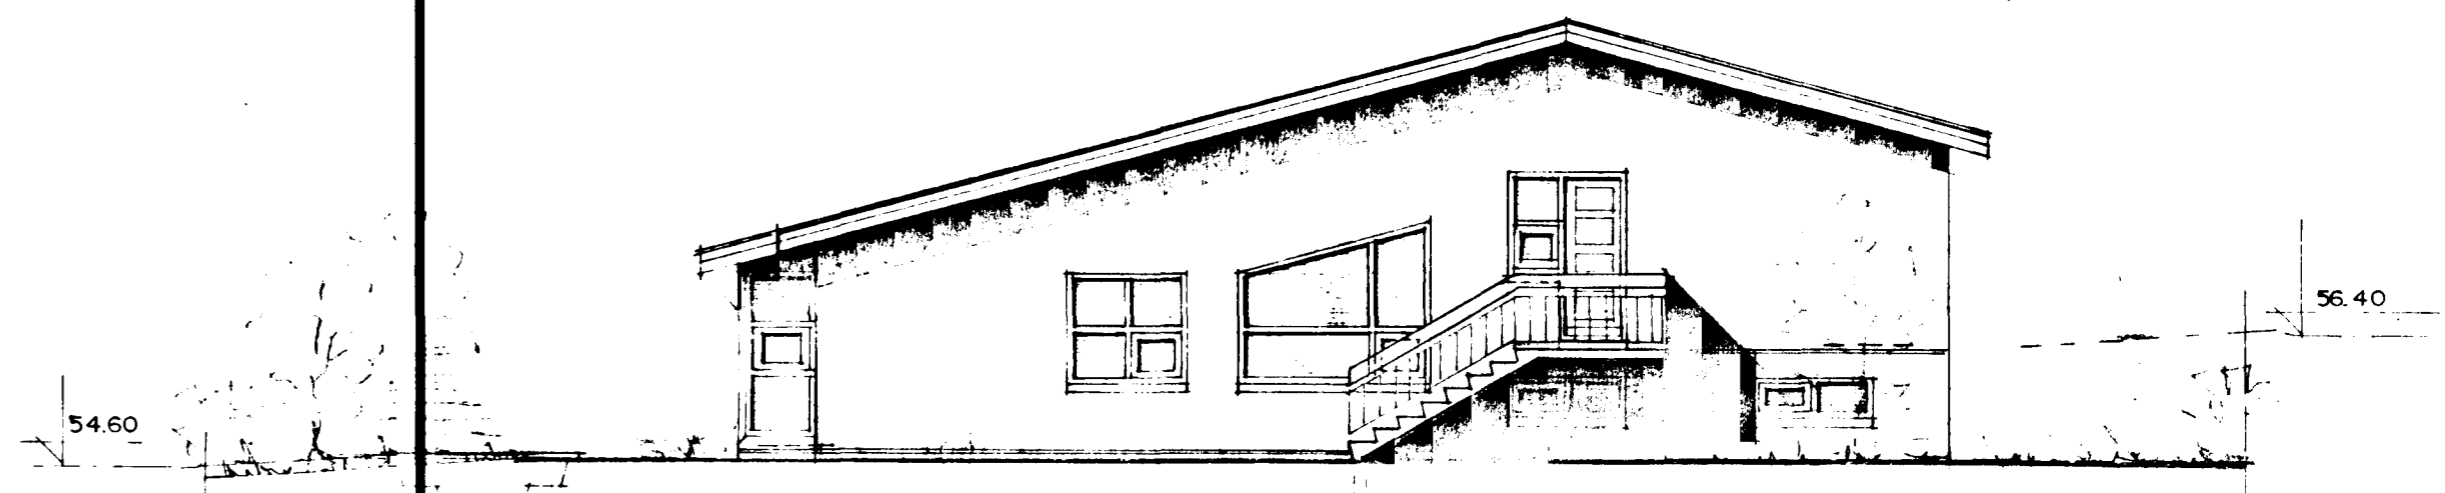

NORÐAUSTUR MKV. 1:100

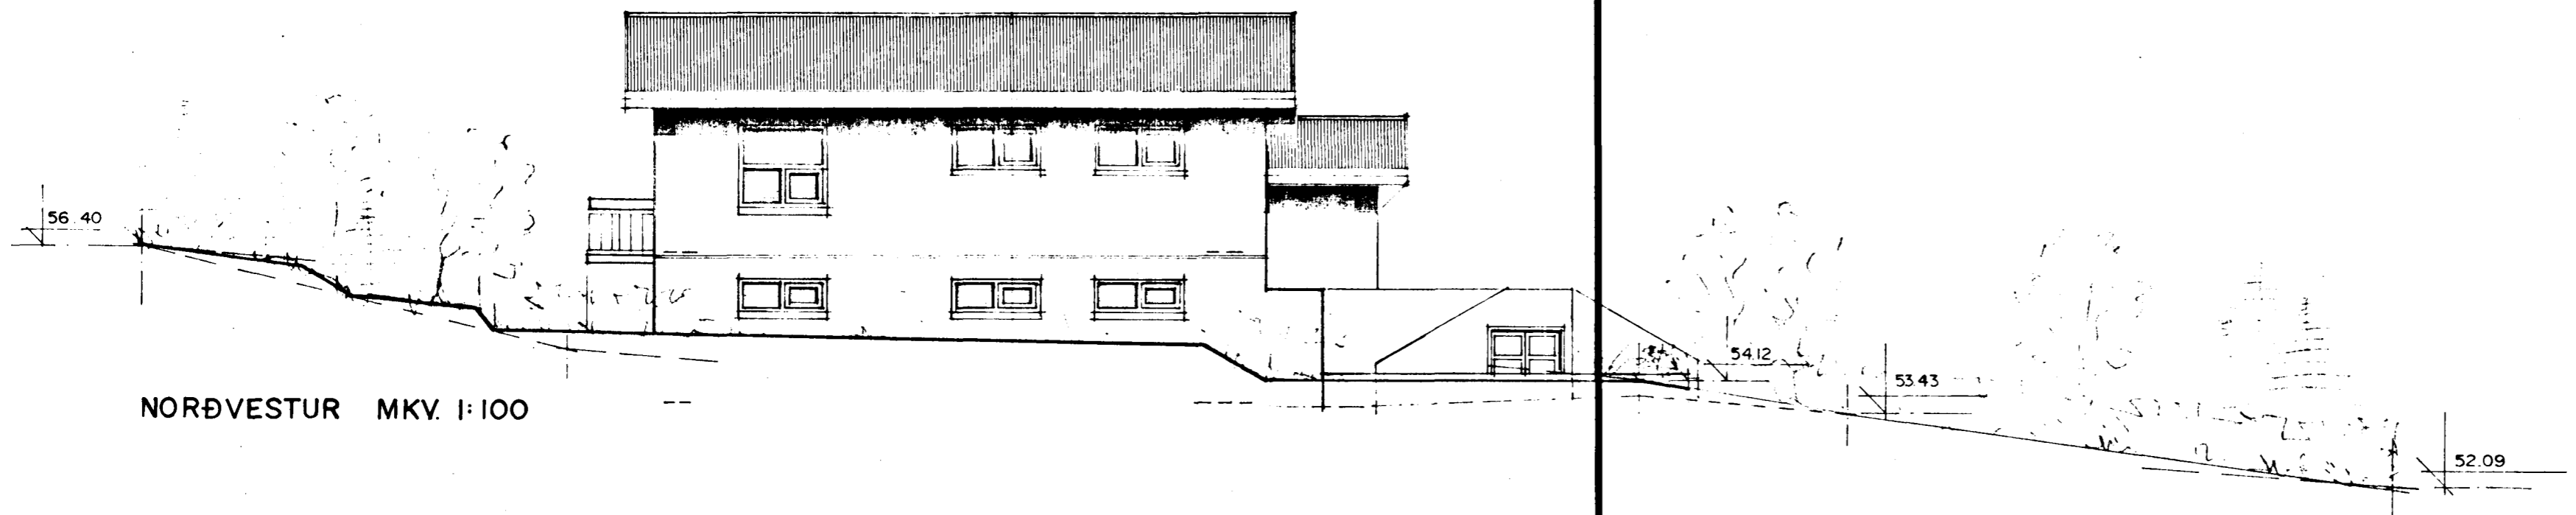

NORÐVESTUR MKV. 1:100

BREYTT GLUGGUM DES. 1990

[Signature]