


GRUNNMYND JARÐHÆÐAR 1:50

Sjá þykkt einangrunar á byggingaræfndaræfni.

SKÝRINGAR

ALMENJAR SKÝRINGAR SJÁ BL. NR. 2-01.

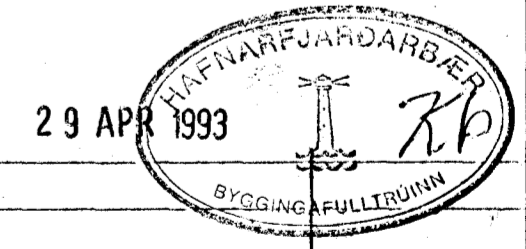

01	APRÍL'93	MELAGRIND FERD. LEGLI LAGNA BR	GH
BR.NR.	DAGS	EDLI ISREYTINGAR	SIGN.
LINDARBERG 38 HAFNARFÍÐI			DAGS. DES '90
HITA - VATNS OG FRÆNNISLISLAGNIR			HANNAÐ
JARÐHÆÐAR.			TEIKNAD
MELIKV. ~ 1:50			VERK NR. 9048
SIGURÐUR ÞORLEIFSSON TEKNIFRÆÐINGUR F.T.F.I.			BLADNR. 2-03
STRANDGÖTU 11 HAFNARFÍÐI SÍMI 54151/54235			